



首层平面图(已建) 1:100

基底面积? 60.00m<sup>2</sup>  
本层面积? 60.00m<sup>2</sup>  
本层计容面积? 60.00m<sup>2</sup>  
本栋总建筑面积? 101.73m<sup>2</sup>  
本栋总计容面积? 101.73m<sup>2</sup>

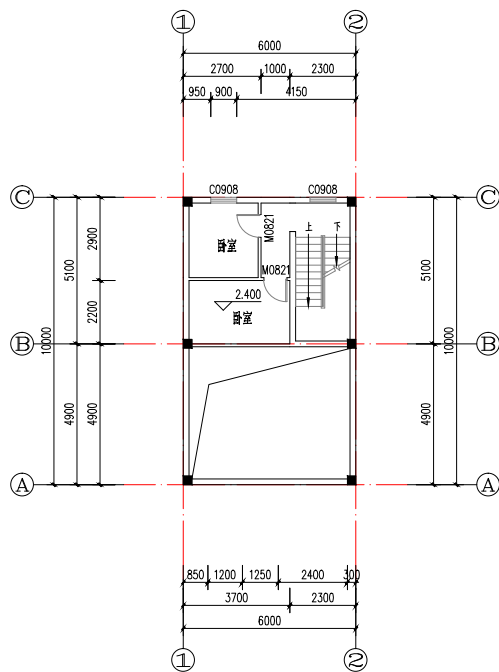


夹层平面图(已建) 1:100

本层面积? 30.00m<sup>2</sup>  
本层计容面积? 30.00m<sup>2</sup>

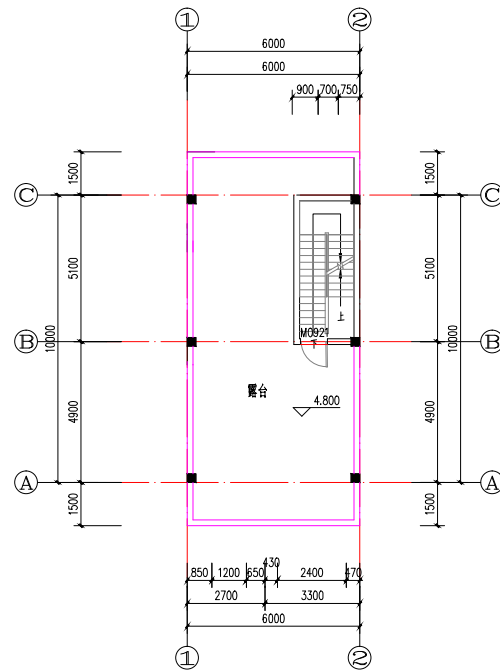

天面层平面图(已建) 1:100

本层面积? 11.73m<sup>2</sup>  
本层计容面积? 11.73m<sup>2</sup>

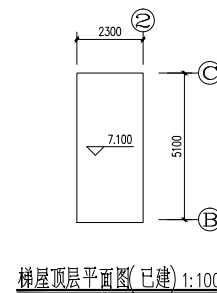

梯屋顶层平面图(已建) 1:100