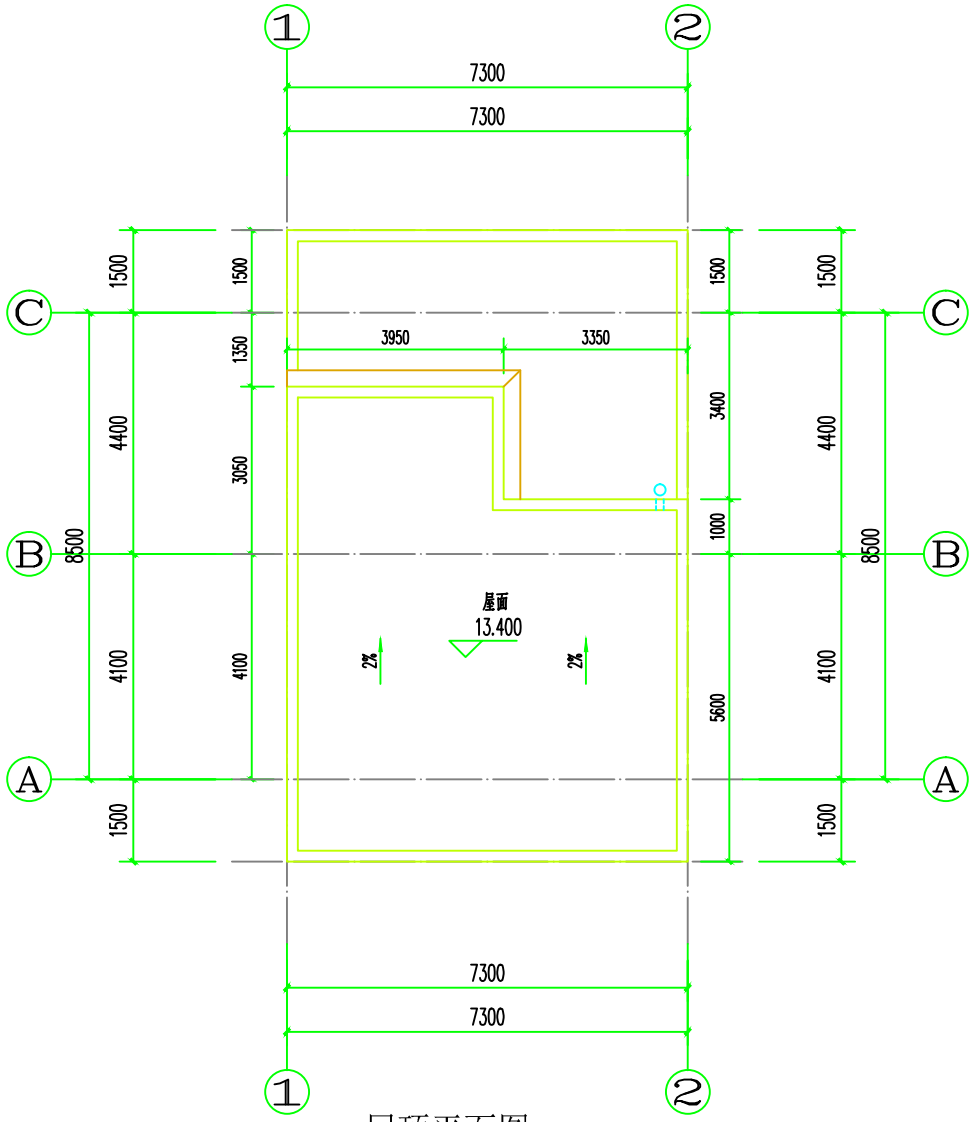

屋顶平面图 1:100

平面图说明:

1. 室内的门垛宽均为100mm或贴柱贴墙，如有不同，见图纸标注。
2. 所有窗台高度低于900mm时，内侧均设防护栏杆净高≥900mm。
3. 所有柱子截面尺寸详结施。
4. 外墙，分户墙，及楼梯间分隔墙厚度均为200mm，内墙厚度为100mm。
5. 户内厨房、卫生间内的设备及案台本图仅为示意，只预留出电线和上下水位置，由二次装修时定位及安装。卫生间与厨房器具定位均为二次装修定。
6. 室内所有外露管道应在灌水试验后，二次装修包管。
7. 女儿墙泛水详参:11ZJ201 2/24

广东智铭设计有限公司 Guangdong Zhiming Design Co.,Ltd.						建设单位	何翠英	设计号	
						工程名称	何翠英住宅楼	设计阶段	竣工图
						子项名称		专业	建施
审定	杜少平		项目负责人	聂红		图名: 屋顶平面图		图号	JS-05
审核	聂红		校核	张彦志				比例	1:100 版本 1
专业负责人	聂红		设计	余世霖				日期	2024.08