



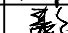
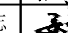



①~②轴立面图 1:100

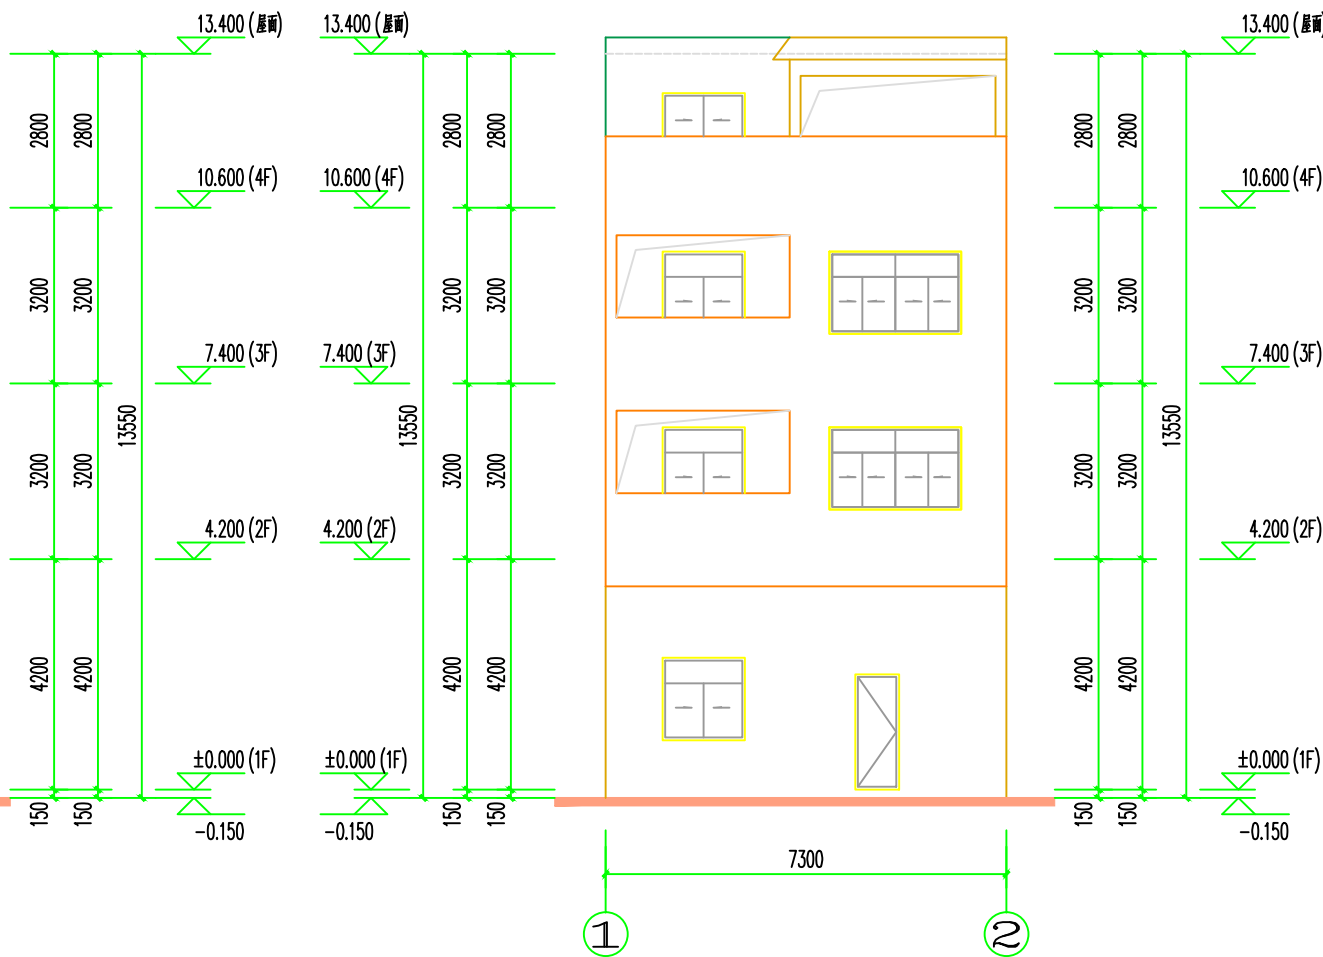

①~②轴立面图 1:100

<div><div>广东智铭设计有限公司 Guangdong Zhiming Design Co., Ltd.</div></div>						建设单位	何翠英	设计号	
						工程名称	何翠英住宅楼	设计阶段	竣工图
						子项名称		专业	建筑
审定	杜少平		项目负责人	聂红		图名: ①~②轴立面图 ②~①轴立面图			
审核	聂红		校核	张彦志					
专业负责人	聂红		设计	余世霖		比例	1:100	版本	1
						日期	2024.08		