


英德市英城街道明兴大厦A1栋C2栋加装电梯红线图

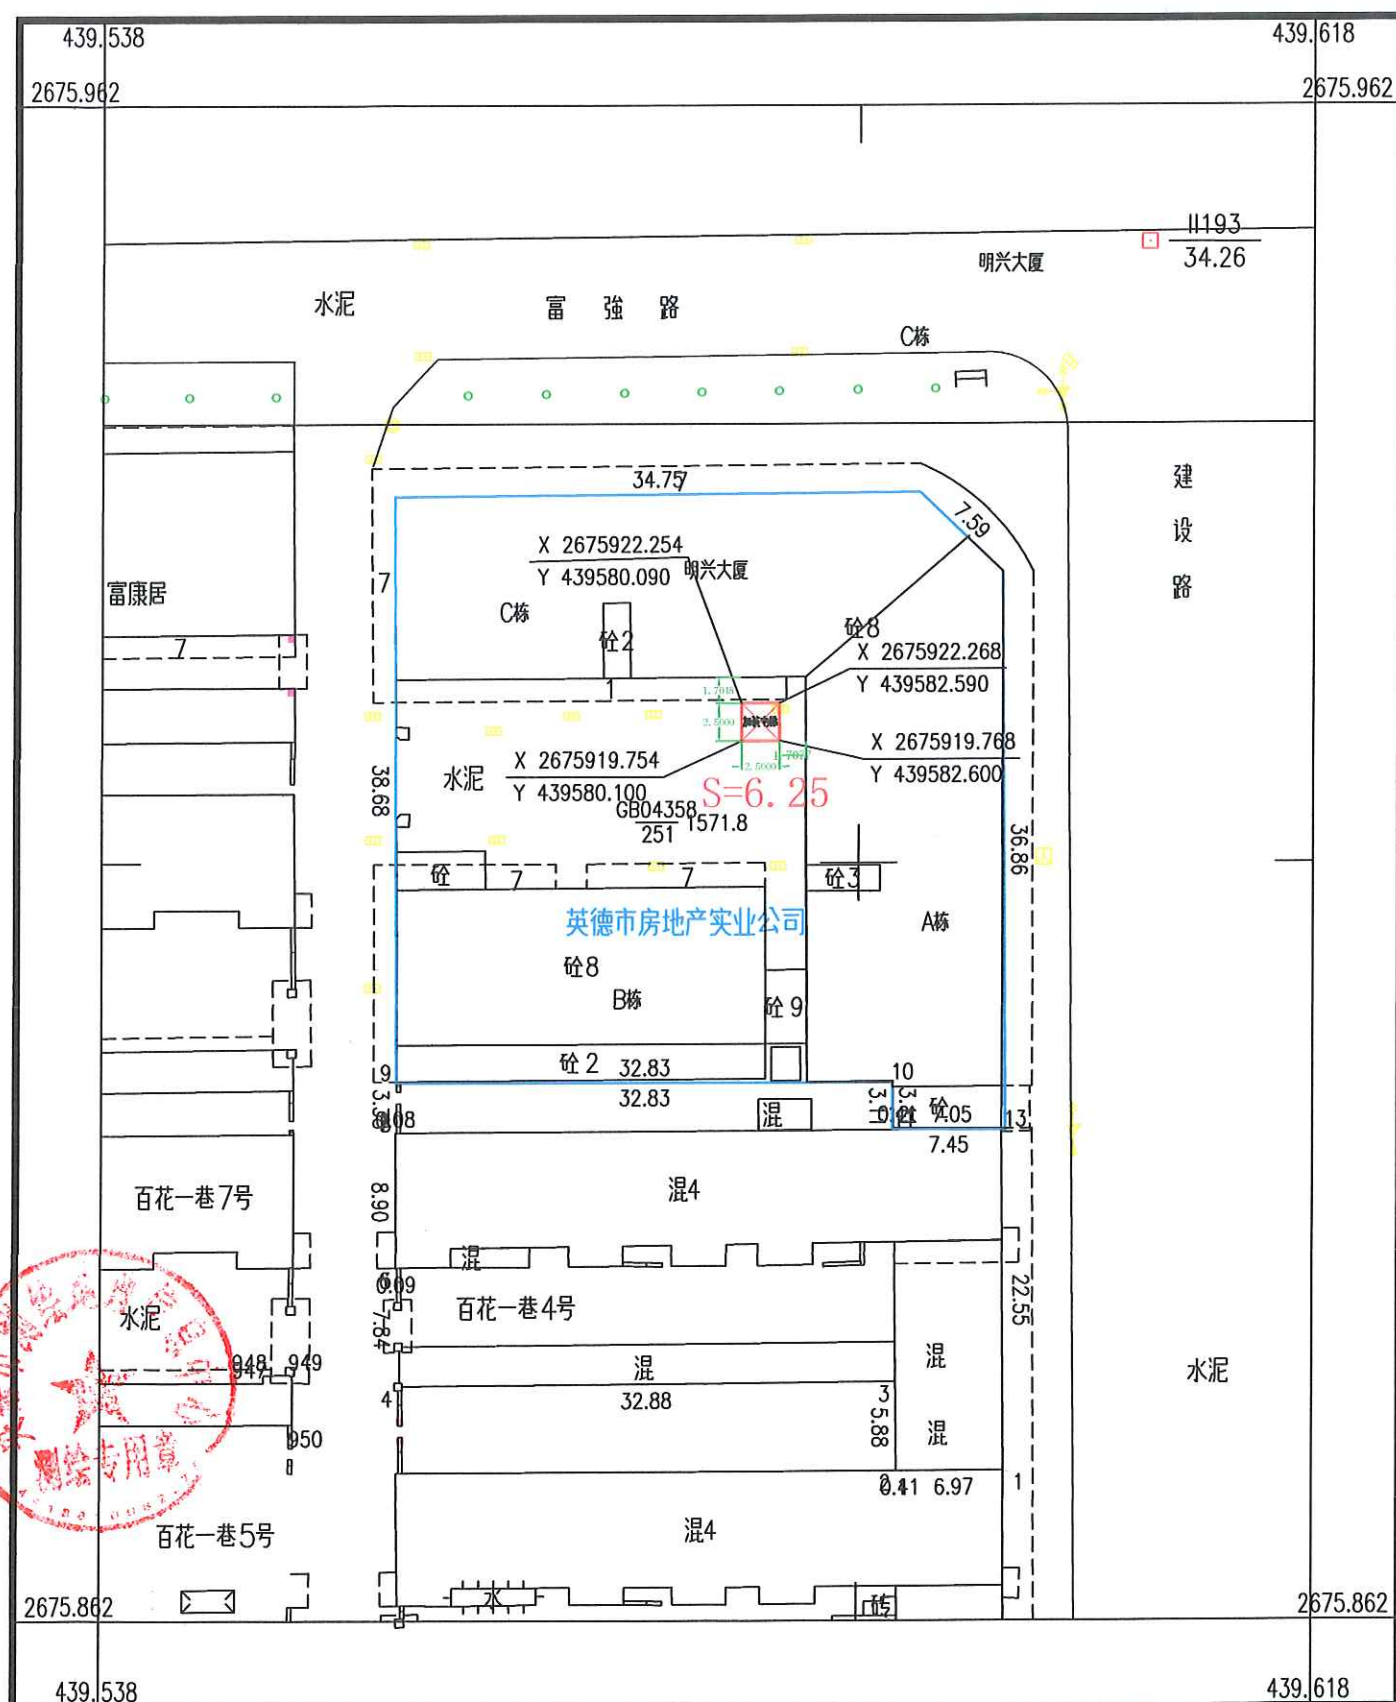

2000国家大地坐标系，中央子午线为114度。
1985国家高程基准，等高距为0.5m。
2017国家基本比例尺地形图图式
英德市测绘地理信息中心于2024年12月测制

1:500

测量员:王 斌
绘图员:黄文杰
检查员:林汉玉