


①-⑤ 立面图 1:100

注: 已建

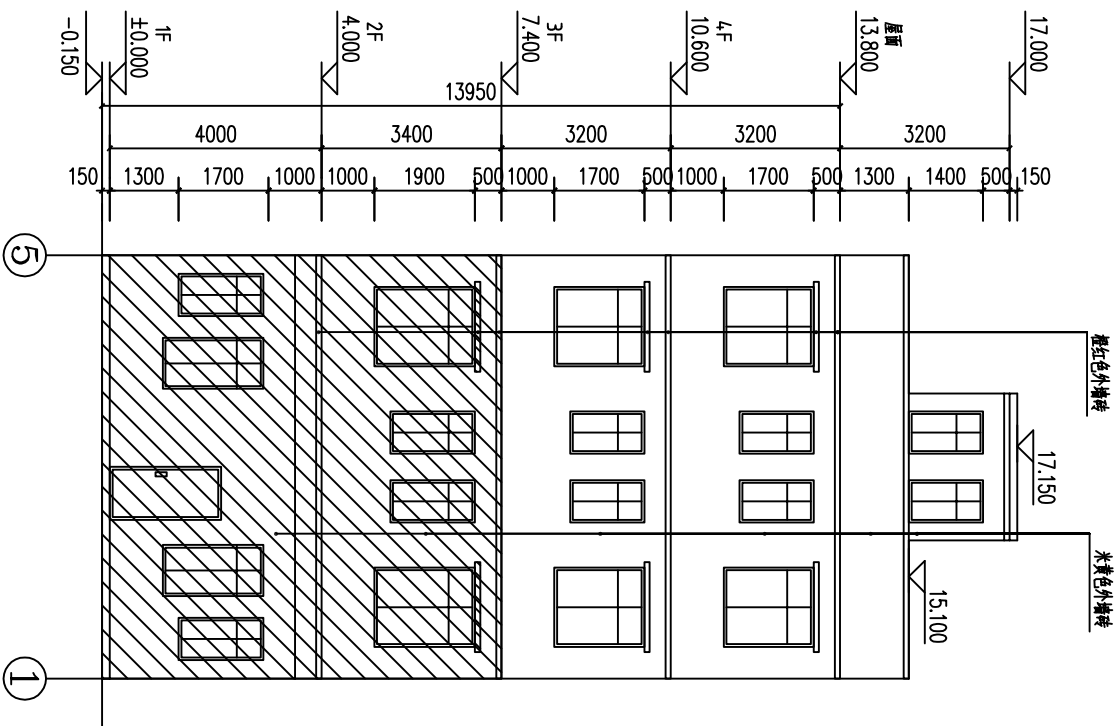

⑤-① 立面图 1:100

注: 已建

清远鸿图建筑设计有限公司				丙级设计证书号		建设单位		设计文号	
Qingyuan Hongtu Architectural Design Co., Ltd.				AAAA007806		杨小玲		设计阶段	
设计	周泽湖	何伟	项目负责人	黄建雄	杨小玲住宅楼	图号		J-06	
校核	杨超富	杨超富	审核	黄建雄	图例	1:100		图例	
专业负责人	黄建雄	黄建雄	审定	唐二林	名称	①-⑤立面图 ⑤-①立面图		出版日期	
版权所有, 不得复制, 专用 ALL RIGHTS RESERVED. DON'T COPY/REPRODUCE.				施工图审查批准书编号		共		张	