



①-②轴立面图 1:100

注：白色外墙砖

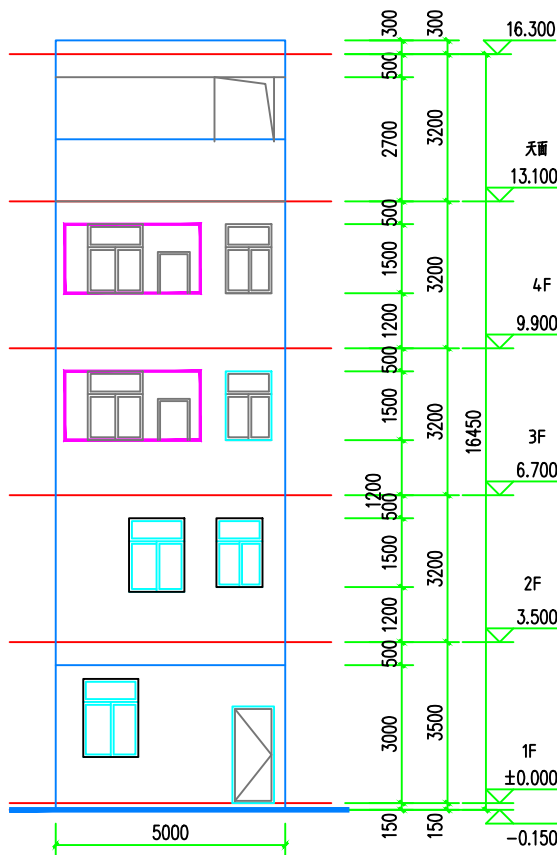

②-①轴立面图 1:100

注：白色外墙砖

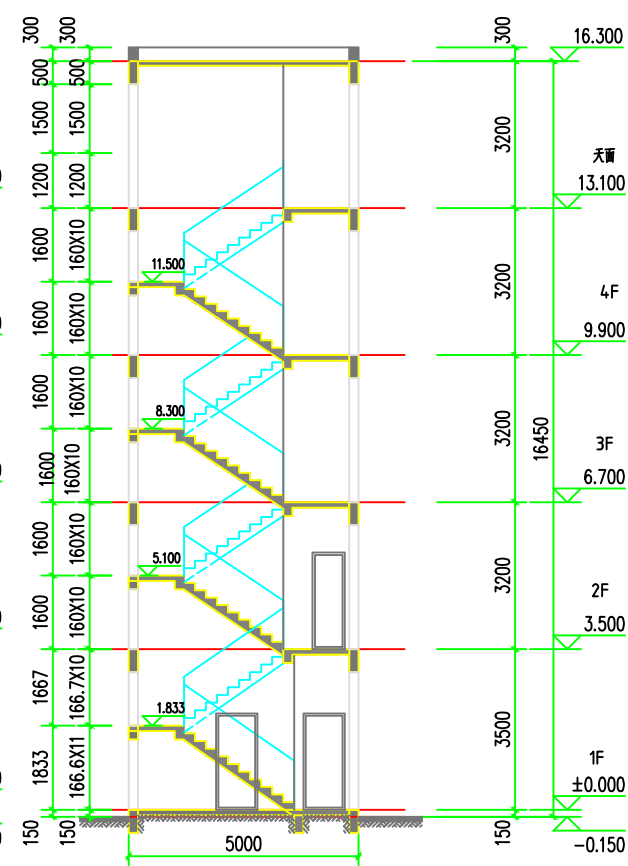


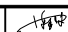
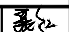
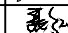
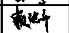


1-1剖面图 1:100

注：楼梯栏杆选用：11ZJ401 ①

靠墙扶手选用：11ZJ401 ②

楼梯扶手选用：11ZJ401 ⑦

楼梯起步选用：11ZJ401 ⑥

<div></div> <div>广东智铭设计有限公司</div> <div>Guangdong Zhiming Design Co., Ltd.</div>				建设单位傅宏志		设计号			
				工程名称傅宏志居住楼		设计阶段		竣工图	
				子项名称		专 业		建 施	
审 定	陈玉林		项目负责人	聂 红		图名：②-①轴立面图 ②-①轴立面图 1-1剖面图			
审 核	聂 红		校 核	赖洪升					
专业负责人	聂 红		设 计	余世霖					
						图 号		JS- 05	
						比 例		1:100 版本 1	
						日 期		2025.01	