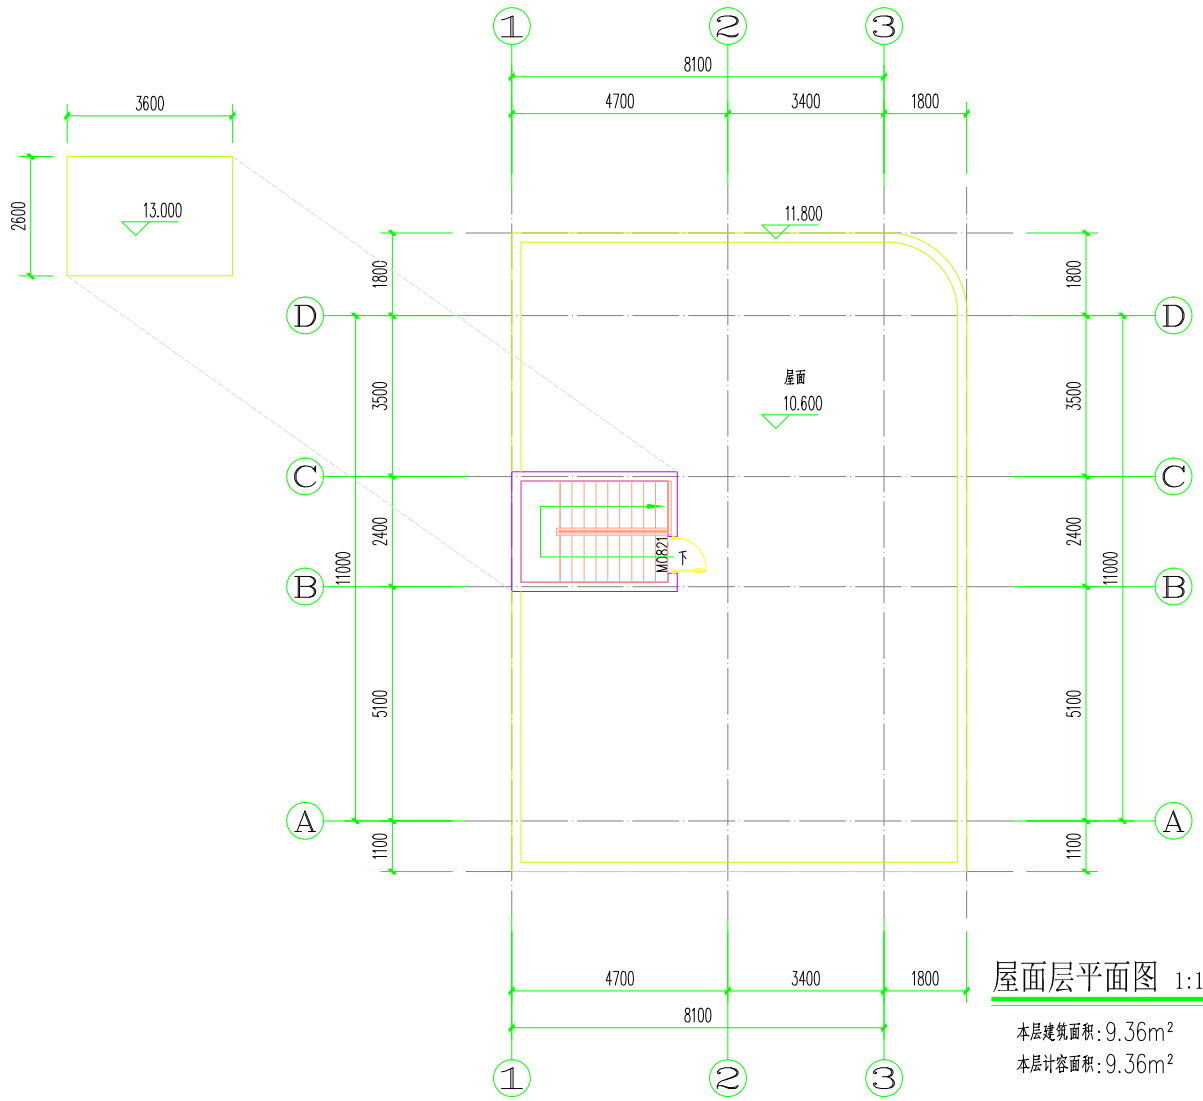

屋面层平面图 1:100

本层建筑面积:9.36m²

本层计容面积:9.36m²

广东智铭设计有限公司 Guangdong Zhiming Design Co.,Ltd.						建设单位	周世考	设计号	
						工程名称	周世考住宅楼	设计阶段	竣工图
						子项名称		专业	建施
审定	杜少平		项目负责人	聂红		图名: 屋面层平面图		图号	JS-06
审核	聂红		校核	张彦志				比例	1:100 版本 1
专业负责人	聂红		设计	余世霖				日期	2025.03