



首层平面图 1:100

注: 基底面积为: 80.0m²
本层建筑面积为: 80.0m²
本层计容面积为: 80.0m²
总建筑面积为: 742.70m²
总计容面积为: 742.70m²

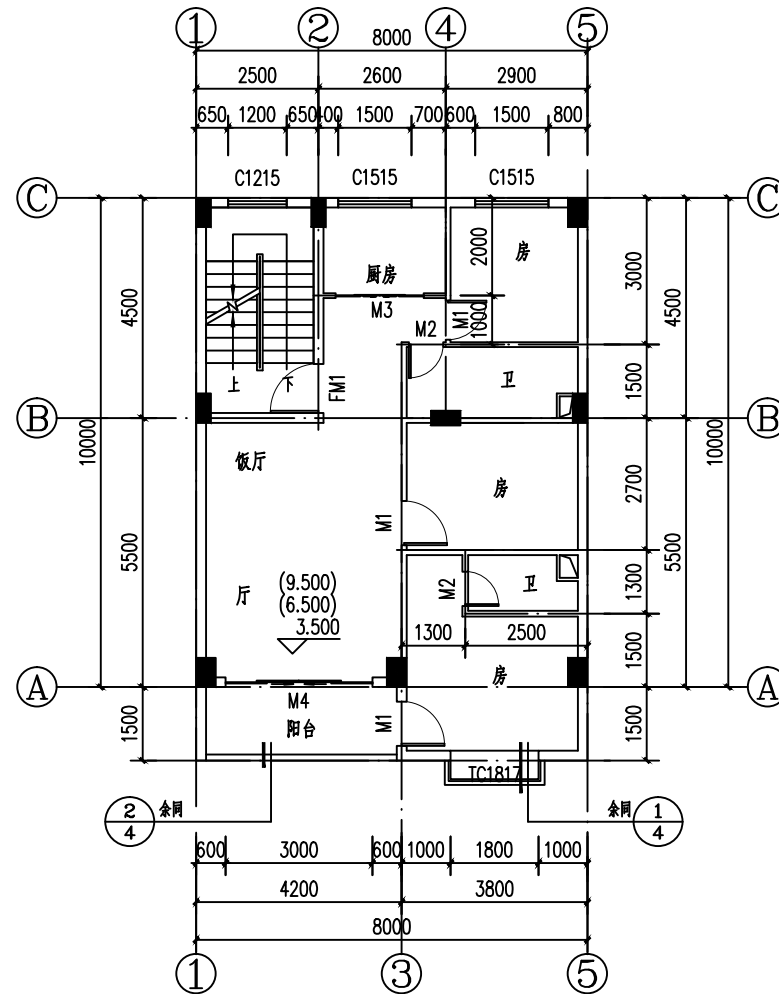

二至四层平面图 1:100

注: 本层建筑面积为: 89.0m²
本层计容面积为: 89.0m²

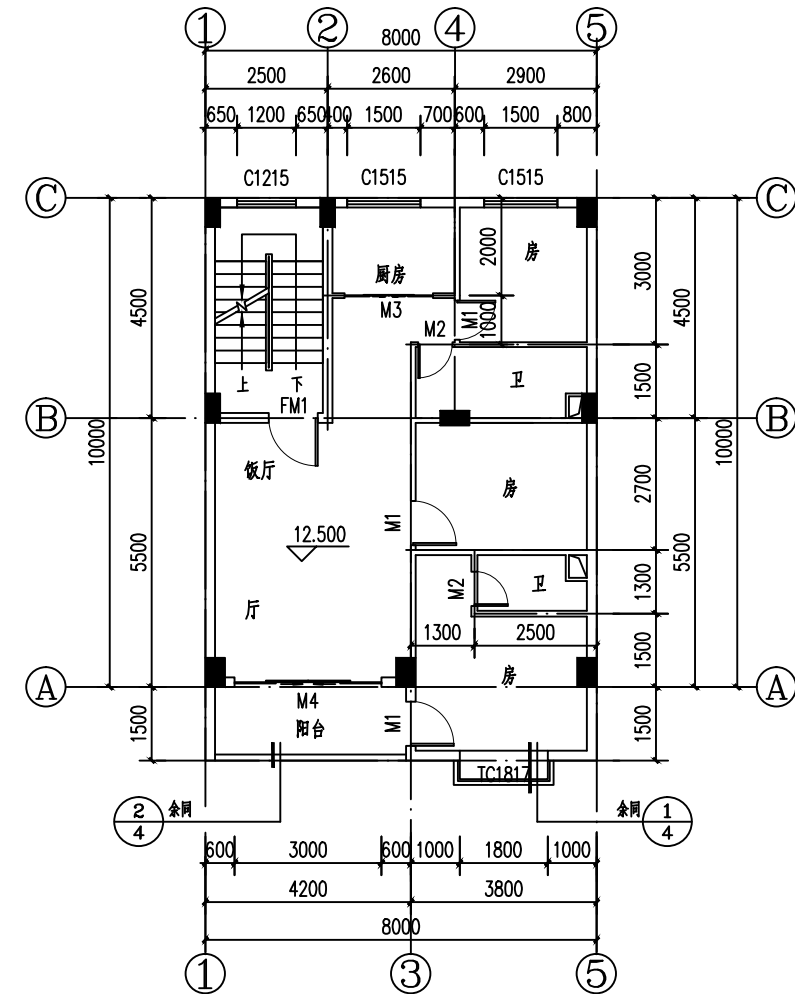

五层平面图 1:100

注: 本层建筑面积为: 89.0m²
本层计容面积为: 89.0m²

华南创图设计有限公司 SOUTH CHINA CHUANGTU DESIGN Co., Ltd. 注册证号: A144006773 资质证书: A244006770						建设单位	谭英	业务号	2013YD0629
设计	陈伟波	项目负责人	徐滔	审核	徐滔	工程名称	谭英住宅楼	设计阶段	竣工图
校核	向海英	审核	徐滔	审定	徐滔	图 号	建筑-03	图 号	建筑-03
专业负责人	徐滔	审定	徐卫亚	审定	徐卫亚	图 纸	首层平面图 二至四层平面图	规格	比例
版权所有, 不得复制、套用。 ALL RIGHTS RESERVED, DON'T COPIED, REPRODUCED.						名称	五层平面图	出图日期	2024.06
施工图审查批准书编号						第 张	共 张	第 张	共 张