


1-1剖面图 1:100


注：楼梯栏杆选用：11ZJ401
靠墙扶手选用：11ZJ401
楼梯扶手选用：11ZJ401
楼梯起步选用：11ZJ401

扶手净高不应小于0.9m；楼梯水平段栏杆长度大于0.5m时，其扶手净高不应小于1.05m。楼梯栏杆垂直杆件间净空不应大于0.11m
休息平台，窗户防护栏，栏杆垂直杆件间净空不应大于0.11m

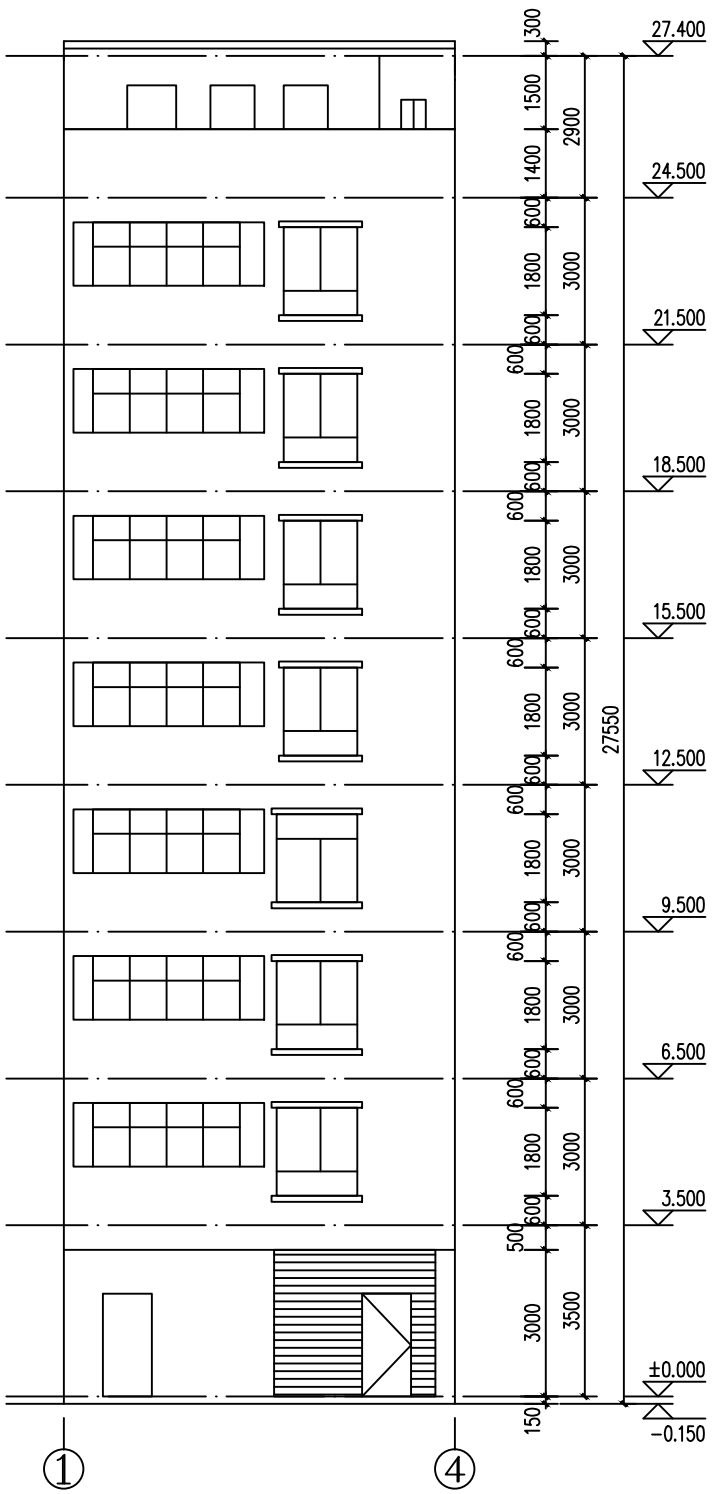

①-④轴立面图 1:100

注：外墙颜色由甲方自定

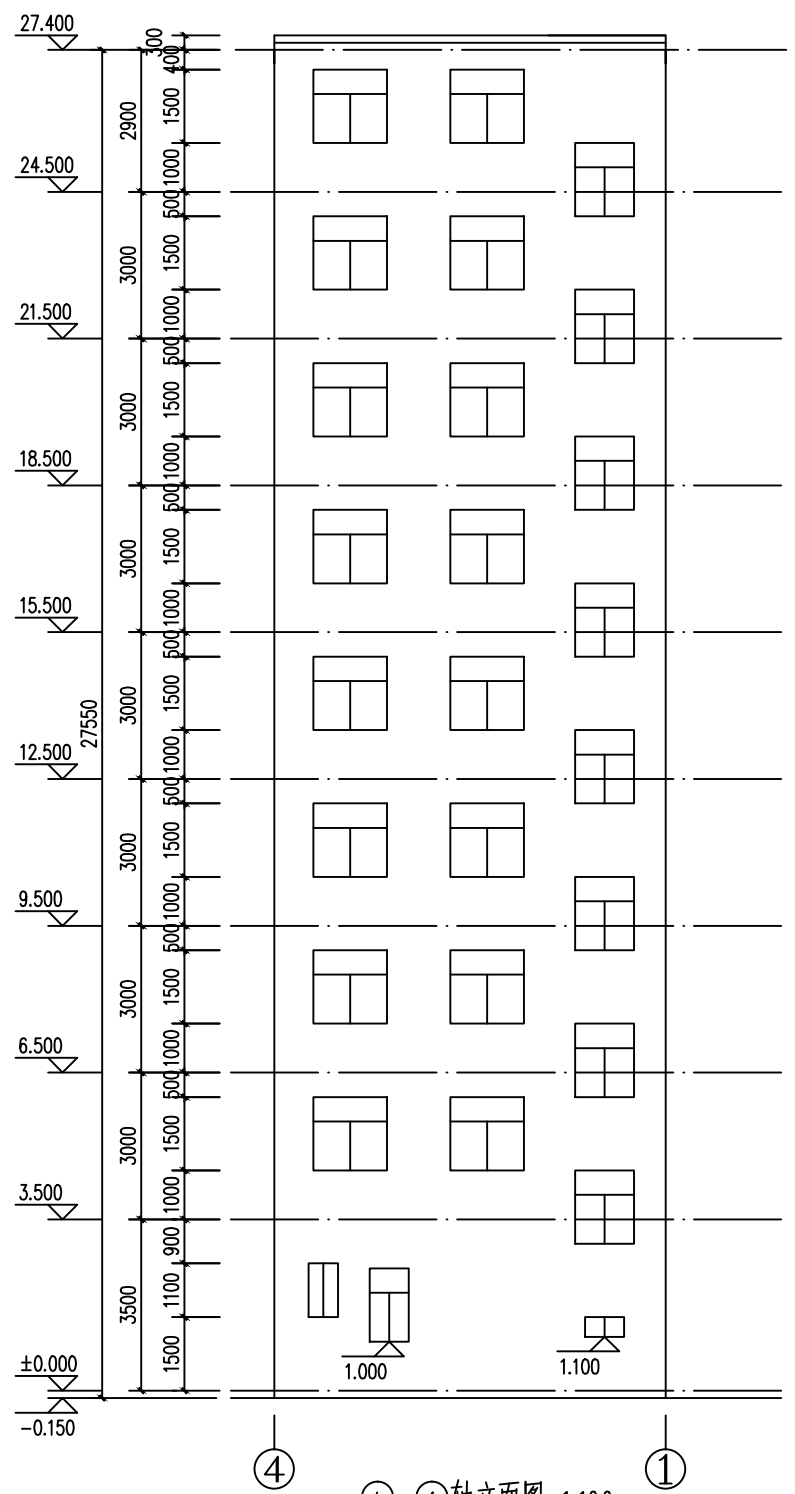

④-①轴立面图 1:100

注：外墙颜色由甲方自定

华南创图设计有限公司 SOUTH CHINA CHUANGTU DESIGN Co., Ltd. 注册证书: A144006773 资质证书: A244006770				建设单位	谭英	业务号	2013YD0629
设计	陈伟波	项目负责人	徐滔	工程名称	谭英住宅楼	设计阶段	竣工图
校核	向海英	审核	徐滔	图 号	1-1剖面图 ①-④立面图	图 号	建施-05
专业负责人	徐滔	审定	徐卫亚	图 纸 名 称	④-①立面图	规格	比例
版权所有，不得复制、套用。 ALL RIGHTS RESERVED, DON'T COPIED, REPRODUCED.				施工图审查批准书编号		出图日期	2024.06
						第 张	共 张