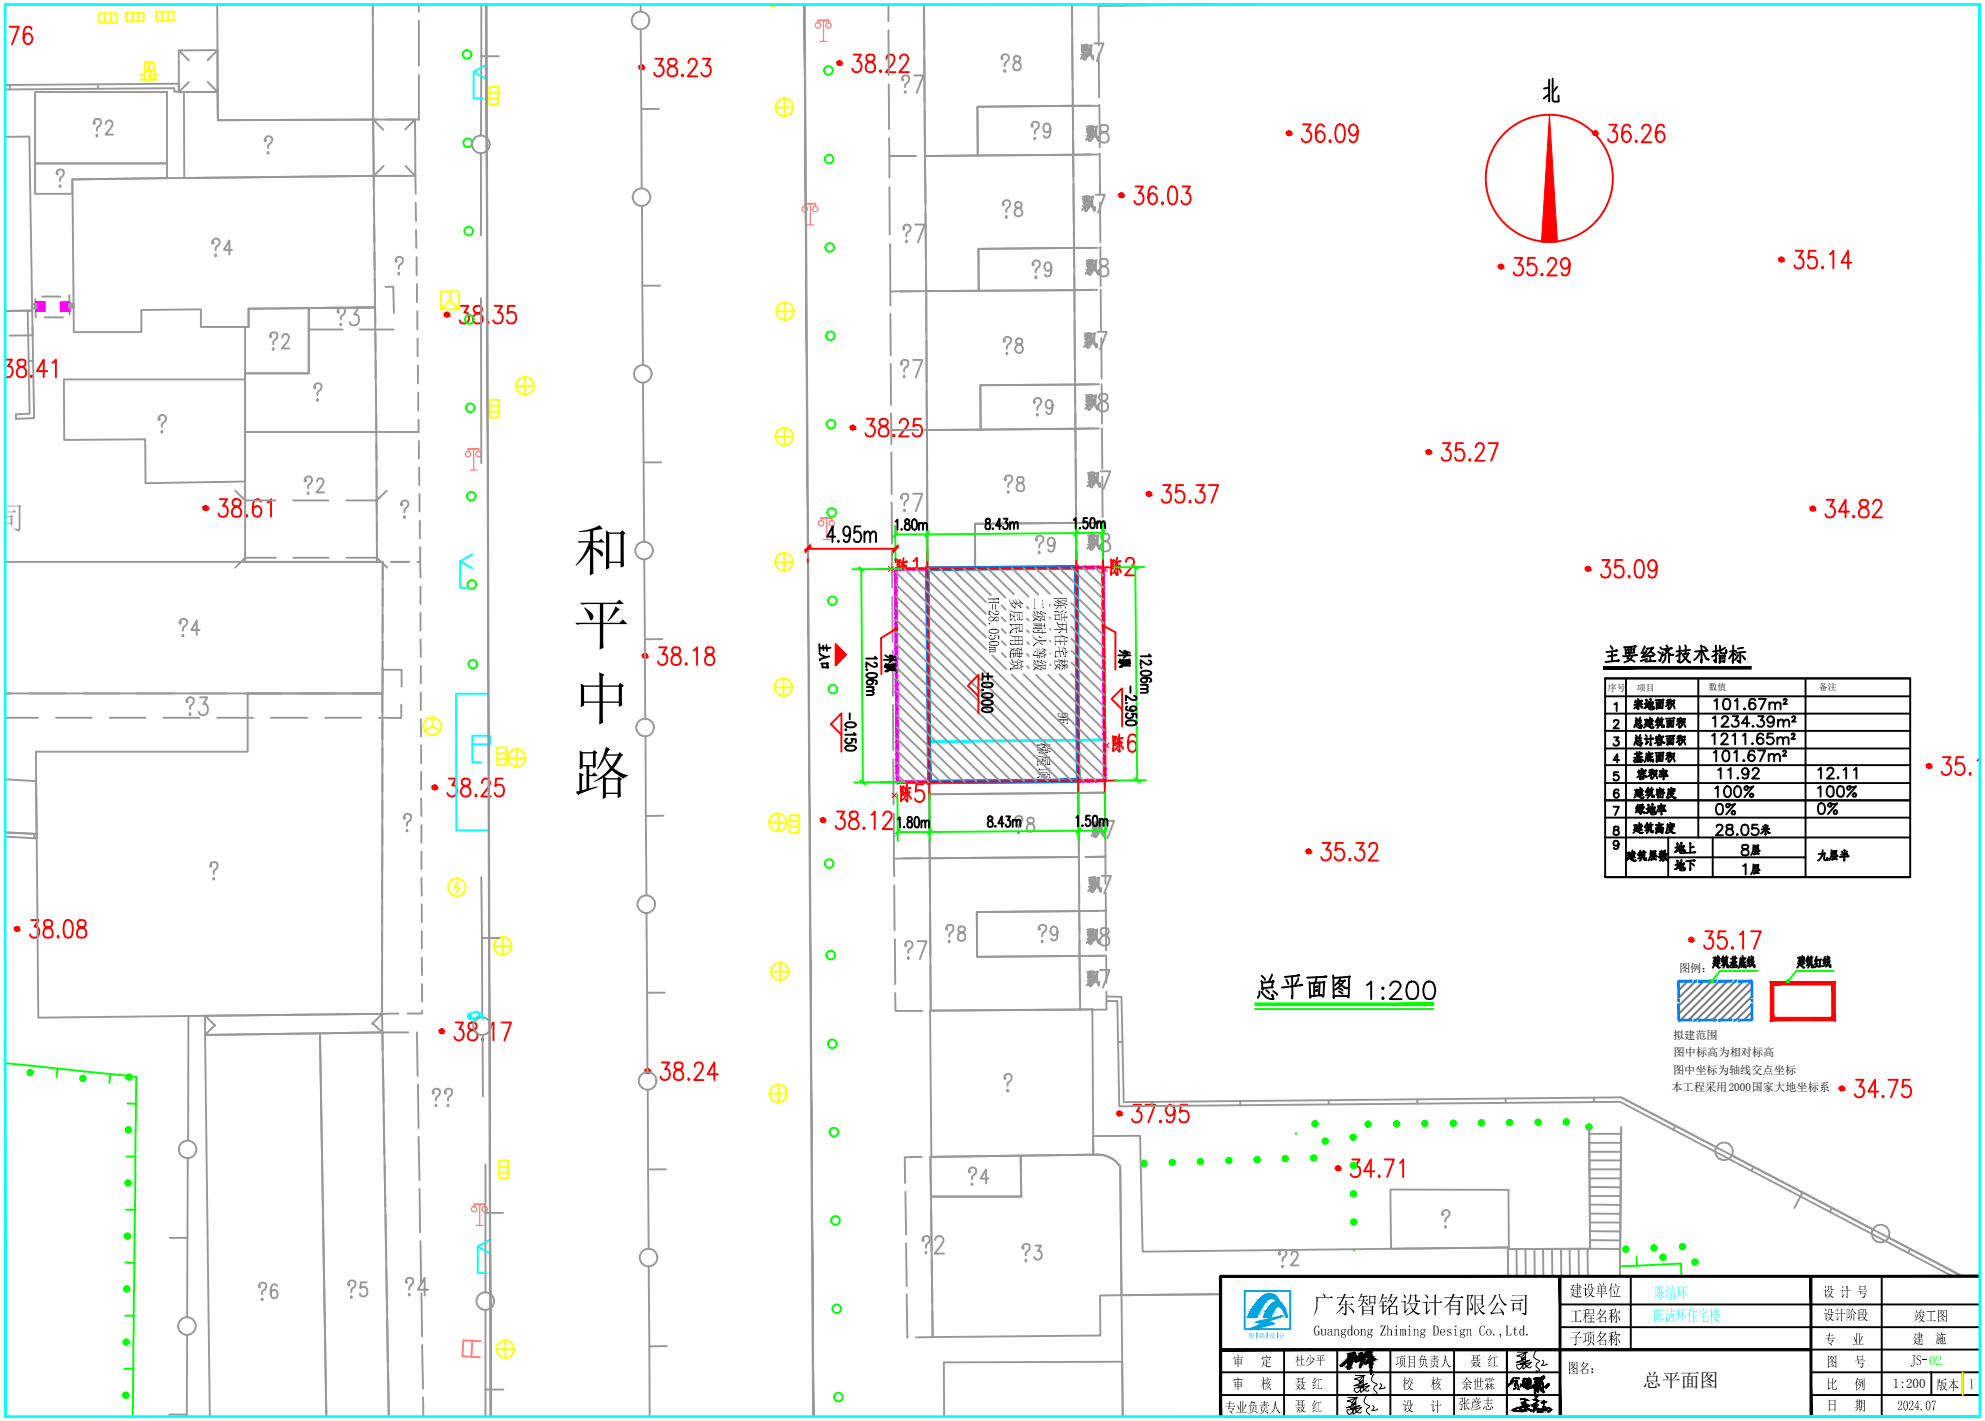

主要经济技术指标

序号	项目	数值		备注
1	宗地面积	101.67m²		
2	总建筑面积	1234.39m²		
3	总计容面积	1211.65m²		
4	基底面积	101.67m²		
5	容积率	11.92	12.11	
6	建筑密度	100%	100%	
7	绿地率	0%	0%	
8	建筑高度	28.05米		
9	建筑层数	地上	8层	九层半
		地下	1层	

广东智铭设计有限公司 Guangdong Zhiming Design Co.,Ltd.				建设单位	陈洁环	设计号	
				工程名称	陈洁环住宅楼	设计阶段	竣工图
				子项名称		专业	建施
审定	杜少平		项目负责人	聂红	图名：总平面图	图号	JS-02
审核	聂红		校核	余世霖		比例	1:200 版本 1
专业负责人	聂红		设计	张彦志		日期	2024.07