

图纸专用章:

注册执业印章:

工程名称:


子项名称:

建设单位:

审 定	刘庆山	刘庆山
工程负责人	陈博	陈博
专业负责人	陈博	陈博
审 核	陈博	陈博
校 对	刘孟孟	刘孟孟
设 计	陈博	陈博


图 名:

项目编号	ZCQY2025-003	设计阶段	竣工图
图 别	建 施	日 期	
图 号	JS-02	2025.02	
版 本	第 1 版		

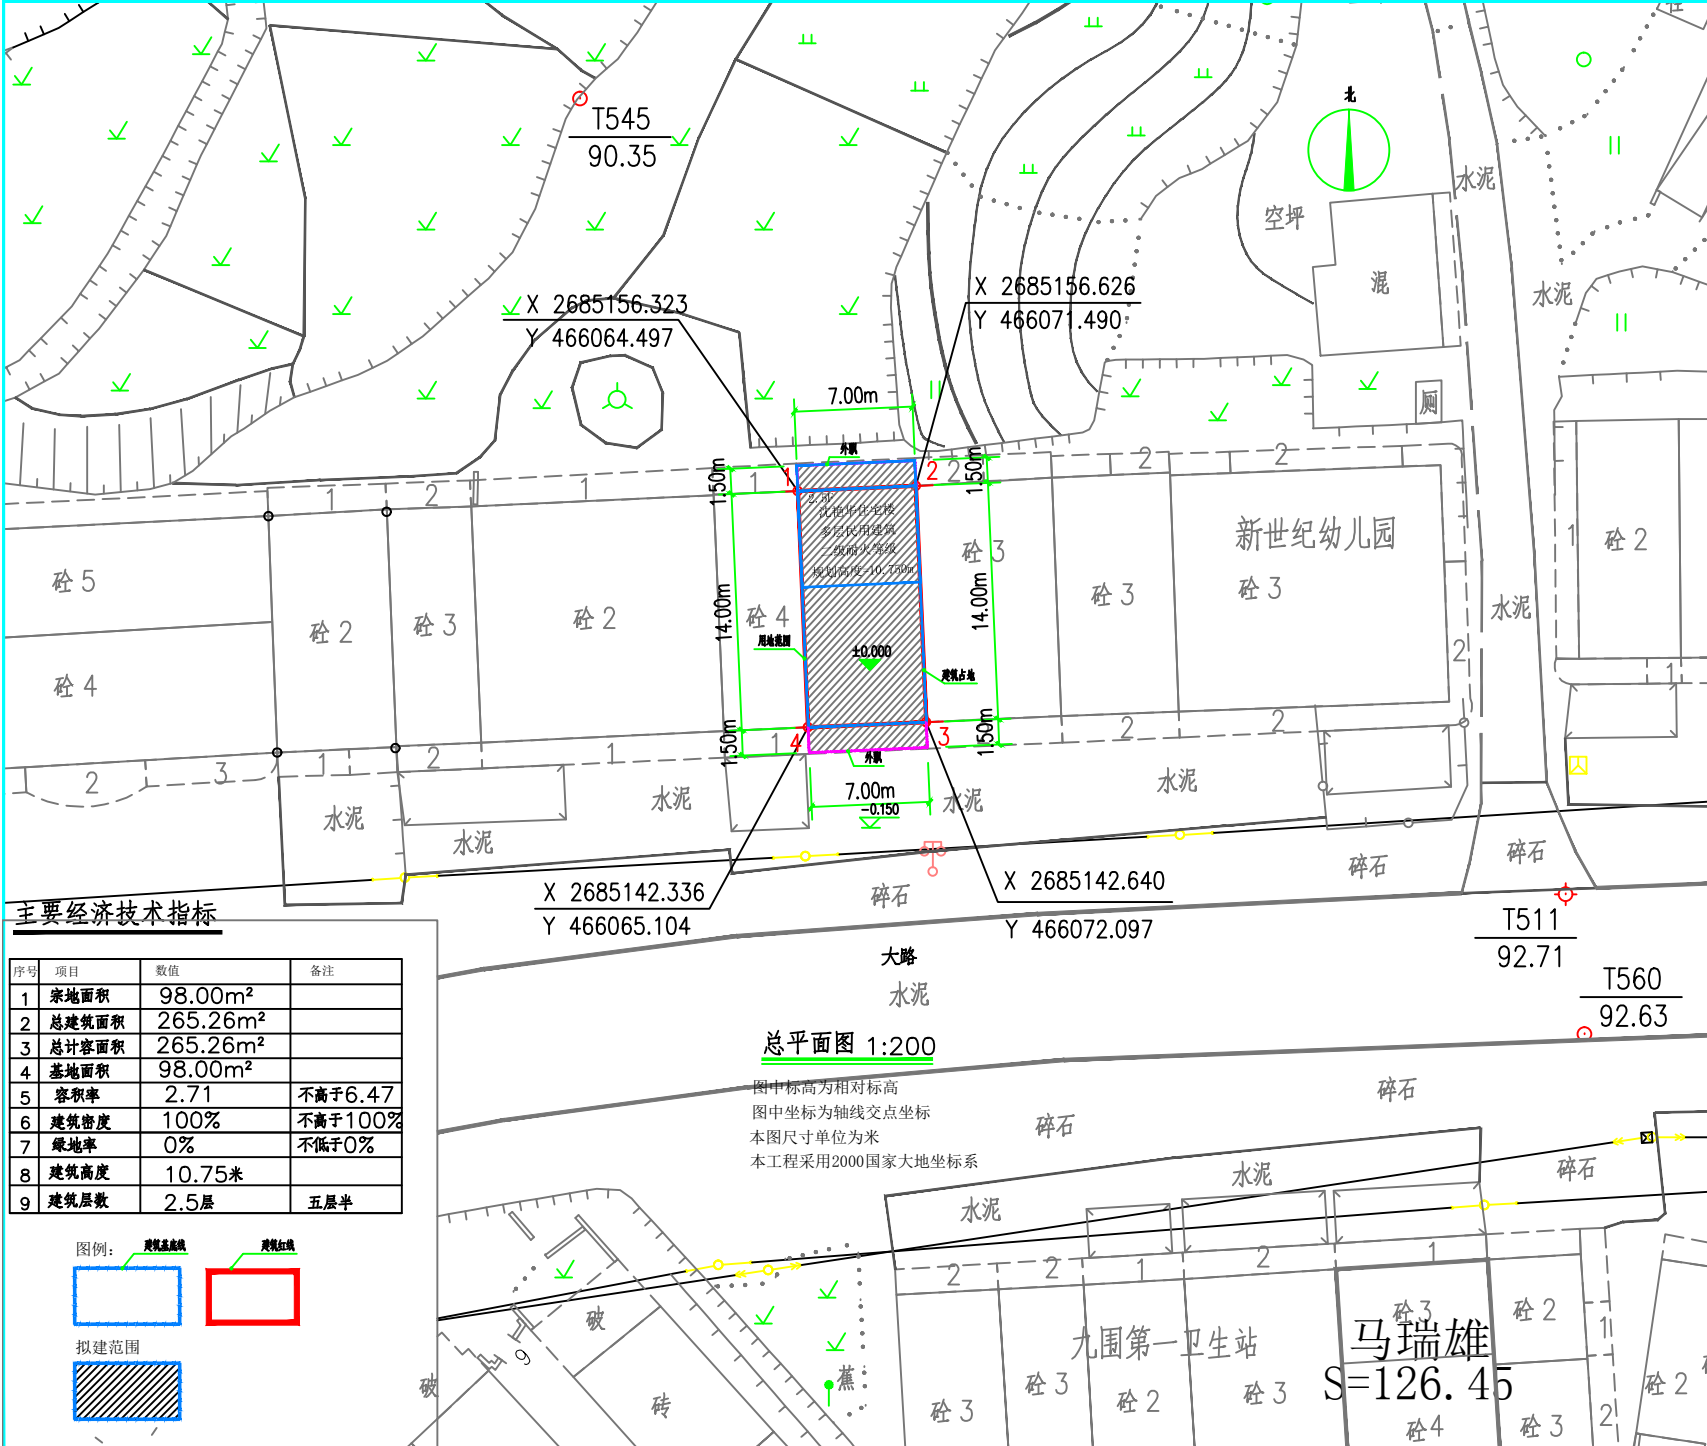

主要经济技术指标

序号	项目	数值	备注
1	宗地面积	98.00m ²	
2	总建筑面积	265.26m ²	
3	总计容面积	265.26m ²	
4	基地面积	98.00m ²	
5	容积率	2.71	不高于6.47
6	建筑密度	100%	不高于100%
7	绿地率	0%	不低于0%
8	建筑高度	10.75米	
9	建筑层数	2.5层	五层半

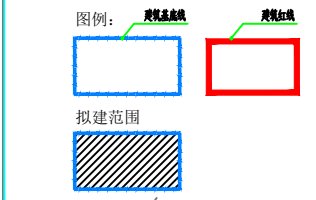

总平面图 1:200

图中标高为相对标高
图中坐标为轴线交点坐标
本图尺寸单位为米
本工程采用2000国家大地坐标系