


三层平面图 1:100

本层建筑面积: 45.95m<sup>2</sup>


本层计容面积: 45.95m<sup>2</sup>

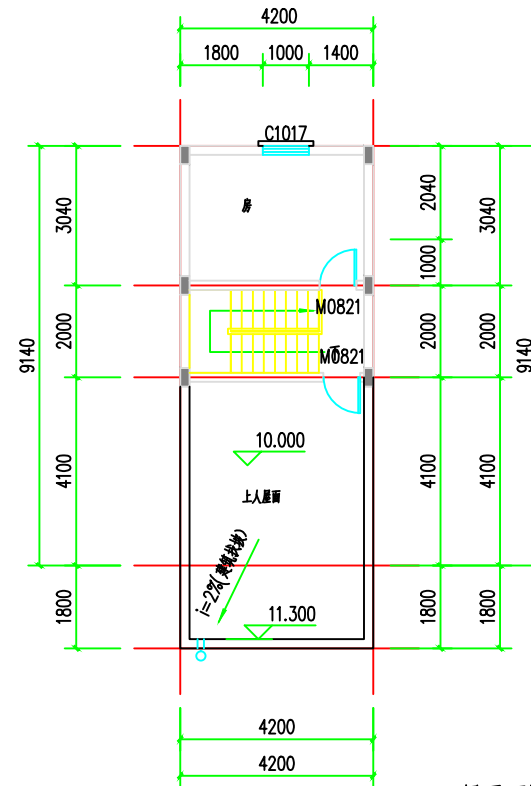

四层平面图 1:100

本层建筑面积: 21.59m<sup>2</sup>

本层计容面积: 21.59m<sup>2</sup>

 广东智铭设计有限公司 Guangdong Zhiming Design Co., Ltd.				建设单位	梁国平	设计号	
				工程名称	梁国平住宅楼	设计阶段	竣工图
				子项名称		专业	建 施
审 定	陈玉林	项目负责人	聂 红	图名: 三层平面图 四层平面图			
审 核	聂 红	校 核	赖洪升				
专业负责人	聂 红	设 计	余世霖				
				图 号	JS- 04	比 例	1:100 版本 1
				日 期	2025.02		