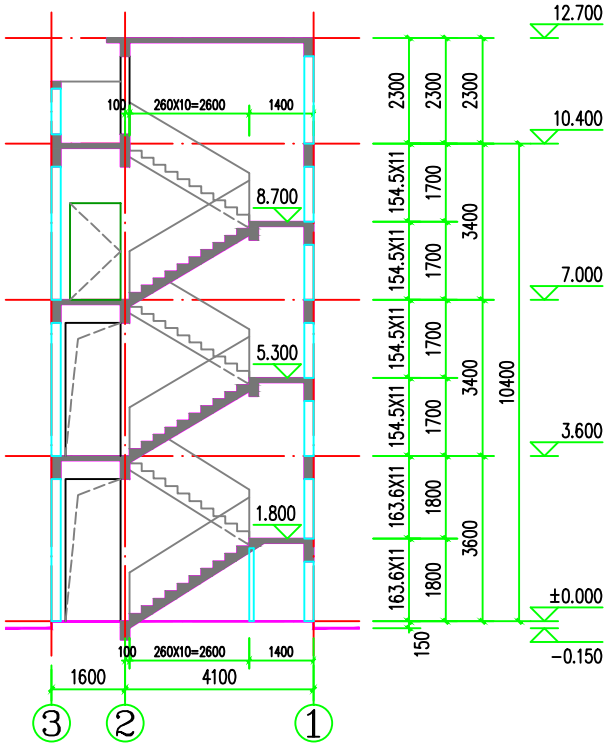

1-1剖面图 1:100

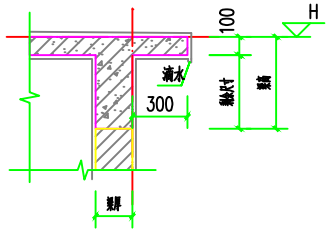

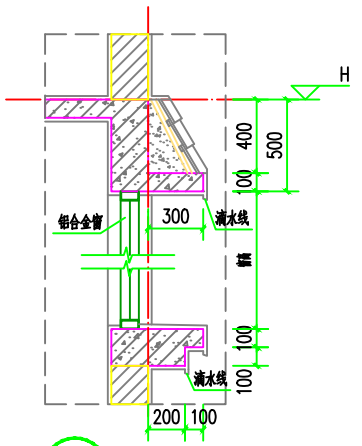

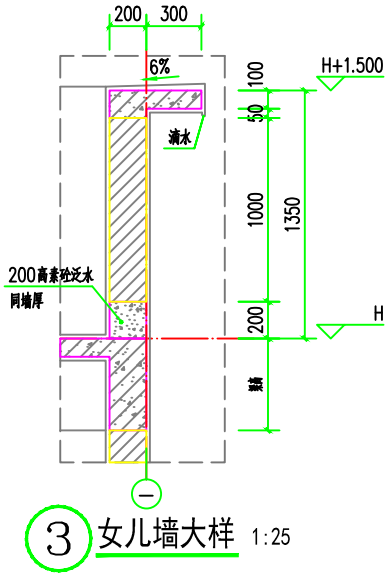

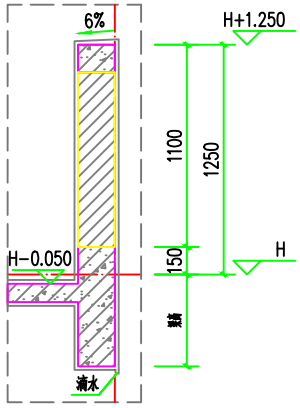

合作单位
PARTICIPATOR :

审核 Verified by	校对 Checked by	设计 Designer	制图 Drawn By

设计单位 DESIGN INSTITUTE

广东广筑工程设计有限公司

Guangdong Guangzhu Engineering Design Co., Ltd.

证书 建筑工程设计甲级证书编号：A144058591

单位出图专用章 Stamp of Design Flat

注册执业专用章 Stamp of Registration

建设单位 Client	梁宗维
工程名称 Project Name	商住楼
子项名称 Subiton Name	
图纸名称 Drawing Title	1-1剖面图 节点大样图
工程号 Project No.	YD2024-019

项目负责人 Project manager	刘静	
审定 Approved by	刘静	
审核 Verified by	刘静	
专业负责 Profession manager	刘静	
设计 Designer	陈磊	
校对 Checked by	曾远强	

专业 Discipline	建筑	设计阶段 Stage	竣工图
版本编号 Version No.	A1.0	图号 Drawing No.	JS-07
比例 Scale	1:100	日期 Date	2024.08

此图纸必须经图纸审图机构审查合格盖章
并经消防审批部门审查合格盖章后方可施工