


清远市英德市连江口镇落实前地块土地使用规划图 (LS01-LS04)

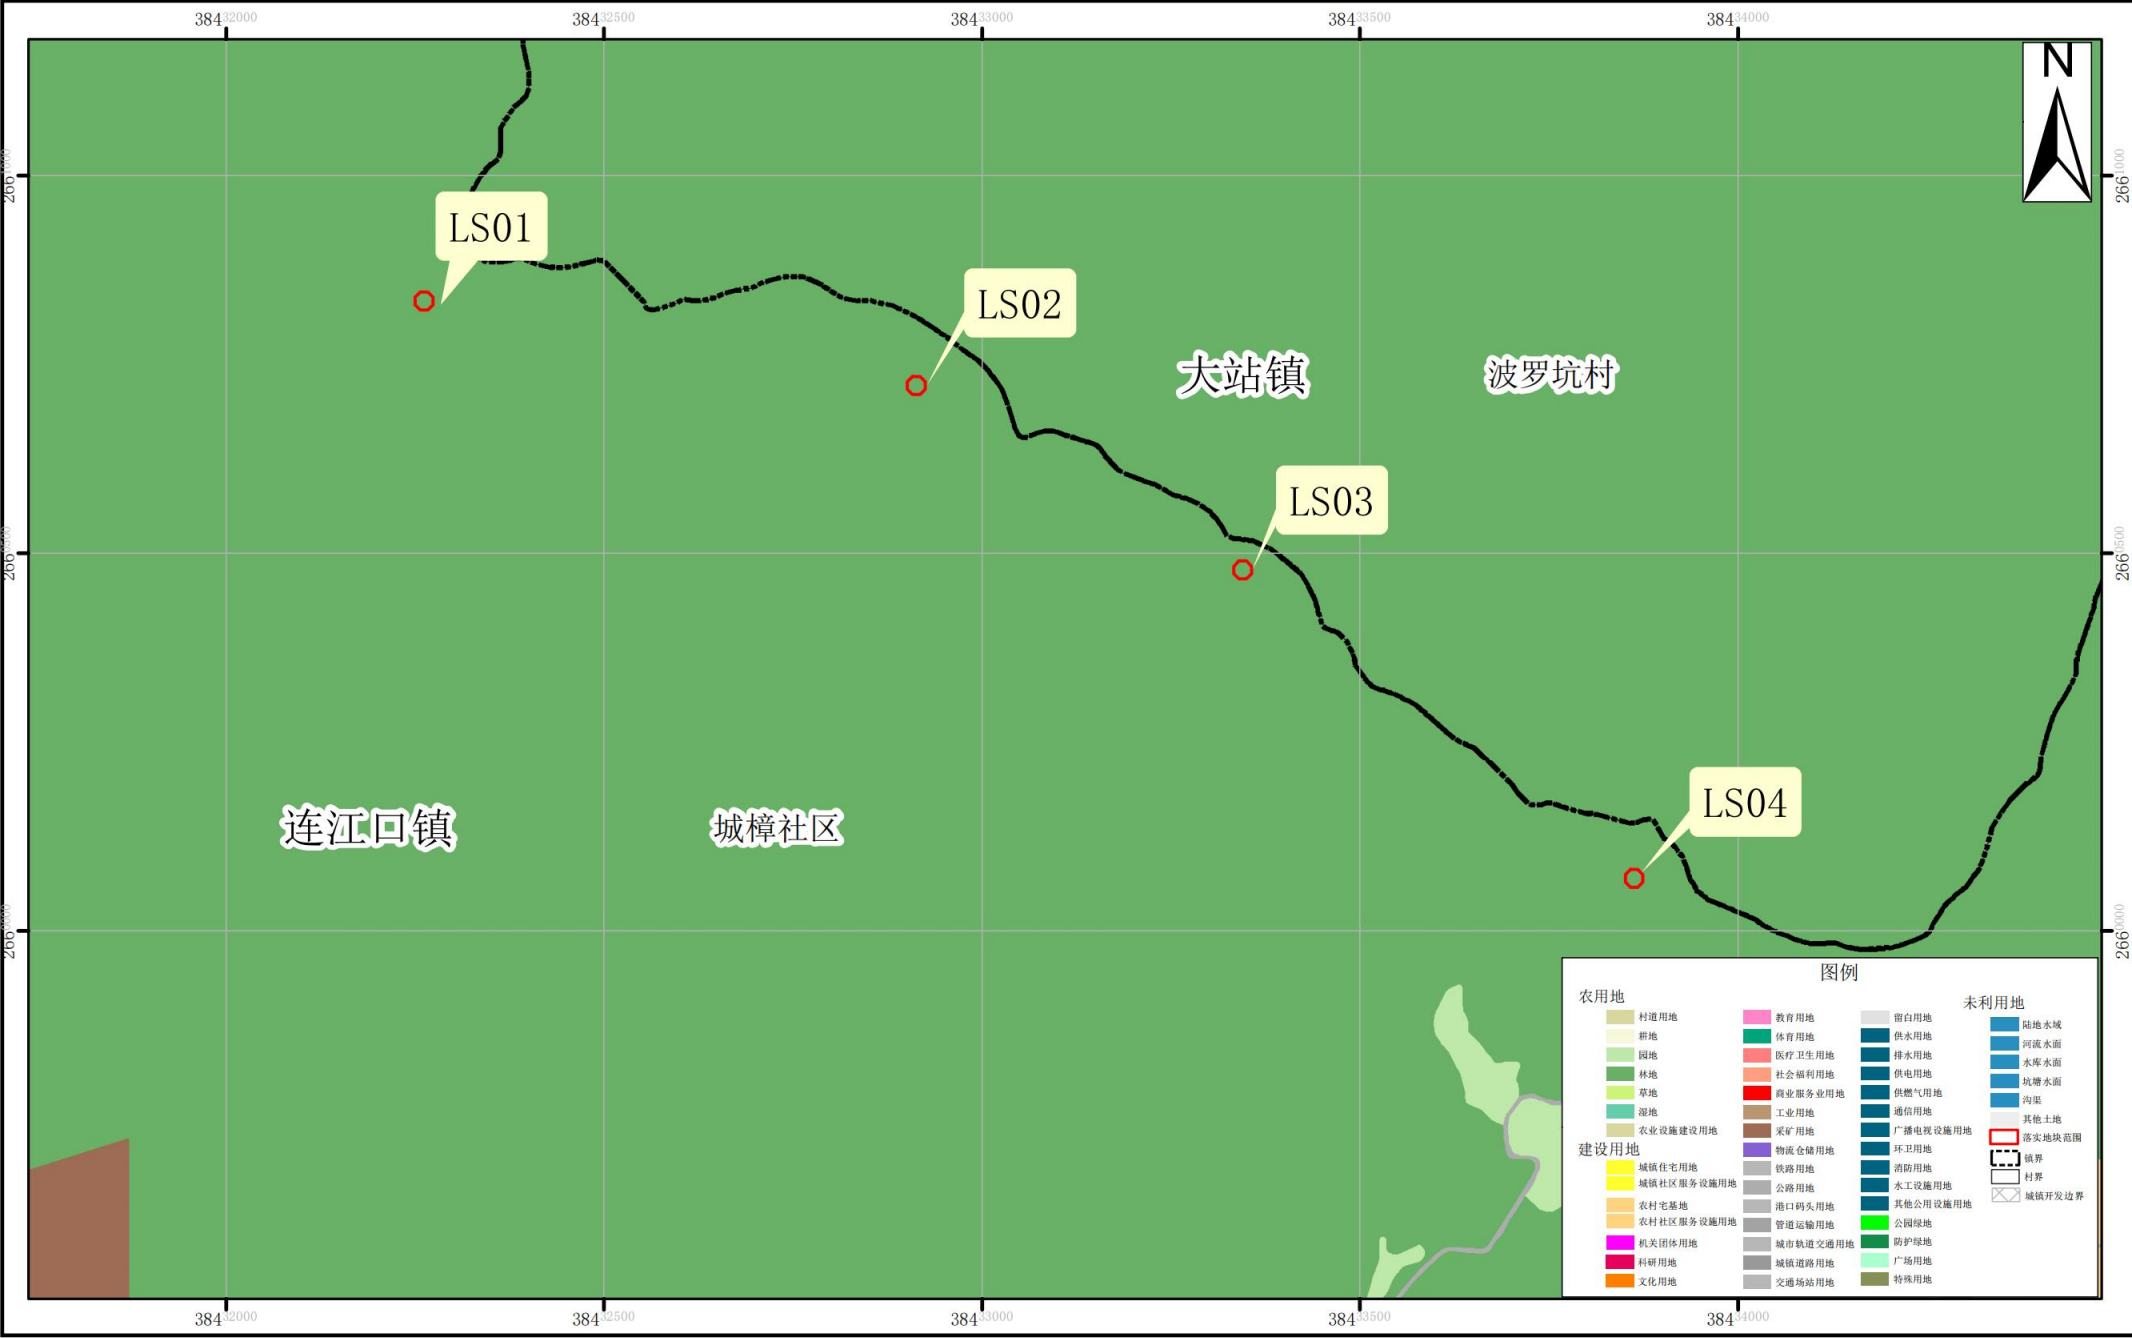


2000国家大地坐标系
1985国家高程基准

1:10,000

英德市自然资源局 编制
广东中地土地房地产评估与规划设计有限公司 制图
二〇二五年五月

清远市英德市连江口镇落实前地块土地使用规划图 (LS05-LS06)

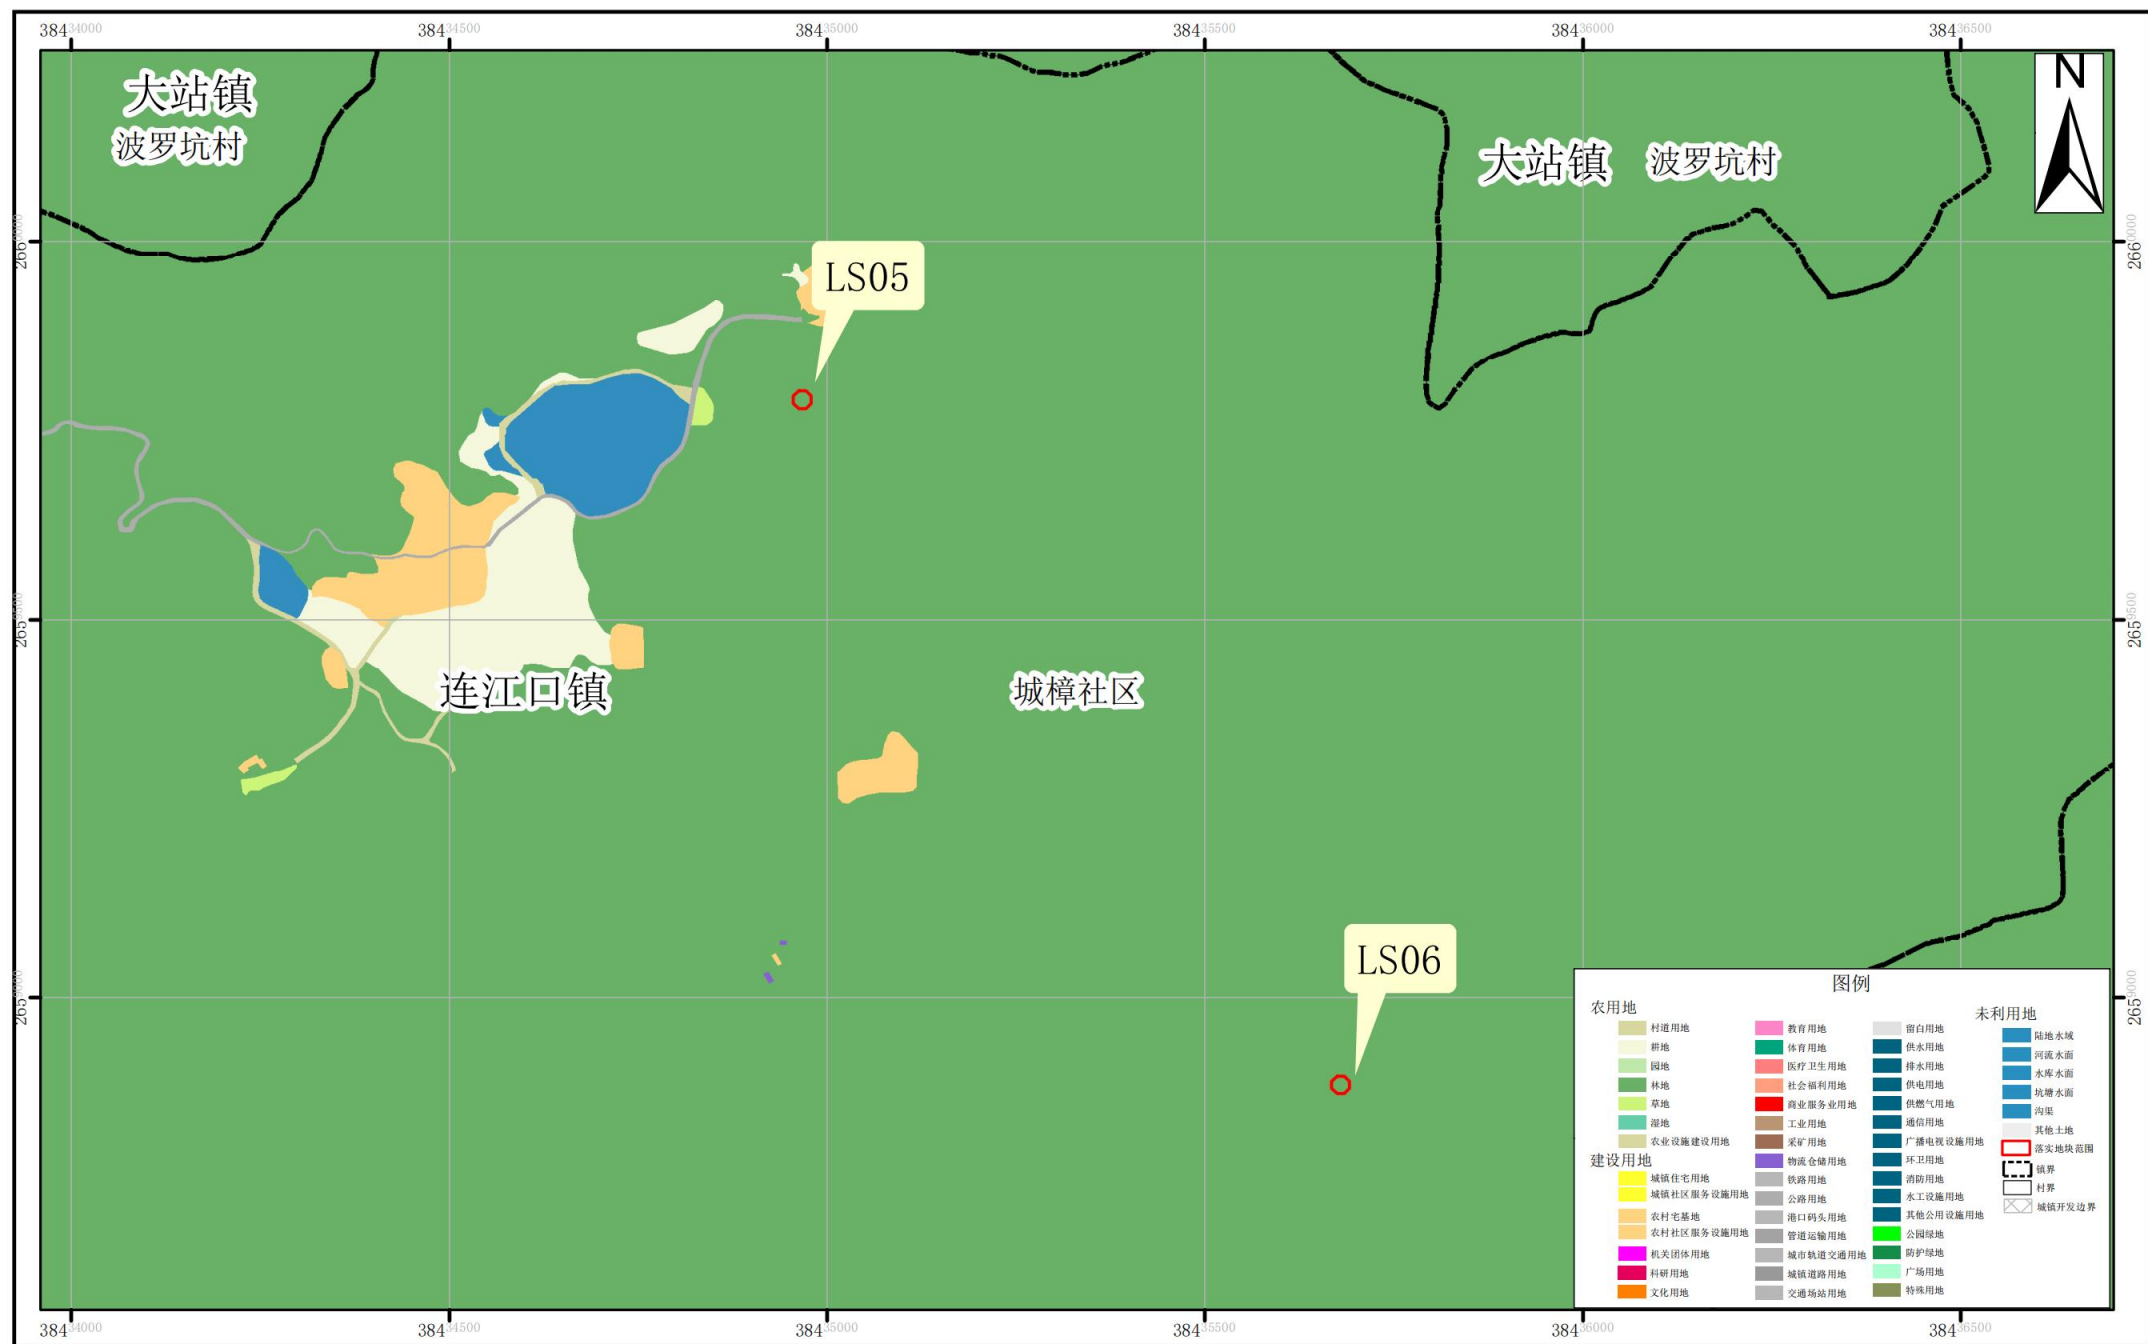


2000国家大地坐标系
1985国家高程基准

1:10,000

英德市自然资源局 编制
广东中地土地房地产评估与规划设计有限公司 制图
二〇二五年五月

清远市英德市连江口镇落实前地块土地使用规划图（LS07-LS13）

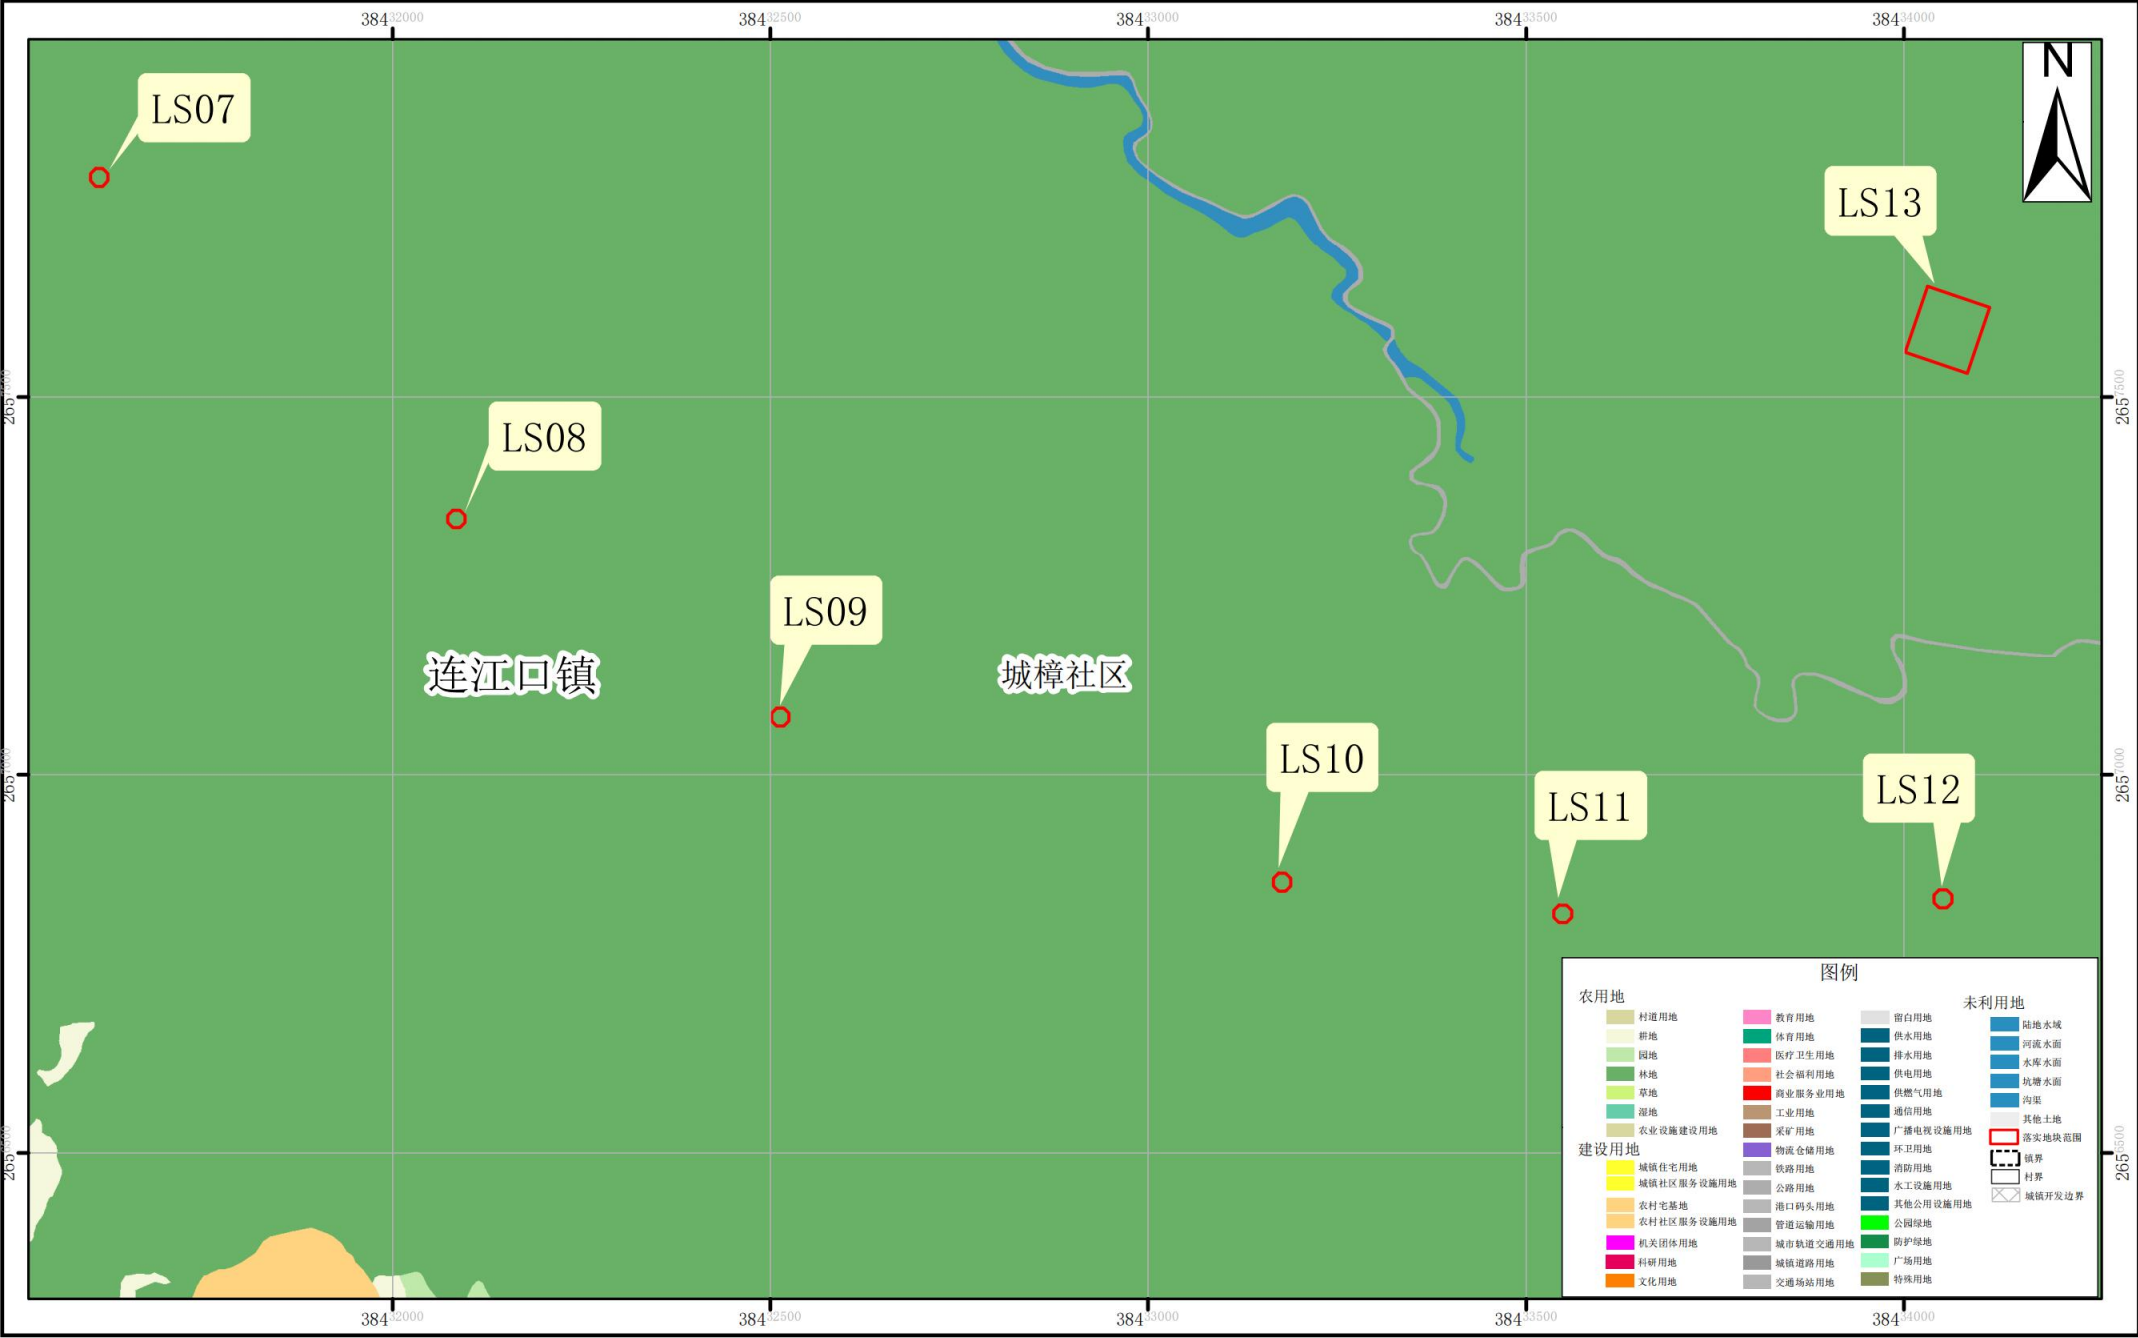


2000国家大地坐标系
1985国家高程基准

1:10,000

英德市自然资源局 编制
广东中地土地房地产评估与规划设计有限公司 制图
二〇二五年五月

清远市英德市连江口镇落实后地块土地使用规划图 (LS01-LS04)

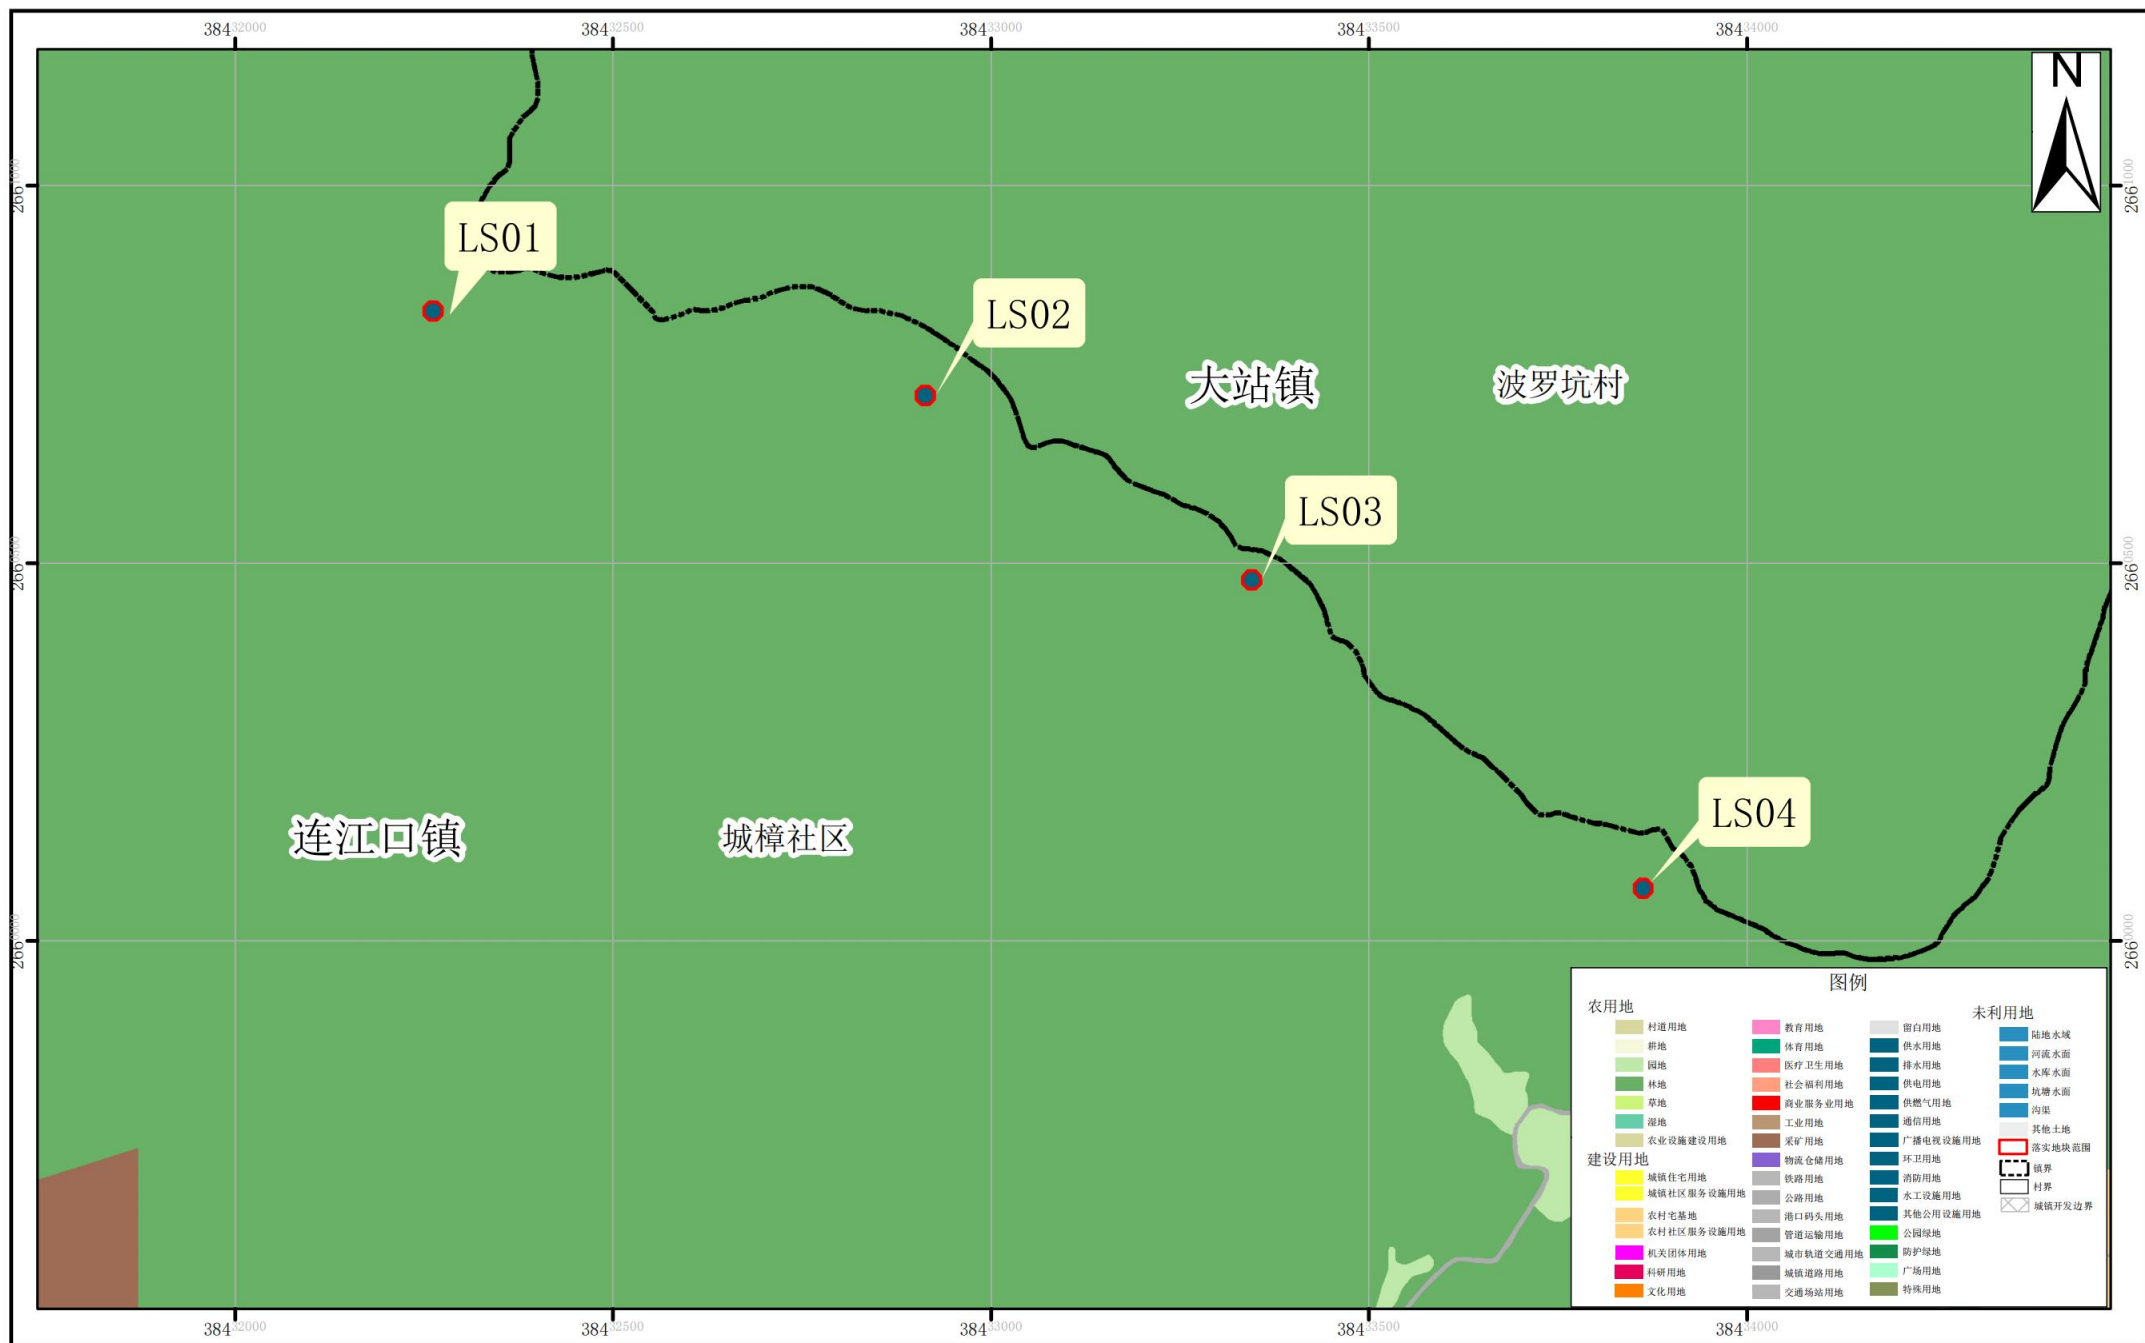


2000国家大地坐标系
1985国家高程基准

1:10,000

英德市自然资源局 编制
广东中地土地房地产评估与规划设计有限公司 制图
二〇二五年五月

清远市英德市连江口镇落实后地块土地使用规划图（LS05-LS06）

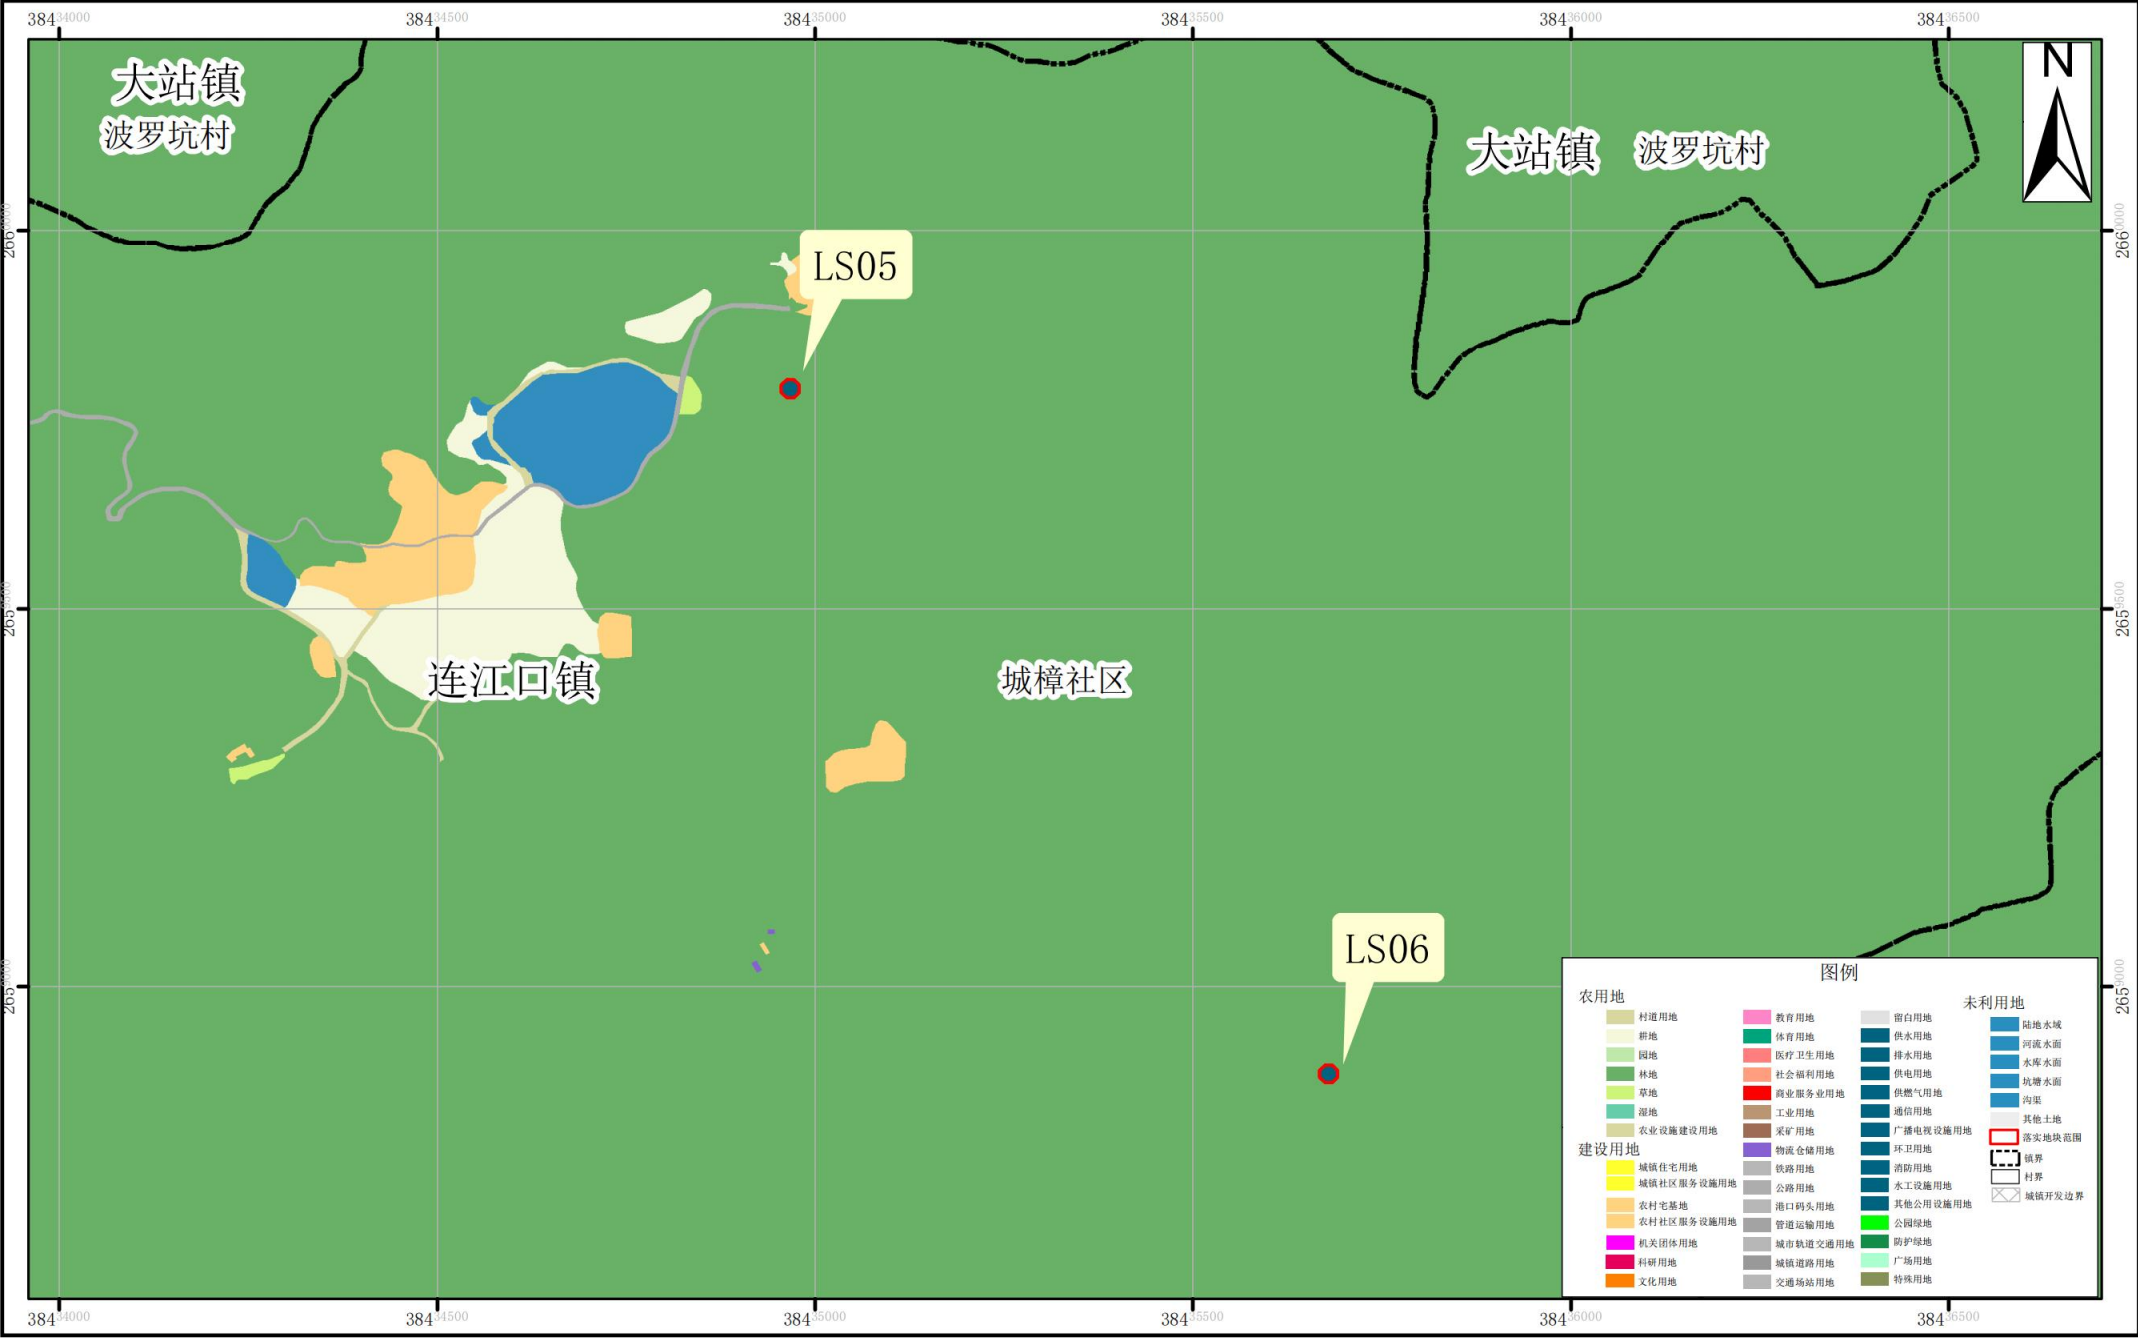


2000国家大地坐标系
1985国家高程基准

1:10,000

英德市自然资源局 编制
广东中地土地房地产评估与规划设计有限公司 制图
二〇二五年五月

清远市英德市连江口镇落实后地块土地使用规划图 (LS07-LS13)

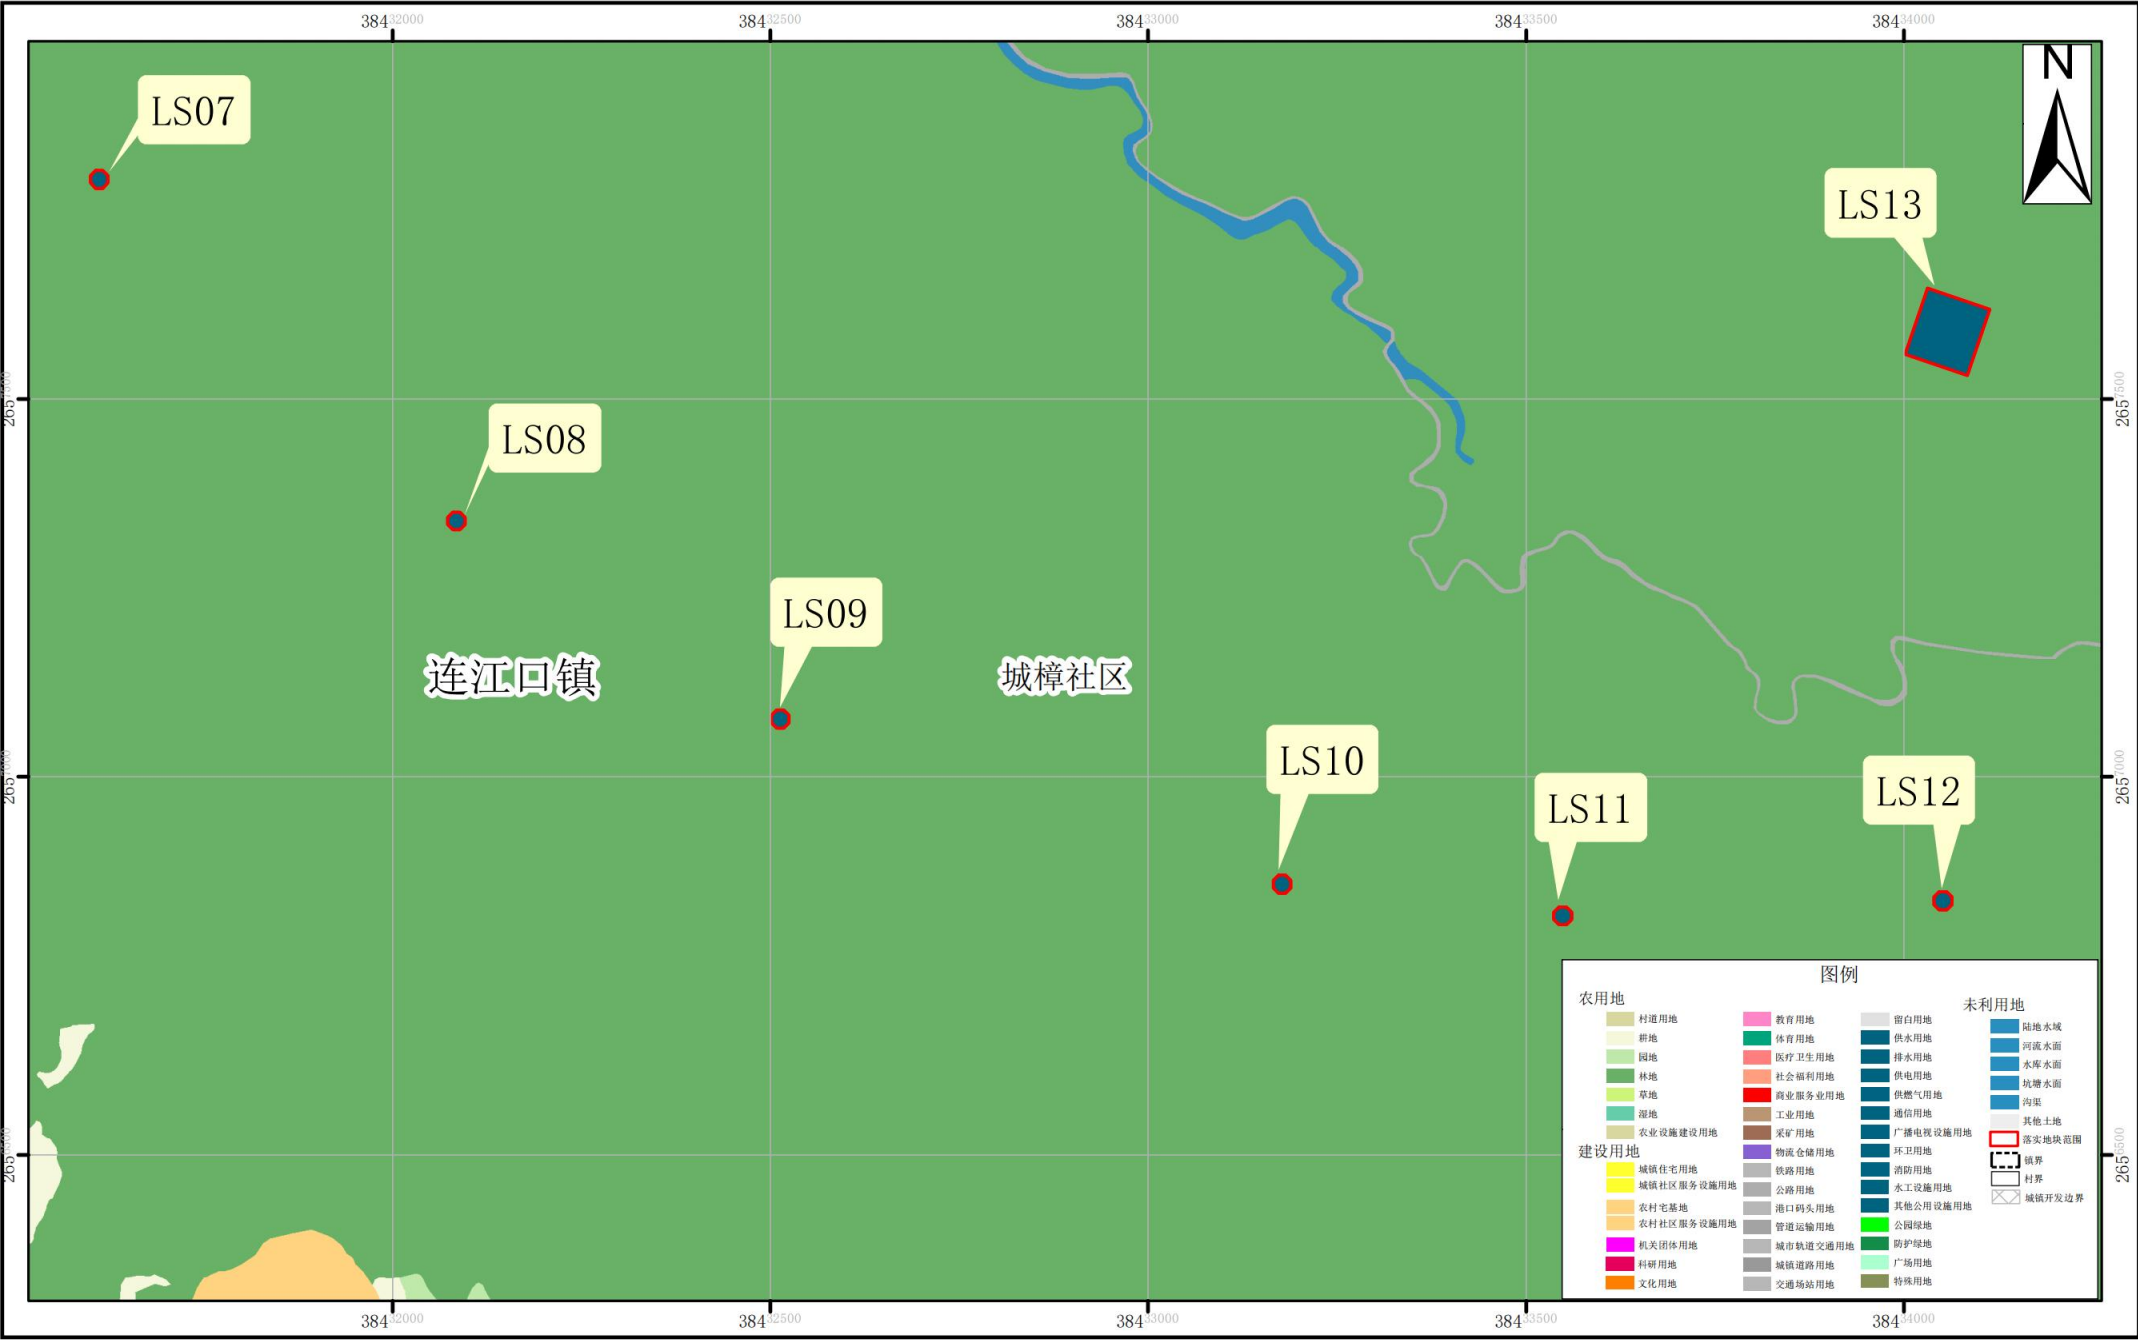

2000国家大地坐标系
1985国家高程基准

1:10,000

英德市自然资源局 编制
广东中地土地房地产评估与规划设计有限公司 制图
二〇二五年五月