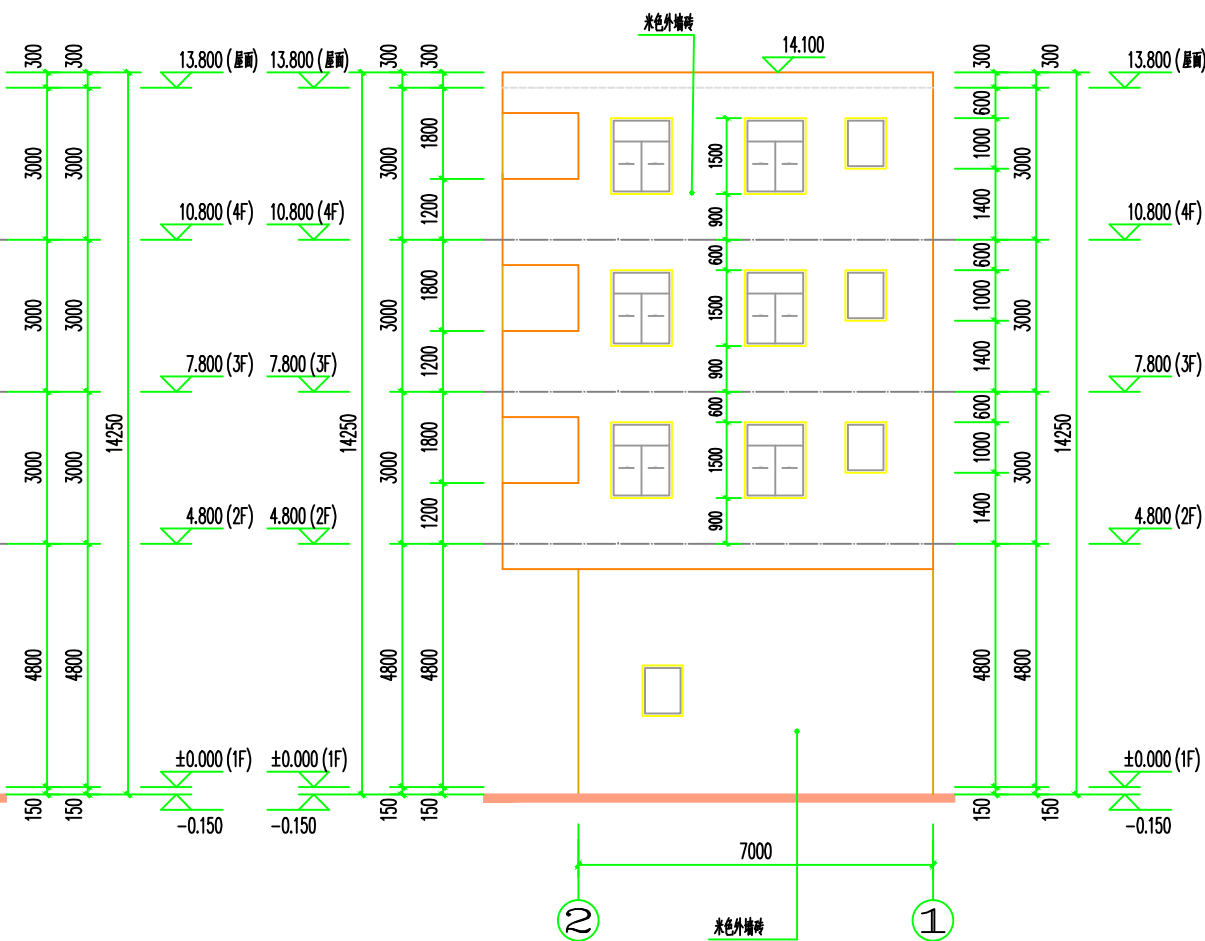

 







①~②轴立面图 1:100



②~①轴立面图 1:100

<div><div>广东智铭设计有限公司 Guangdong Zhiming Design Co., Ltd.</div></div>					建设单位 蓝文德		设计号			
					工程名称 蓝文德住宅楼		设计阶段		竣工图	
					子项名称		专 业		建 施	
审 定	杜少平		项目负责人	聂 红		图名： ①~②轴立面图 ②~①轴立面图	图 号		JS- 06	
审 核	聂 红		校 核	张彦志			比 例		1:100 版本 1	
专业负责人	聂 红		设 计	余世霖			日 期		2024.12	