








①~②轴立面图 1:100

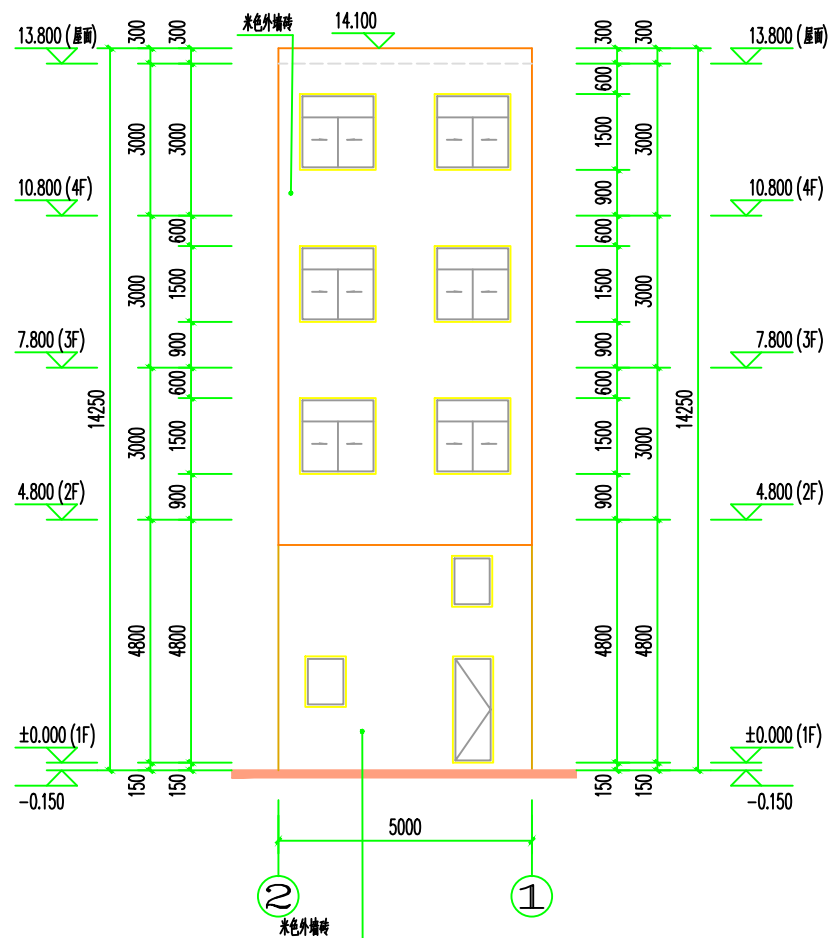

②~①轴立面图 1:100

<div><div>广东智铭设计有限公司 Guangdong Zhiming Design Co., Ltd.</div></div>					建设单位		蓝文贤		设计号						
					工程名称		蓝文贤住宅楼		设计阶段		竣工图				
					子项名称				专 业		建 施				
审 定		杜少平		项目负责人		聂 红			图名: ①~②轴立面图 ②~①轴立面图			图 号		JS- 05	
审 核		聂 红		校 核		张彦志						比 例		1:100	
专业负责人		聂 红		设 计		余世霖			日 期			2024. 12			