


三层平面图 1:100


本层建筑面积: 76.50m²
本层计容面积: 76.50m²

平面图说明:

- 室内的门垛宽均为100mm或贴柱贴墙, 如有不同, 见图纸标注。
- 所有窗台高度低于900mm时, 内侧均设防护栏杆净高≥900mm。
- 所有柱子截面尺寸详结施。
- 外墙, 分户墙, 及楼梯间分隔墙厚度均为200mm, 内墙厚度为100mm。
- 户内厨房、卫生间内的设备及案台本图仅为示意, 只预留出电线和上下水位置, 由二次装修时定位及安装。卫生间与厨房器具定位均为二次装修定。
- 室内所有外露管道应在灌水试验后, 二次装修包管。
- 女儿墙泛水详参: 11ZJ201 (24)

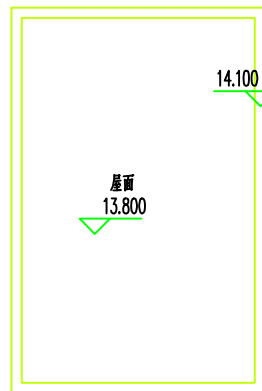



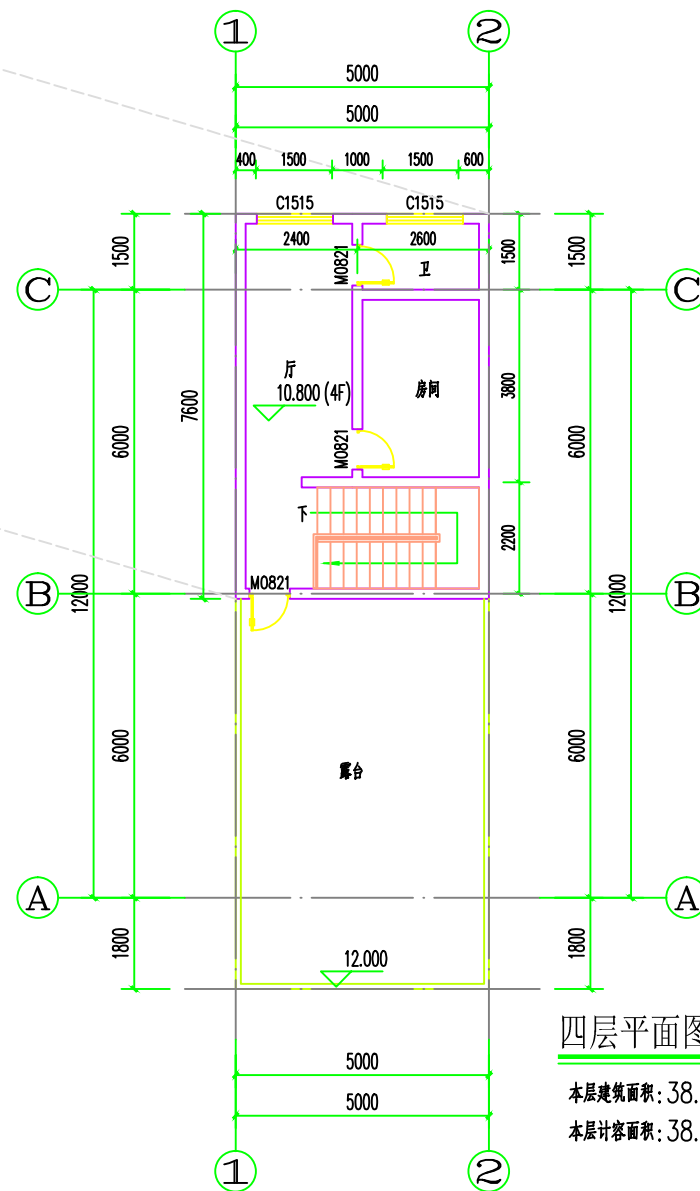



屋顶平面图 1:100



四层平面图 1:100

本层建筑面积: 38.00m²
本层计容面积: 38.00m²

<div><div>广东智铭设计有限公司</div><div>Guangdong Zhiming Design Co., Ltd.</div></div>				建设单位 蓝文贤		设计号			
				工程名称 蓝文贤住宅楼	设计阶段		竣工图		
				子项名称	专 业		建 施		
审 定	杜少平		项目负责人	聂 红		图 号		JS- 04	
审 核	聂 红		校 核	张彦志		比 例		1:100	版本 1
专业负责人	聂 红		设 计	余世霖		日 期		2024.12	