


桥头镇烈士陵园用地红线图

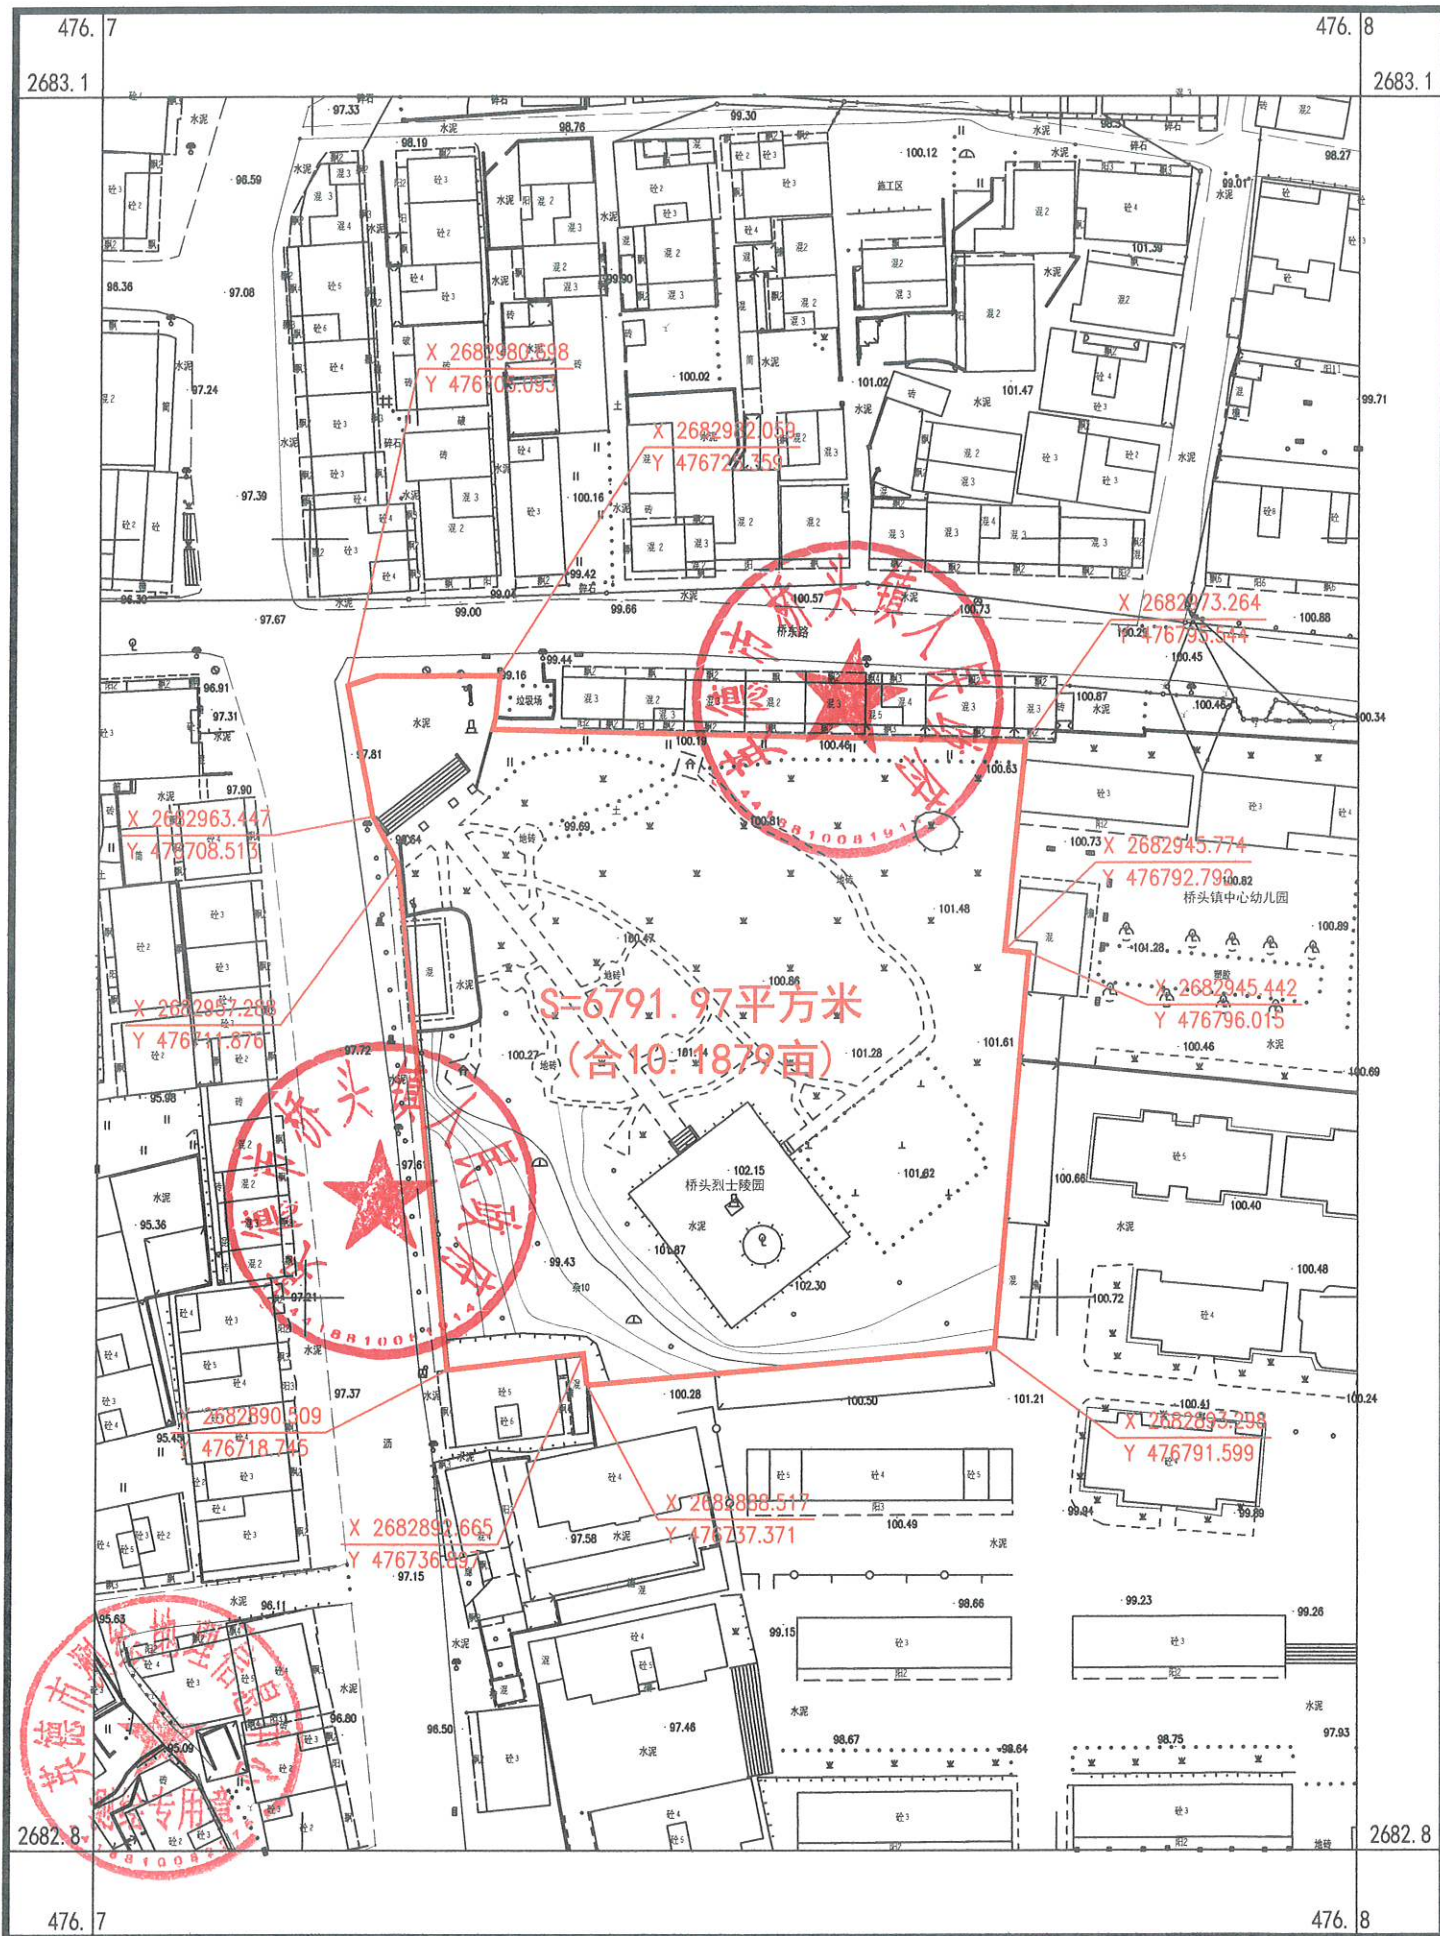

国家2000大地坐标系, ID= 114
1985国家高程, 等高距 米
GB/T20257.1-2017国家基本比例尺地图图式
2024年07月测绘

1 : 1000

测量: 李 健
绘图: 玉 斌
审核: 林汉玉