


1、除注明外室内网络、住宅部分内墙（显示为虚线）为100厚加气块；外墙墙体（显示为实线）为200厚墙体，构造柱采用钢筋混凝土；墙体采用20厚灰砂砌块。		
2、除注明外墙高为100，门窗处墙体于墙中，小于100的墙体与结构柱一起浇筑。		
3、结构详图—见本图（除注明外）		
电梯厅（A户大堂）	建筑标高	结构标高
电梯厅（单元大堂）		H
楼梯间		H
通道		H
客厅、卧室		H
厨 房		H
卫生间	H: -0.020（零点）	H: -0.400
卫生间（考虑设置于阳台位置时）	H: -0.020（零点）	H: -0.460
阳台（阳台宽度不大于2m）	H: -0.030（零点）	H: -0.100
阳台（阳台宽度大于2m）	H: -0.030（零点）	H: -0.170
生活阳台	H: -0.030（零点）	H: -0.100
其余详见图中标注。		
4、凸窗外沿尺寸≤600mm，所有窗台高度低于900的窗，均设防护栏杆，栏杆高度自窗台面算起至栏杆扶手顶面900高；做法详11J930(一)。		
5、管孔、管洞—见本图 所标CD为空调冷凝水管(PVC)墙体预埋，向外伸出0.1米，预埋混凝土墙体预埋。		
KD1	∅ 80，距中心标高+2200	
KD2	∅ 80，距中心标高+200	
XHS 消防梯	消防梯净孔尺寸 650(宽)×800(高)×240(深)，预埋+1100。	
RDX	强电线，截面面积1800,550(宽)×250(高)×150(深)	
QDX	强电线，截面面积300,350(宽)×300(高)×120(深)	
6、各预埋管管径尺寸详见平面图标注，未注明时预埋管均按管径或管径以上管径。		
7、图例		
	钢筋混凝土墙体	
	壁挂式空调室外机	
	柜式空调室外机	
	空调室外机吊钩	
	空调室外机上下管	
	燃气热水器	
	成品烟道	
	燃气表	
	消防栓	
	空调设备	
	排水管	
	通风管	
	废水管	
	雨水管	
	空调冷凝水管	
	强电线	
	弱电管	
	电话管	
	金属	
	楼梯间	
	洗手盆	
	炉具	
	洗脸盆	
	洗衣机	
	可视电话	
8、单元前室开井门门高300高，材料为普通混凝土		
9、无噪声电梯、消防电梯及强电电梯(2150X2175)； 消防电梯、弱电电梯(2150X2175)；		


楼层表

楼层表	标高
天面	45.100
15F	42.250
14F	39.400
13F	36.550
12F	33.700
11F	30.850
10F	28.000
9F	25.150
8F	22.300
7F	19.450
6F	16.600
5F	13.750
4F	10.900
3F	8.050
2F	5.200
1F	±0.000

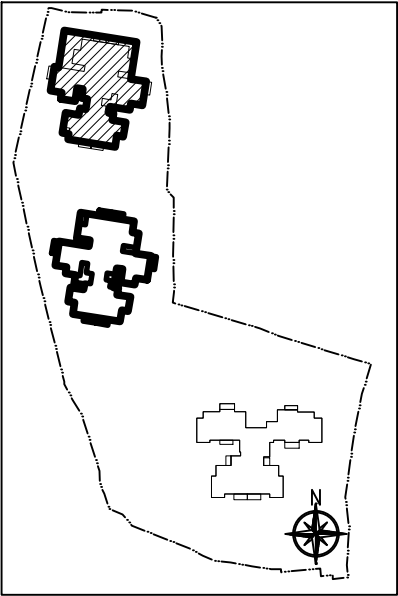

区位置示意图

变更后

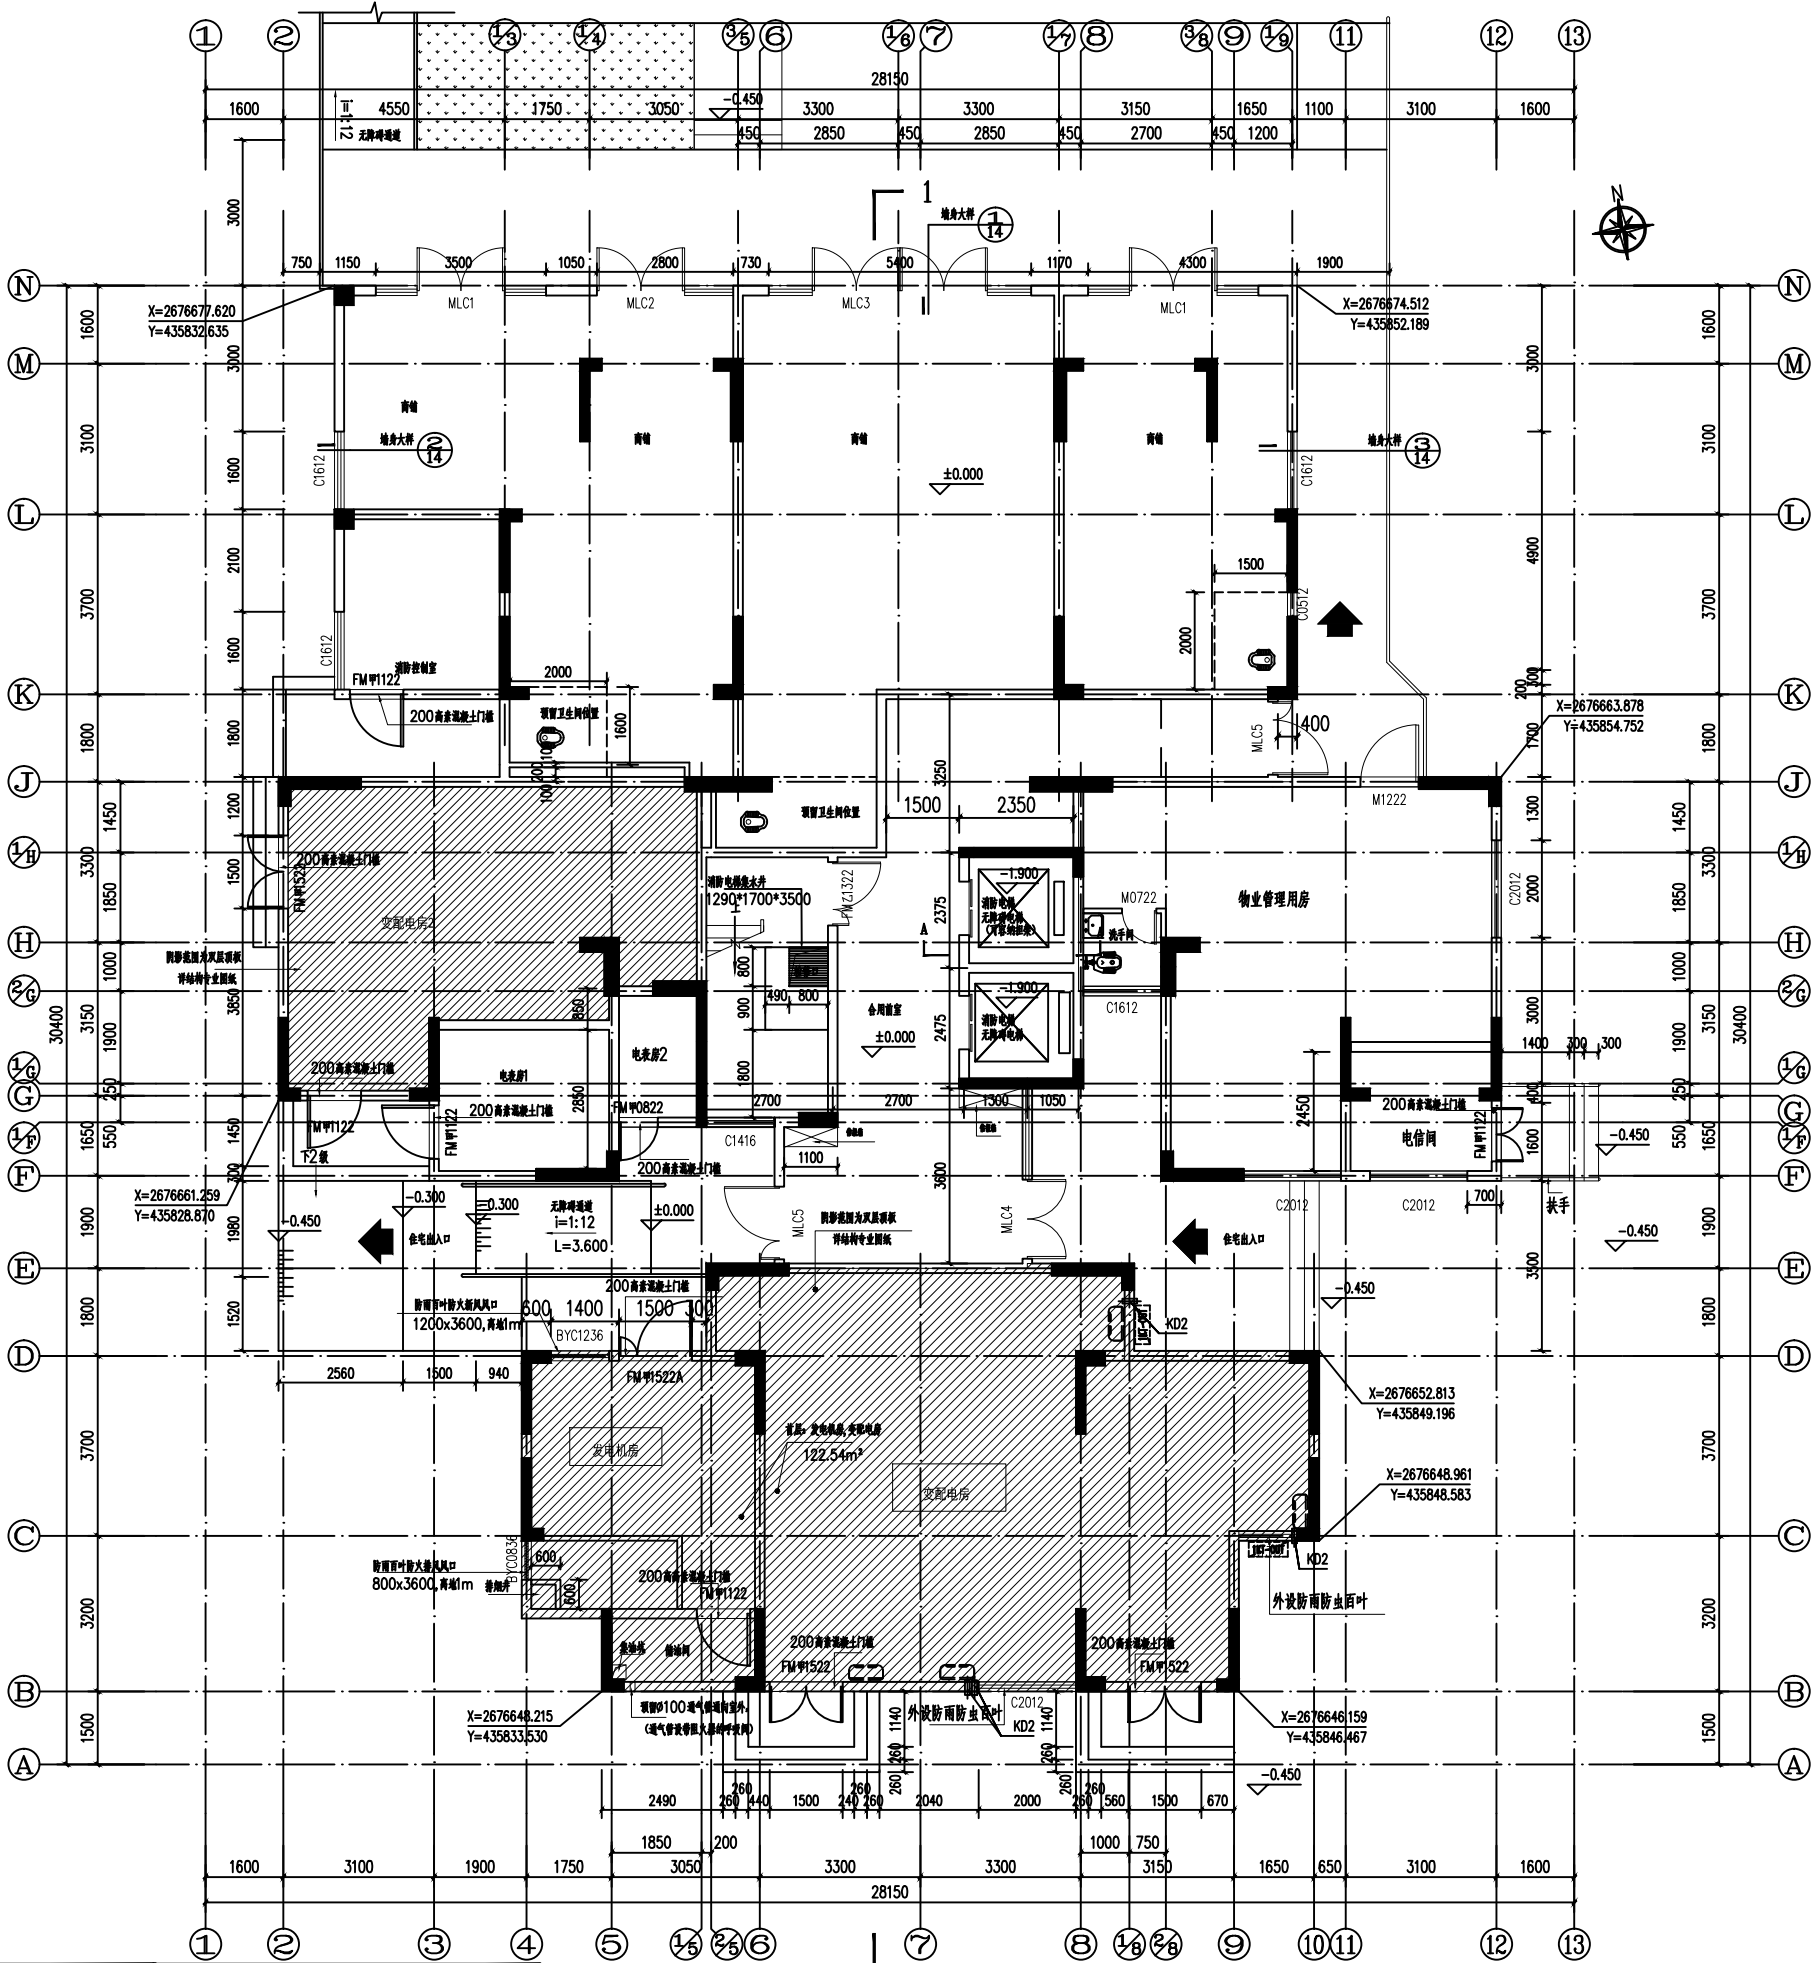

1号楼首层平面图 1:80

本层建筑面积: 524.07m²

本层计容面积: 524.07m²

注: 水电井应符合《建筑电气与智能化通用规范》GB55024-2022 2.0.3相关要求

说明: 1,1号楼层数共15层, 建筑高度45.55M
2,发电房, 配电房隔音和防辐射措施详室内装饰图。

卫生间做法:		说明:		电梯井做法—见本图	
1. 地面做法见本图做法参见图例02J915(一)		1. 卫生间墙、外墙墙体200mmC15混凝土墙体后浇筑。		电梯编号	载重量
2. 电梯井做法参见图例02J915		2. 电梯井内、外墙墙体高度不低于1.00h, 该处外墙墙体高度不低于1.00h。		消防电梯、客梯	1050kg
3. 洗手盆做法参见图例02J915		3. YD表示厨房排气进地漏6J916-1/C-28, 最低预埋450x500mm孔洞, 排气进气孔中心位置距天花550mm, 位置详见平面图。		消防电梯、无噪声电梯(可安装电梯)	1050kg
4. 洗手盆做法参见图例02J915		(含加建安装洗手盆, 加建安装洞口防水做法: 加建防水洞口宽200mm, 宽范围内内墙、5mm厚JS防水涂料将洞口、上翻100)。		井道高度	1.90m
6. 厨房卫生间内应设置地漏。		5. 给排水、弱电、通风等系统设计详见相关专业。			
		6. 200厚加气混凝土200厚钢筋混凝土墙体并设置防水层R=231g212-9dB, R=231g572-9dB=54dB。设置电梯井隔声, 采用加建的隔声减振措施。			
		7. 住宅电井00设置于楼梯间内无噪声。			
		8. 消防电梯井内墙体高度不低于1.0h			