



楼层表	
楼层表	标高
天面	45.100
15F	42.250
14F	39.400
13F	36.550
12F	33.700
11F	30.850
10F	28.000
9F	25.150
8F	22.300
7F	19.450
6F	16.600
5F	13.750
4F	10.900
3F	8.050
2F	5.200
1F	±0.000

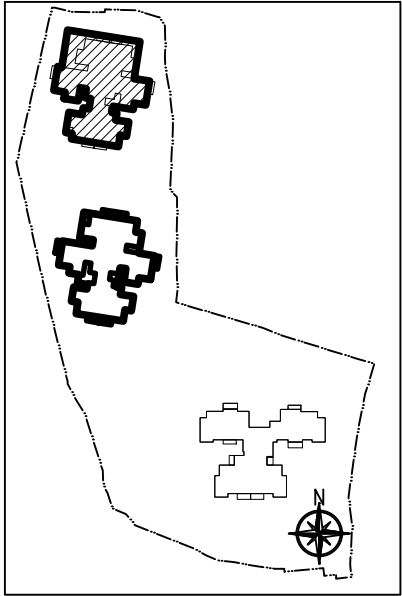

区位示意图

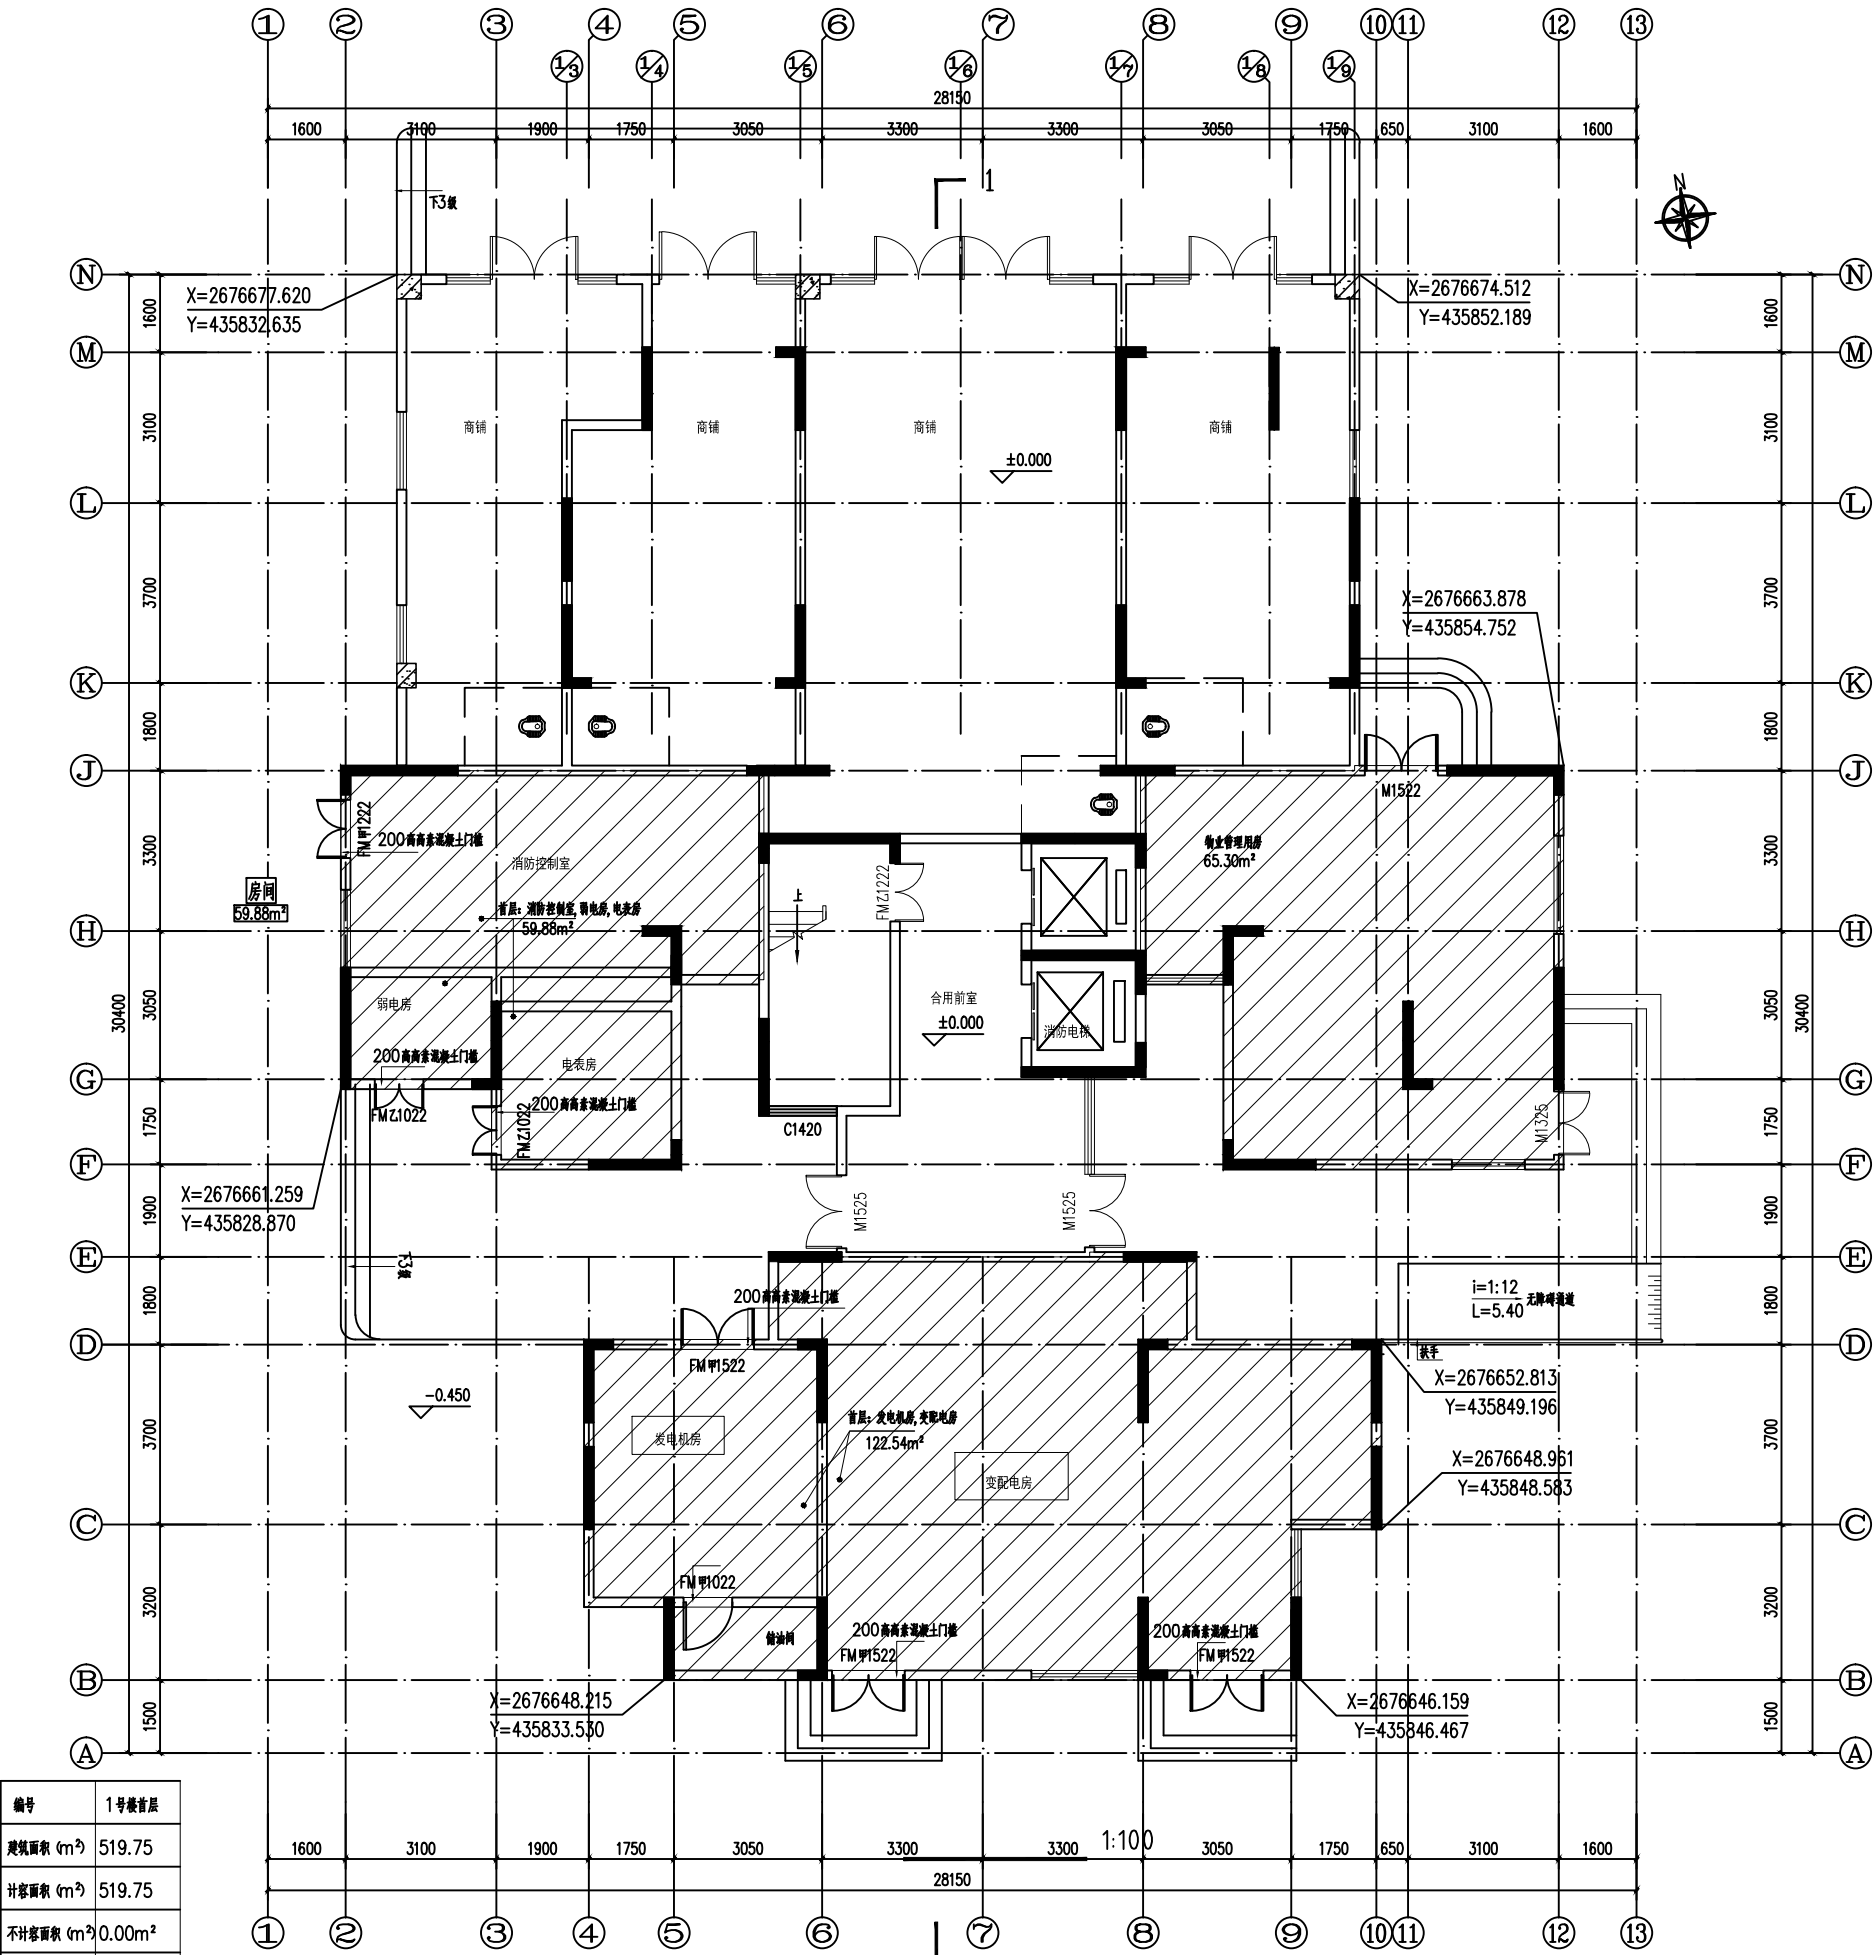

编号	1号楼首层
建筑面积 (m²)	519.75
计容面积 (m²)	519.75
不计容面积 (m²)	0.00m²
层高 (M)	5.20m²
商业面积 (m²)	212.79m²

说明: 1号楼层数共15层, 建筑高度45.55M

1号楼首层平面图 1:80

本层建筑面积: 519.75m²
本层计容面积: 519.75m²

变更前