

宗地图

单位: m.m²

宗地编号: 441881129009GB40131

宗地位置与宗地图位置一致


经办人: 邓勤

2025年11月19日

地籍图号: 2658.25-428.75

权利人: 何波坤

2000坐标

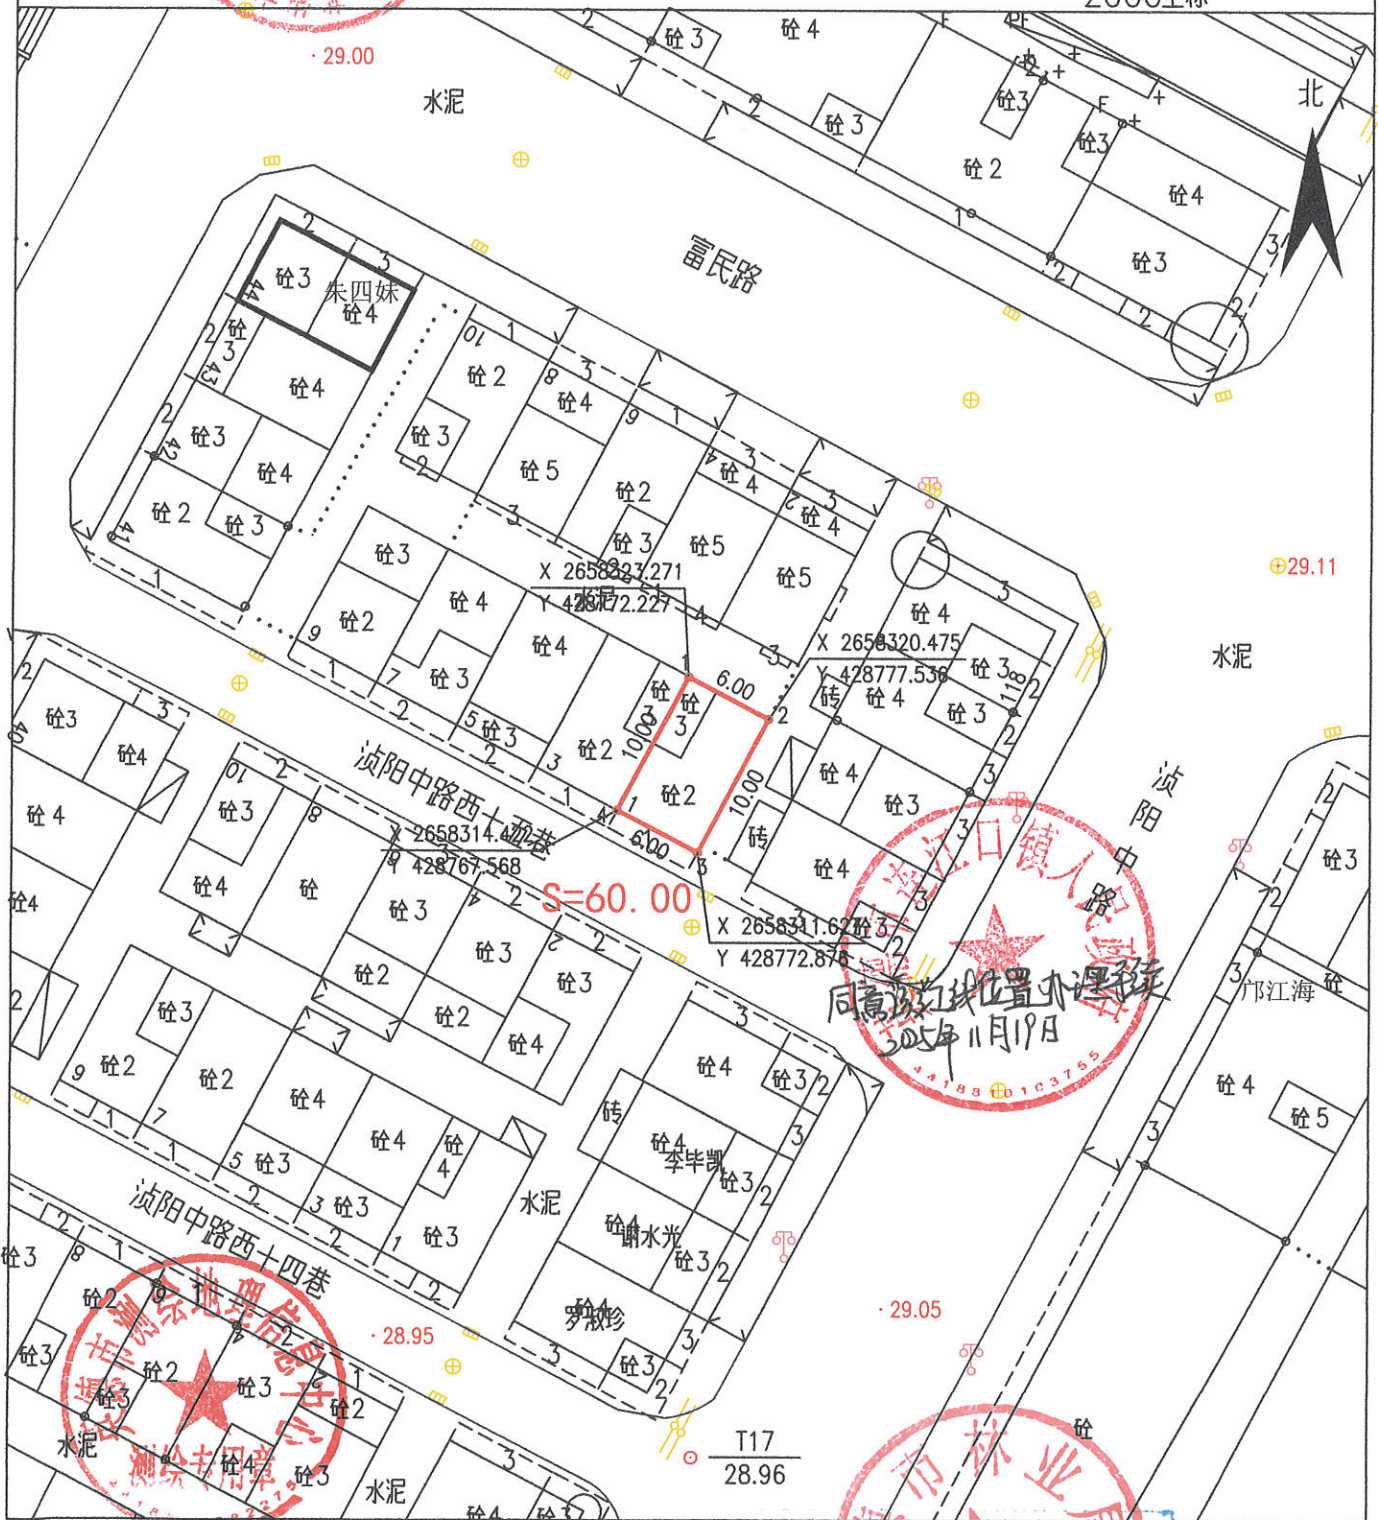

绘图日期: 2025年11月14日

1:500

审核日期: 2025年11月14日

绘图员: 黄文杰

审核员: 王斌

2025年11月14日