






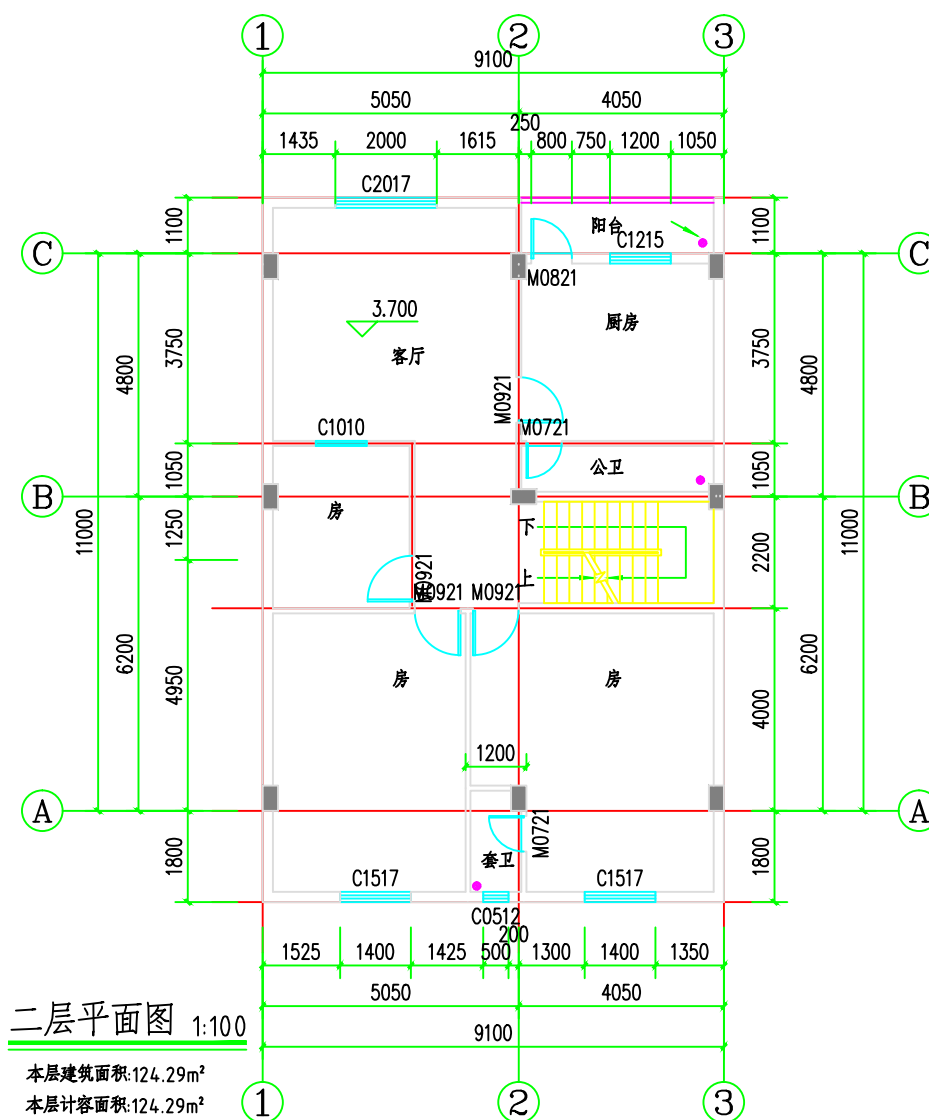


首层平面图 1:100

基底面积:100.10m²
本层建筑面积:100.10m²
本层计容面积:100.10m²
总建筑面积:371.44m²
总计容面积:371.44m²



二层平面图 1:100

本层建筑面积:124.29m²
本层计容面积:124.29m²

<div></div> <div>广东智铭设计有限公司</div> <div>Guangdong Zhiming Design Co., Ltd.</div>				建设单位	蓝宗嵩	设计号	
				工程名称	蓝宗嵩住宅楼	设计阶段	竣工图
				子项名称		专 业	建 施
审 定	杜少平		项目负责人	聂 红		图名: 首层平面图 二层平面图	
审 核	聂 红		校 核	余世霖			
专业负责人	聂 红		设 计	张彦志			
						图 号	JS- 03
						比 例	1: 100 版本 1
						日 期	2025. 04