





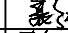
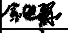


①-③轴立面图 1:100

注：贴95X45米黄色外墙砖

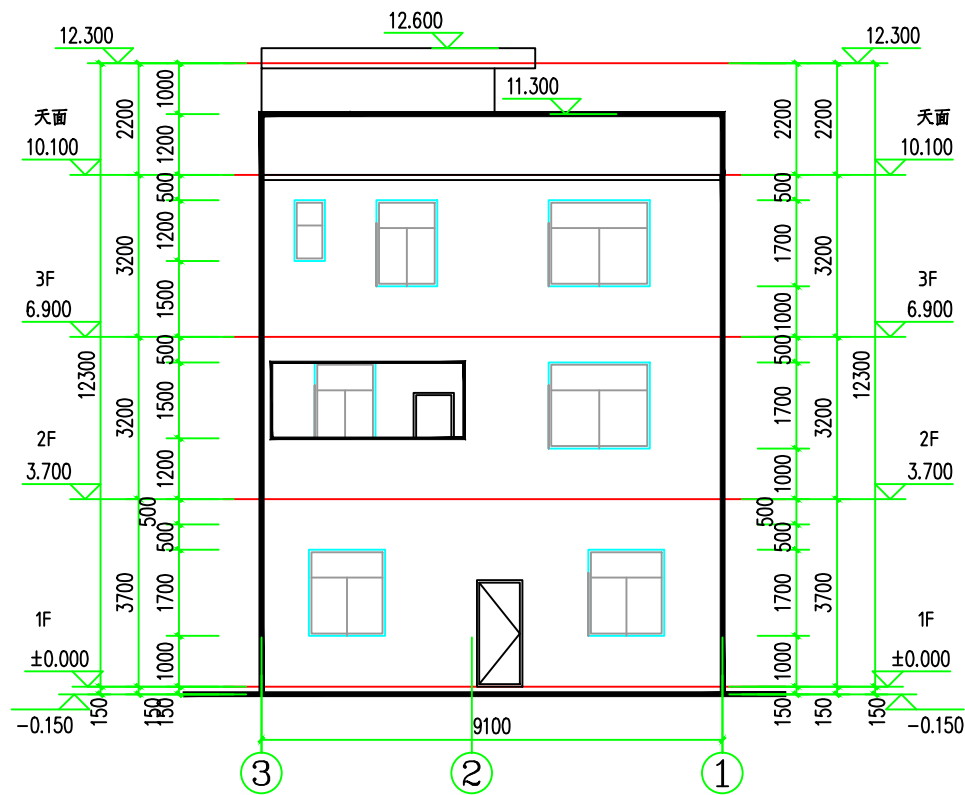

③-①轴立面图 1:100

注：贴95X45米黄色外墙砖

<div><div>广东智铭设计有限公司 Guangdong Zhiming Design Co., Ltd.</div></div>						建设单位	蓝宗嵩	设计号	
						工程名称	蓝宗嵩住宅楼	设计阶段	竣工图
						子项名称		专业	建 施
审 定	杜少平		项目负责人	聂 红		图名：①-③轴立面图 ③-①轴立面图			
审 核	聂 红		校 核	余世霖					
专业负责人	聂 红		设 计	张彦志					
						图 号	JS-05	比 例	1:100 版本 1
						日 期	2025.04		