



三层平面图 1:100

本层建筑面积:129.36m<sup>2</sup>  
本层计容面积:129.36m<sup>2</sup>

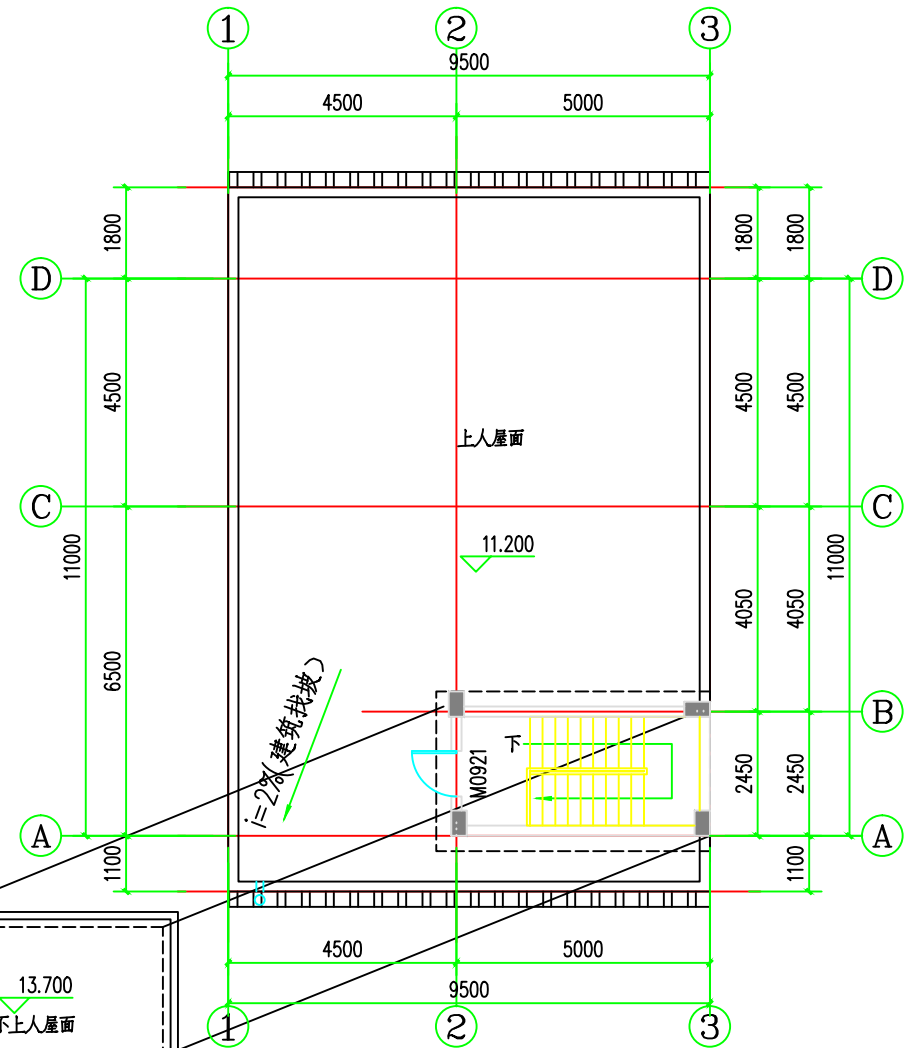

天面层平面图 1:100

本层建筑面积:13.00m<sup>2</sup>  
本层计容面积:0m<sup>2</sup>

 广东智铭设计有限公司 Guangdong Zhiming Design Co., Ltd.				建设单位	宋全界	设计号	
				工程名称	宋全界住宅楼	设计阶段	竣工图
				子项名称		专业	建施
审 定	杜少平		项目负责人	聂红		图 号	JS-04
审 核	聂红		校 核	余世霖		比 例	1:100 版本 1
专业负责人	聂红		设 计	张彦志		日 期	2025.04