






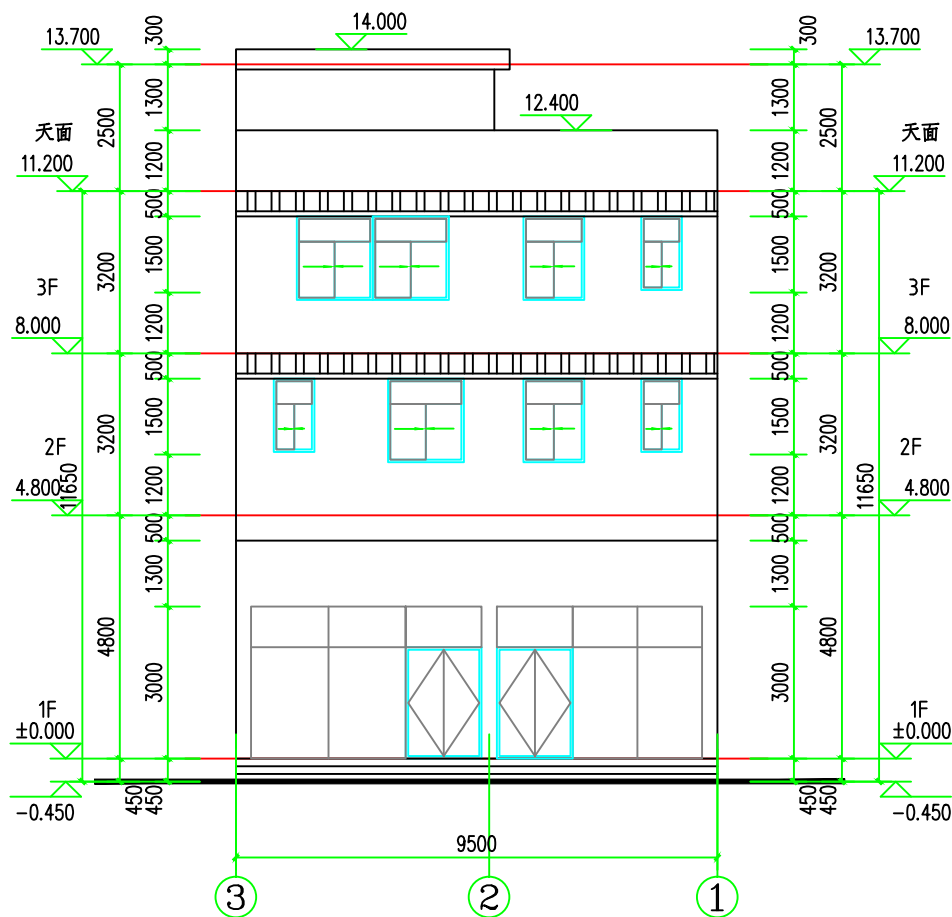


①-③轴立面图 1:100

注：外墙贴95X45的三色纸皮砖



③-①轴立面图 1:100

注：外墙贴95X45的三色纸皮砖

<div></div> <div>广东智铭设计有限公司</div> <div>Guangdong Zhiming Design Co., Ltd.</div>				建设单位	宋全界	设计号		
				工程名称	宋全界住宅楼	设计阶段	竣工图	
				子项名称		专 业	建 施	
审 定	杜少平		项目负责人	聂 红		图 名： ①-③轴立面图 ③-①轴立面图	图 号	JS- 05
审 核	聂 红		校 核	余世霖			比 例	1: 100 版本 1
专业负责人	聂 红		设 计	张彦志			日 期	2025. 04