



 
 




①-④轴立面图 1:100

注：贴95X45白色外墙砖

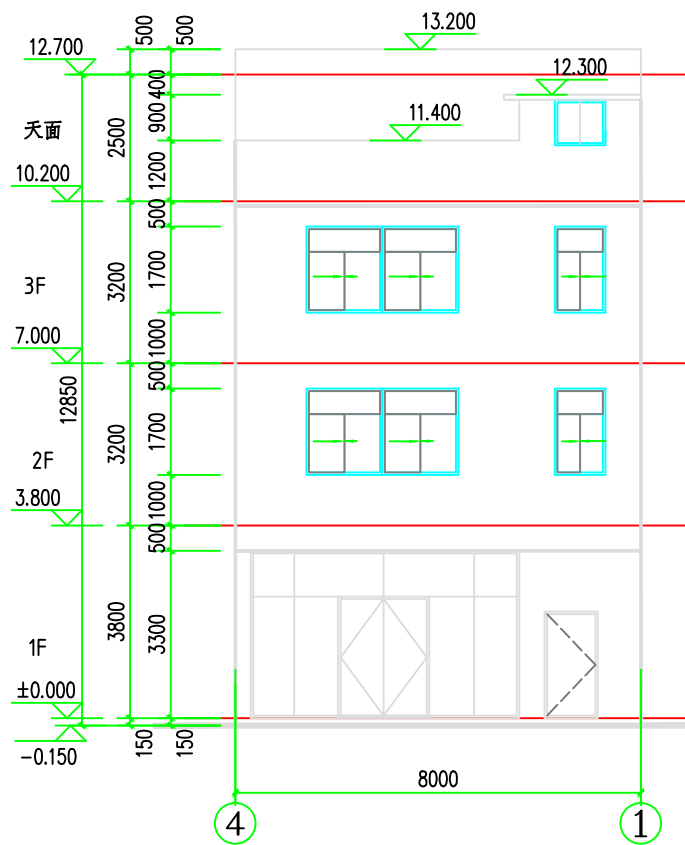

④-①轴立面图 1:100

注：贴95X45白色外墙砖

<div></div> <div><div>广东智铭设计有限公司</div><div>Guangdong Zhiming Design Co., Ltd.</div></div>						建设单位		温福香		设计号			
						工程名称		温福香住宅楼		设计阶段		竣工图	
						子项名称				专 业		建 施	
审 定		杜少平				项目负责人		聂 红					
审 核		聂 红				校 核		余世霖					
专业负责人		聂 红				设 计		张彦志					
						图名：		①-④轴立面图  ④-①轴立面图		图 号		JS- 05	
										比 例		1: 100 版本 1	
										日 期		2025. 04	