



4-1 轴立面图 1:100

注：贴95X45三色纸皮砖

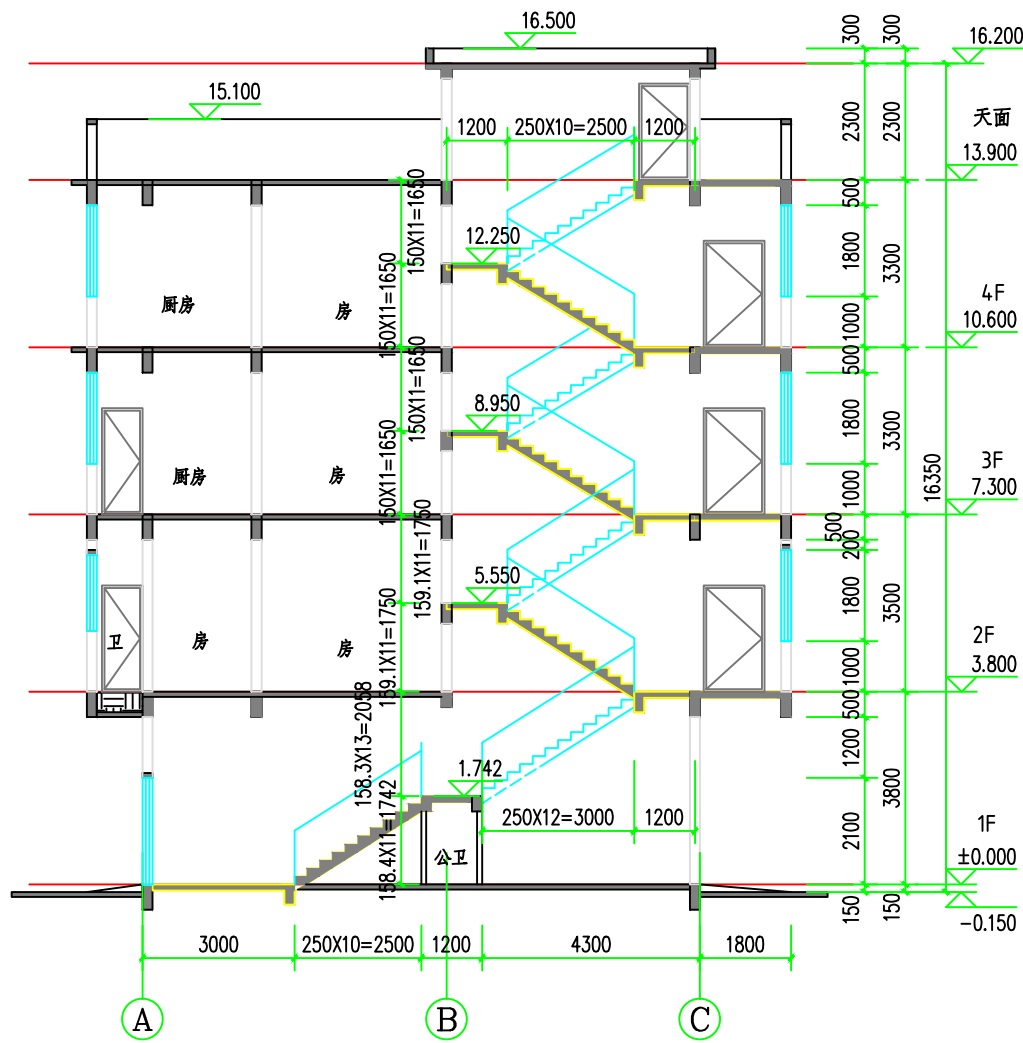

1-1 剖面图 1:100

<div></div> <div>广东智铭设计有限公司</div> <div>Guangdong Zhiming Design Co., Ltd.</div>				建设单位		张名区		设计号			
				工程名称		张名区住宅楼		设计阶段		竣工图	
				子项名称				专 业		建 施	
				审 定		杜少平		项目负责人		聂 红	
审 核		聂 红		校 核		余世霖		比 例		1: 100 版本 1	
专业负责人		聂 红		设 计		张彦志		日 期		2025. 04	