

地下室轮廓线

首层平面图 1:100

占地面积: 1022.45m<sup>2</sup>  
本层建筑面积: 1022.45m<sup>2</sup>  
本层计容面积: 1022.45m<sup>2</sup>  
总建筑面积: 13235.96m<sup>2</sup>  
总计容面积: 13216.27m<sup>2</sup>

平面图说明:

- 除特殊注明外,外墙、分户墙、楼梯间墙均为200厚加气混凝土砌块,内隔墙均为100厚加气混凝土砌块,厨房及卫生间内隔墙采用100厚加气混凝土砌块,电梯井及地下车库采用200厚粘土砖墙。
- 除特殊注明外,未标注防火门后均按甲级100或甲乙,所注标高均为建筑标高。
- 防火门(XHS): 耐火极限(小时) 0.90。
- 设备专业预留洞口尺寸见专业施工说明,施工时由施工单位与设备专业配合预留。
- 所有窗台高度按900mm时,内窗台设防护栏杆净高≥900mm,具体详节点大样。
- 除特殊注明的防火门外,户内门设收口门,具体尺寸详平面图。
- 室内所有外露管道应在竣工试压后,二次装修包管。
- 外墙装饰详参: 11ZJ11 (18) (19)。
- 屋面装饰详参: 11ZJ11 (18) (19)。
- 女儿墙防水详参: 11ZJ201 (21) (22)。
- 雨水管、雨水口做法详参: 11ZJ201 (27)。
- 水暖做法详参: 11ZJ201 (28)。
- 电气做法详参: 11ZJ901 (20)。
- 所有楼梯、电梯大样详参: 15~21, 卫生间大样详参: 19。

楼面房间标高对照表:

序号	位置	建筑标高	结构标高	面层厚度	备注
1	楼梯间	H	H-0.050	50	一次装修
2	大堂、休息厅	H	H-0.050	50	
3	办公室、走廊	H	H-0.050	50	二次装修
4	楼梯前室、合用前室	H	H-0.050	50	
5	卫生间	H-0.020	H-0.100	80	
6	设备房、设备井	H	H-0.050	50	一次装修


注: 建筑标高为装修完成面标高。

楼层标高表(H):


楼层	标高	楼层	标高	楼层	标高

图例:

图例	名称
	地上开洞
	楼梯间楼梯
	楼梯间楼梯 (600x800 L型)
	地面
	给水主管、雨水主管

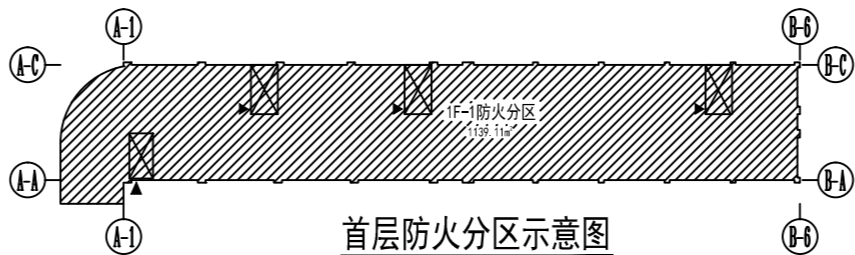

变更后

 广东智铭设计有限公司 Guangdong Zhiming Design Co., Ltd.		建设单位	英德德宝置业有限公司	设计号	YD-027
		工程名称	德宝大厦	设计阶段	施工图
		子项名称		专业	建筑
		图名	首层平面图	图号	JS-05
		比例	1:100	版本	1
		日期	2025.11		