


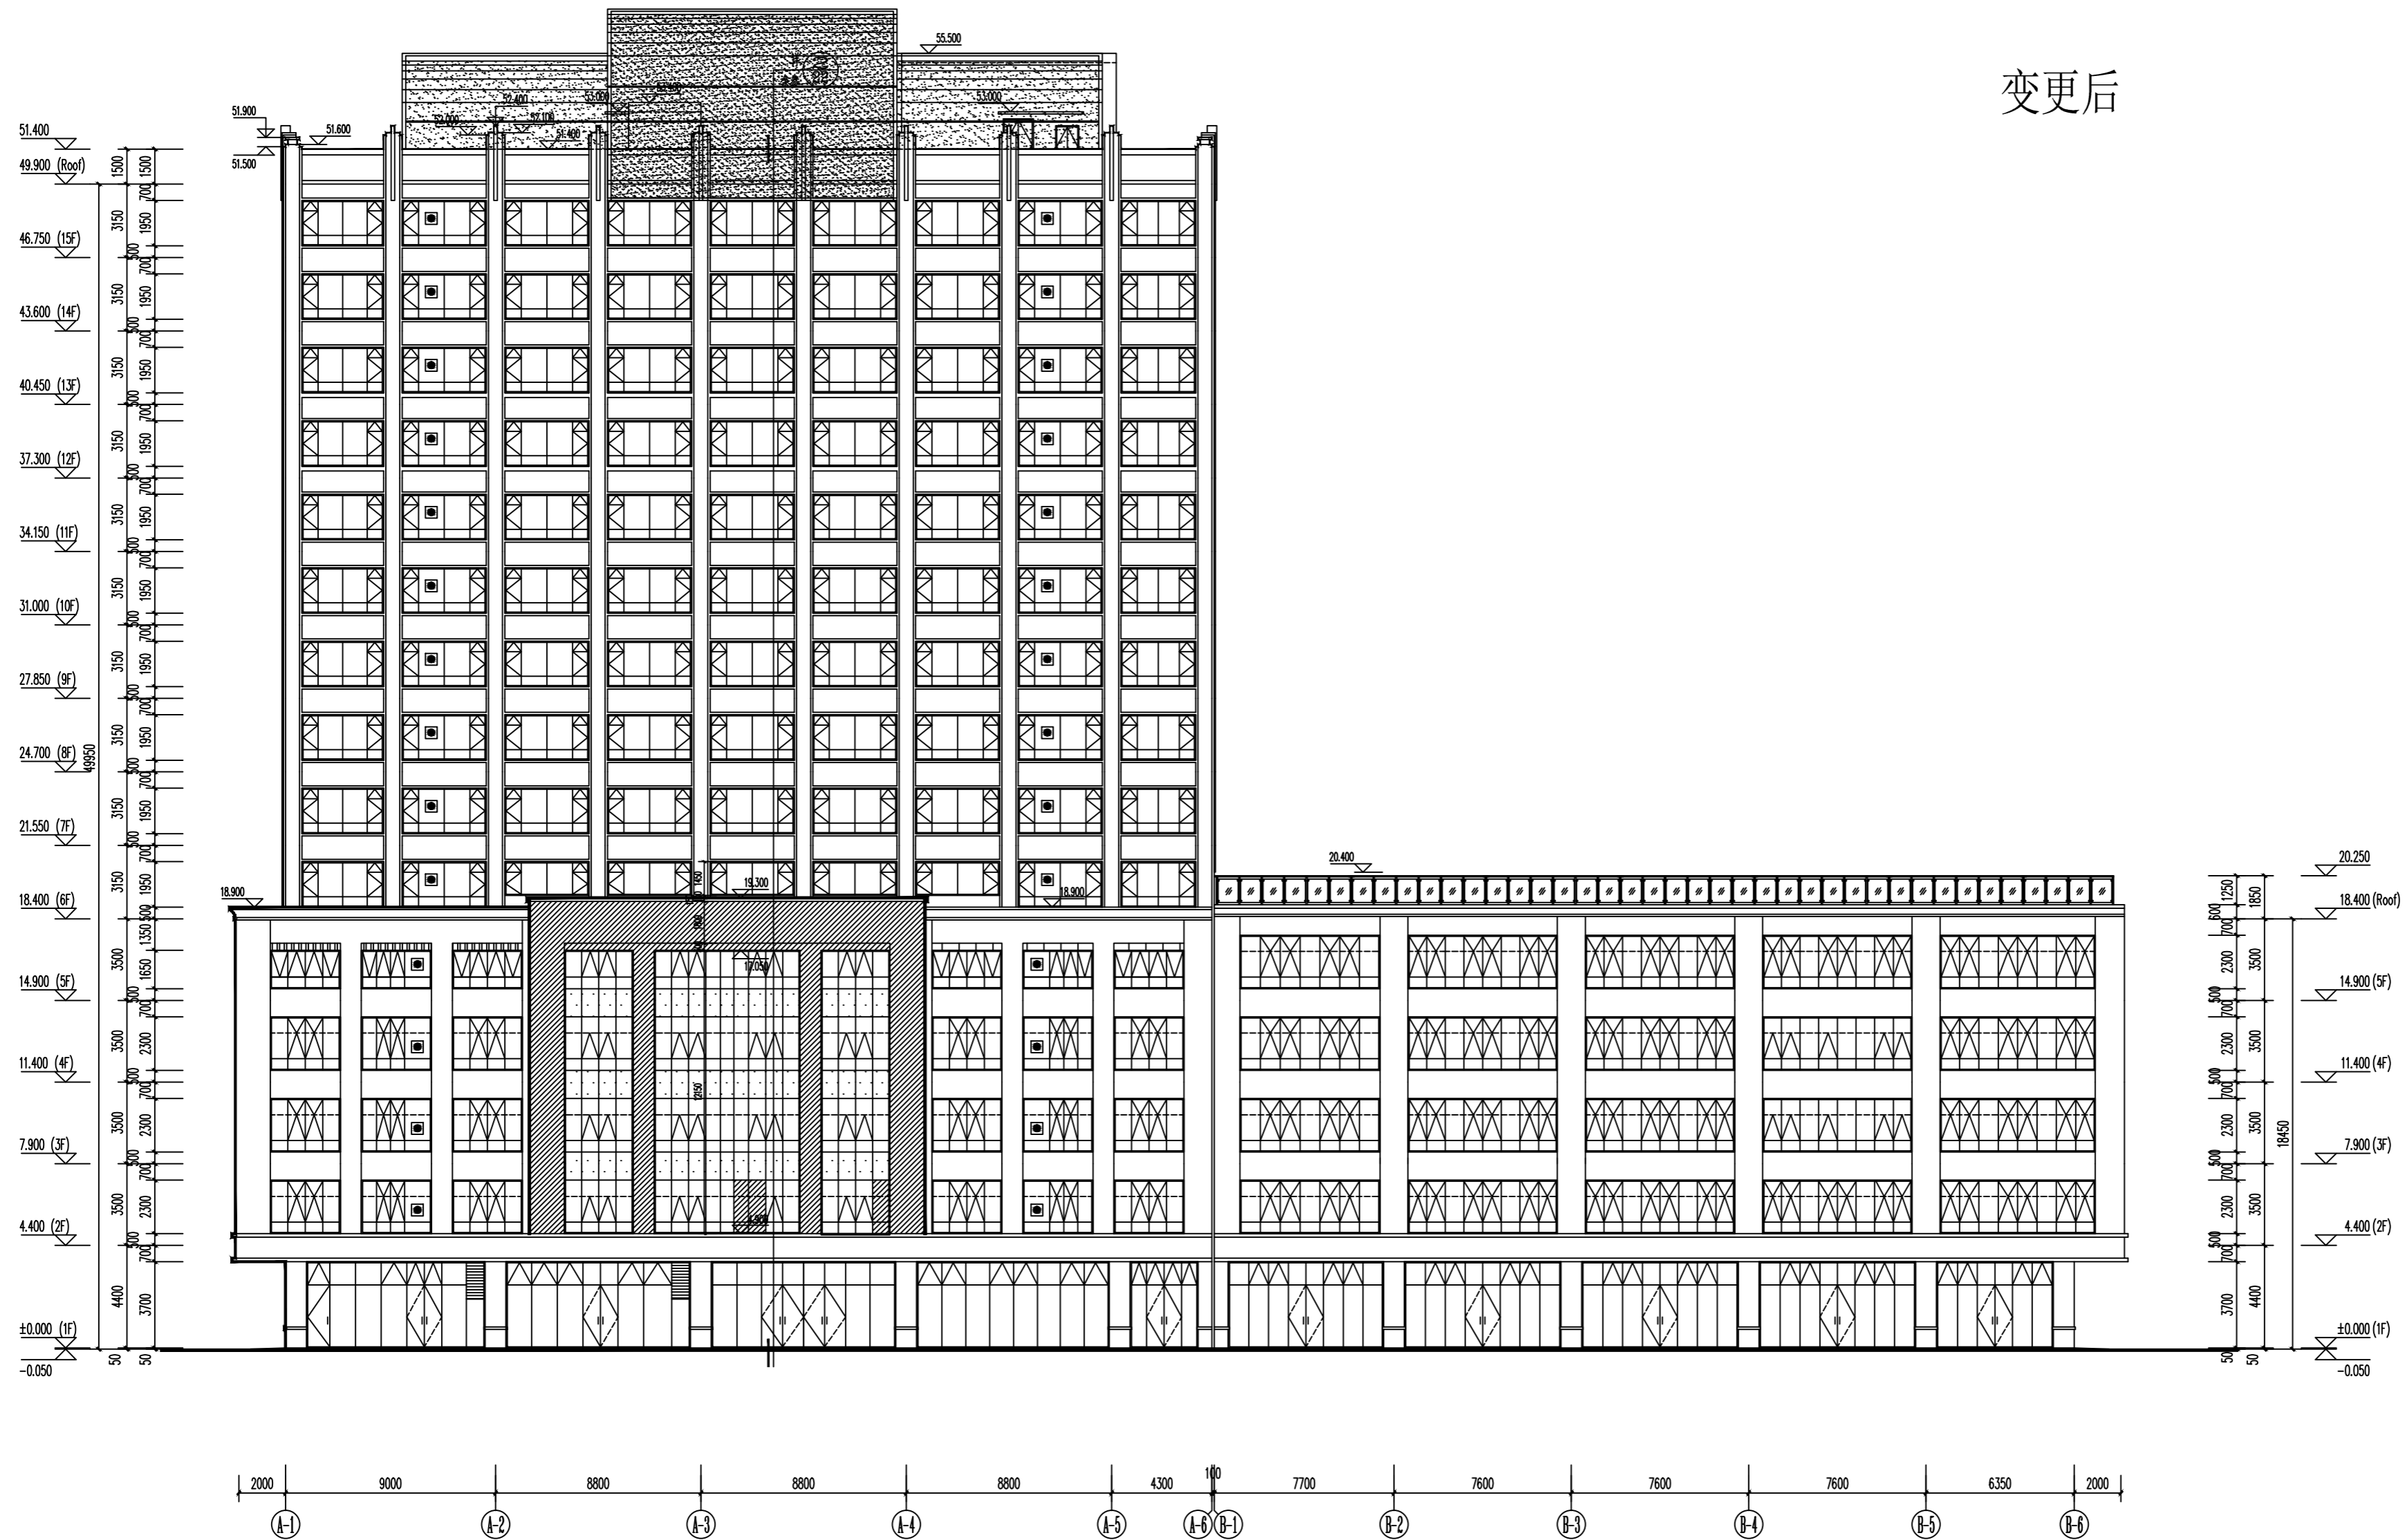


变更后



①~⑥轴立面图 1:150

米黄色外墙砖 

米黄色大理石 

