



首次报建

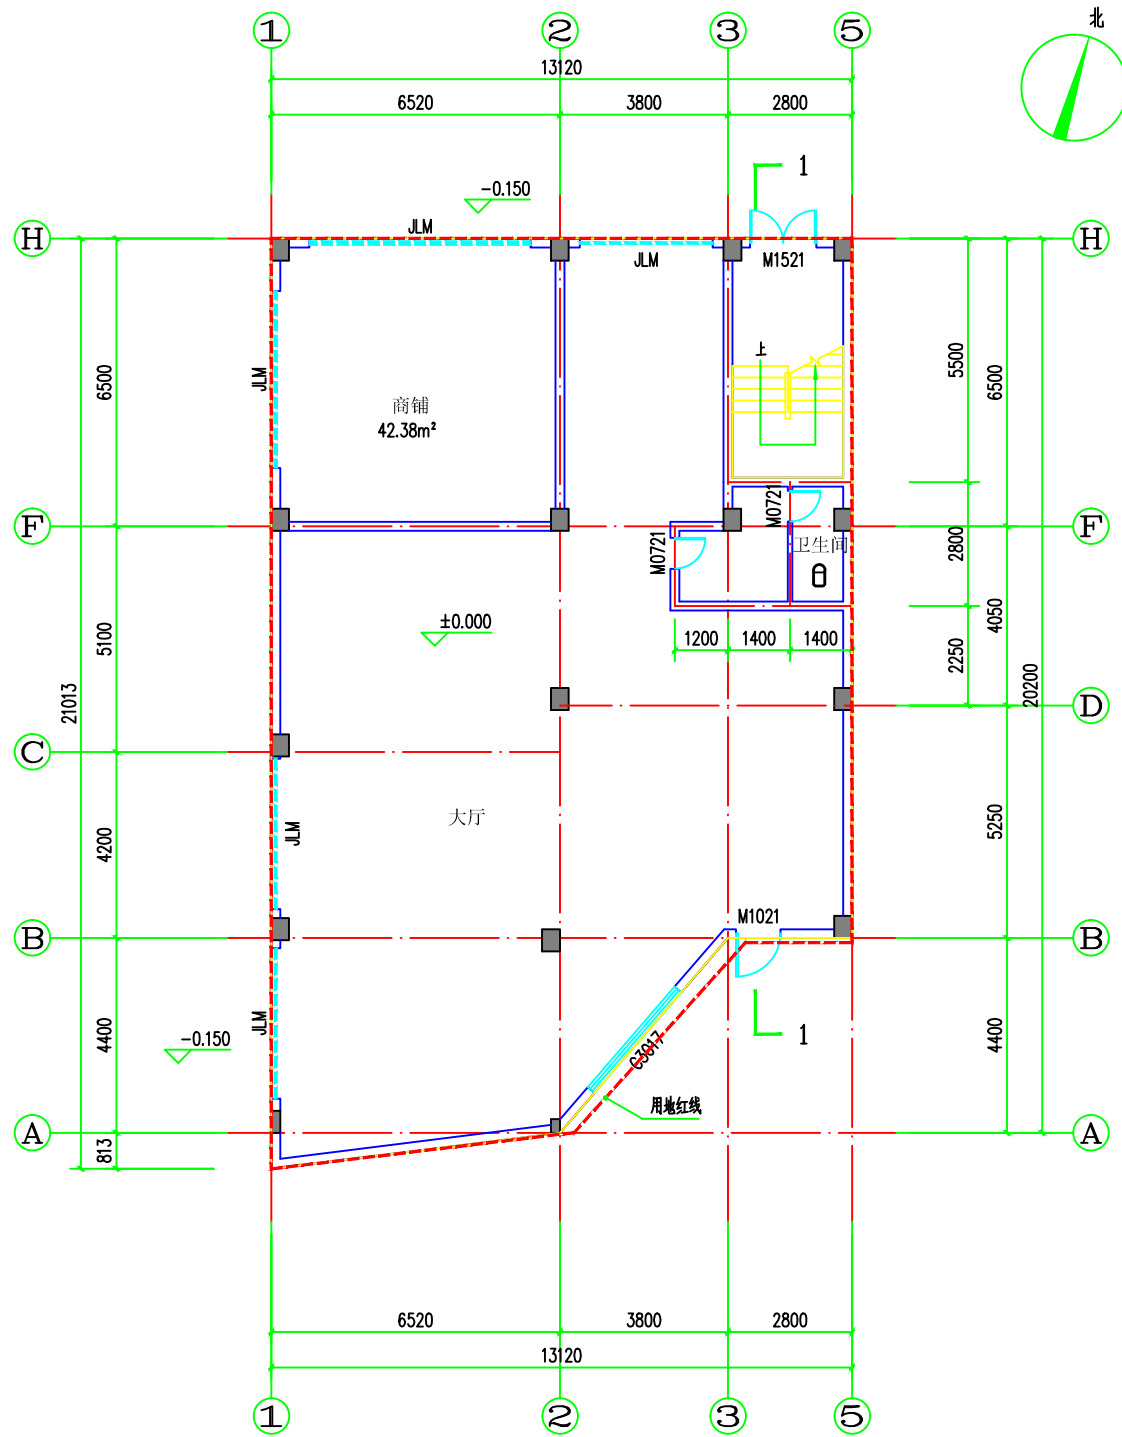

首层平面图 1:120

基底面积: 246.99m<sup>2</sup>  
本层建筑面积: 246.99m<sup>2</sup>  
本层计容面积: 246.99m<sup>2</sup>  
总建筑面积: 493.98m<sup>2</sup>  
总计容面积: 493.98m<sup>2</sup>

修改后报建

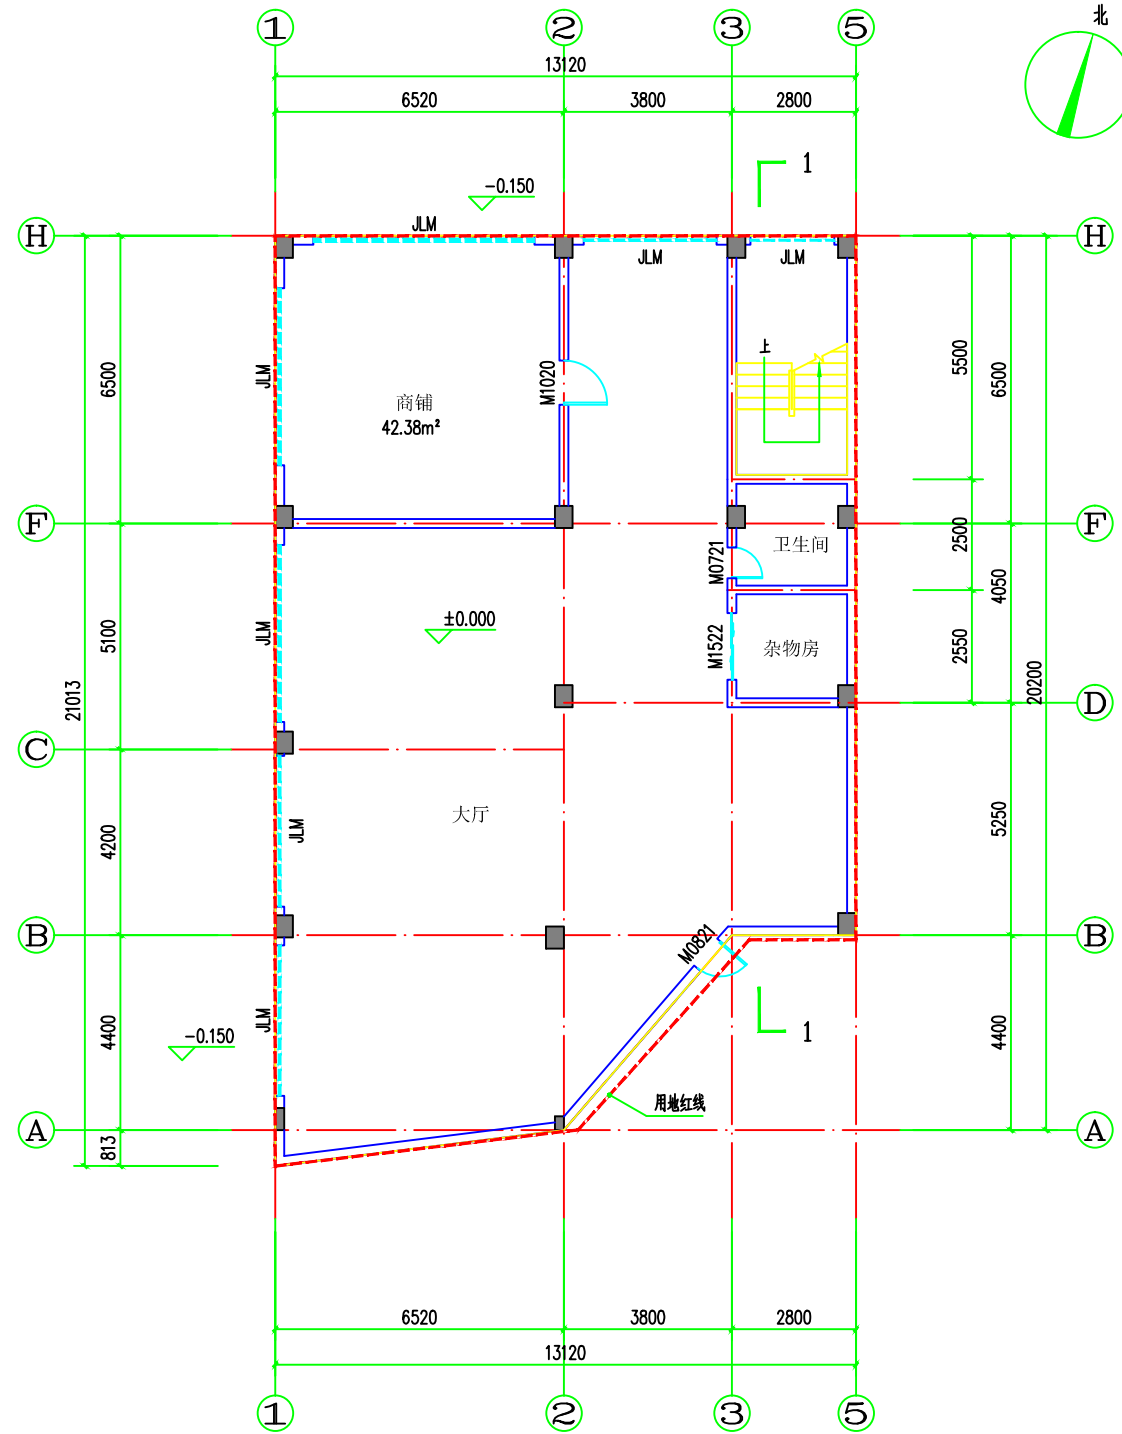

首层平面图 1:120

基底面积: 246.99m<sup>2</sup>  
本层建筑面积: 246.99m<sup>2</sup>  
本层计容面积: 246.99m<sup>2</sup>  
总建筑面积: 493.98m<sup>2</sup>  
总计容面积: 493.98m<sup>2</sup>



广州亚泰建筑设计院有限公司  
GUANGZHOU ASIA TOP ARCHITECTURAL DESIGN INSTITUTE CO., LTD  
建筑工程施工许可证号: A244002168

兴建单位	潘文伟、潘英团	设计号	24-0145
工程名称	潘文伟、潘英团(一)住宅楼	档案号	
图 纸	首层对比图	图 别	报建图
内 容		图 号	
		日 期	2025.12

审定	王 成	王成	专业负责	钟定双	钟定双	校 核	李军红	李军红
审核	钟定双	钟定双	项目负责	钟定双	钟定双	设 计	吴华清	吴华清