



首次报建

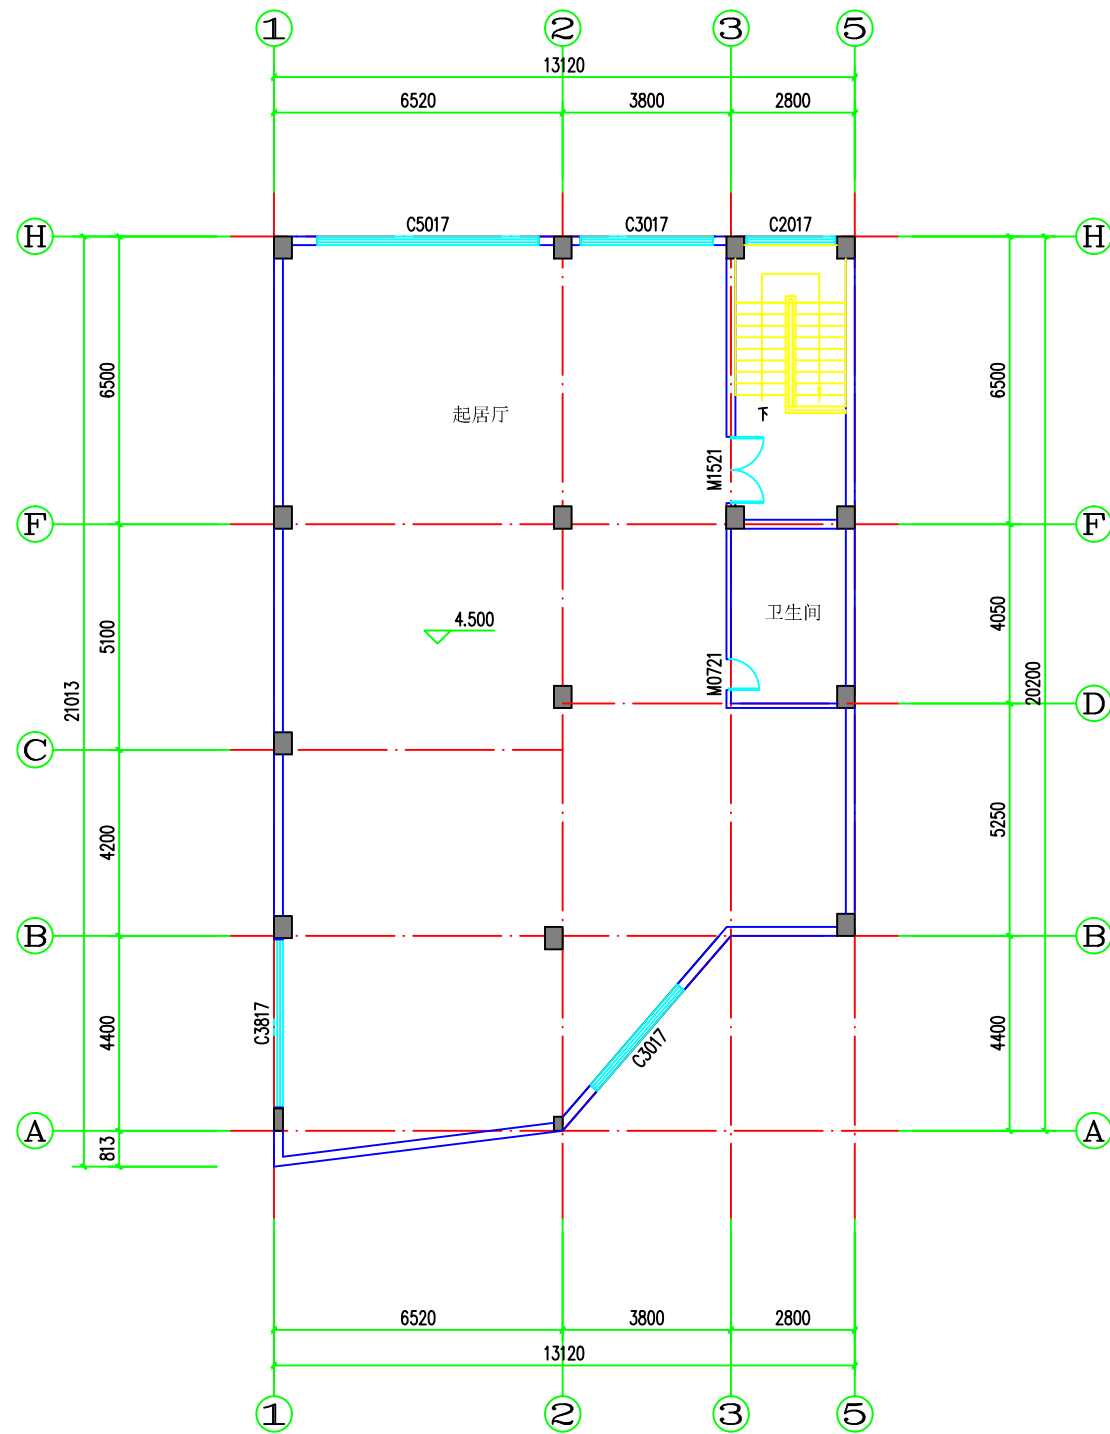

二层平面图 1:120

本层建筑面积: 246.99m<sup>2</sup>  
本层计容面积: 246.99m<sup>2</sup>

修改后报建

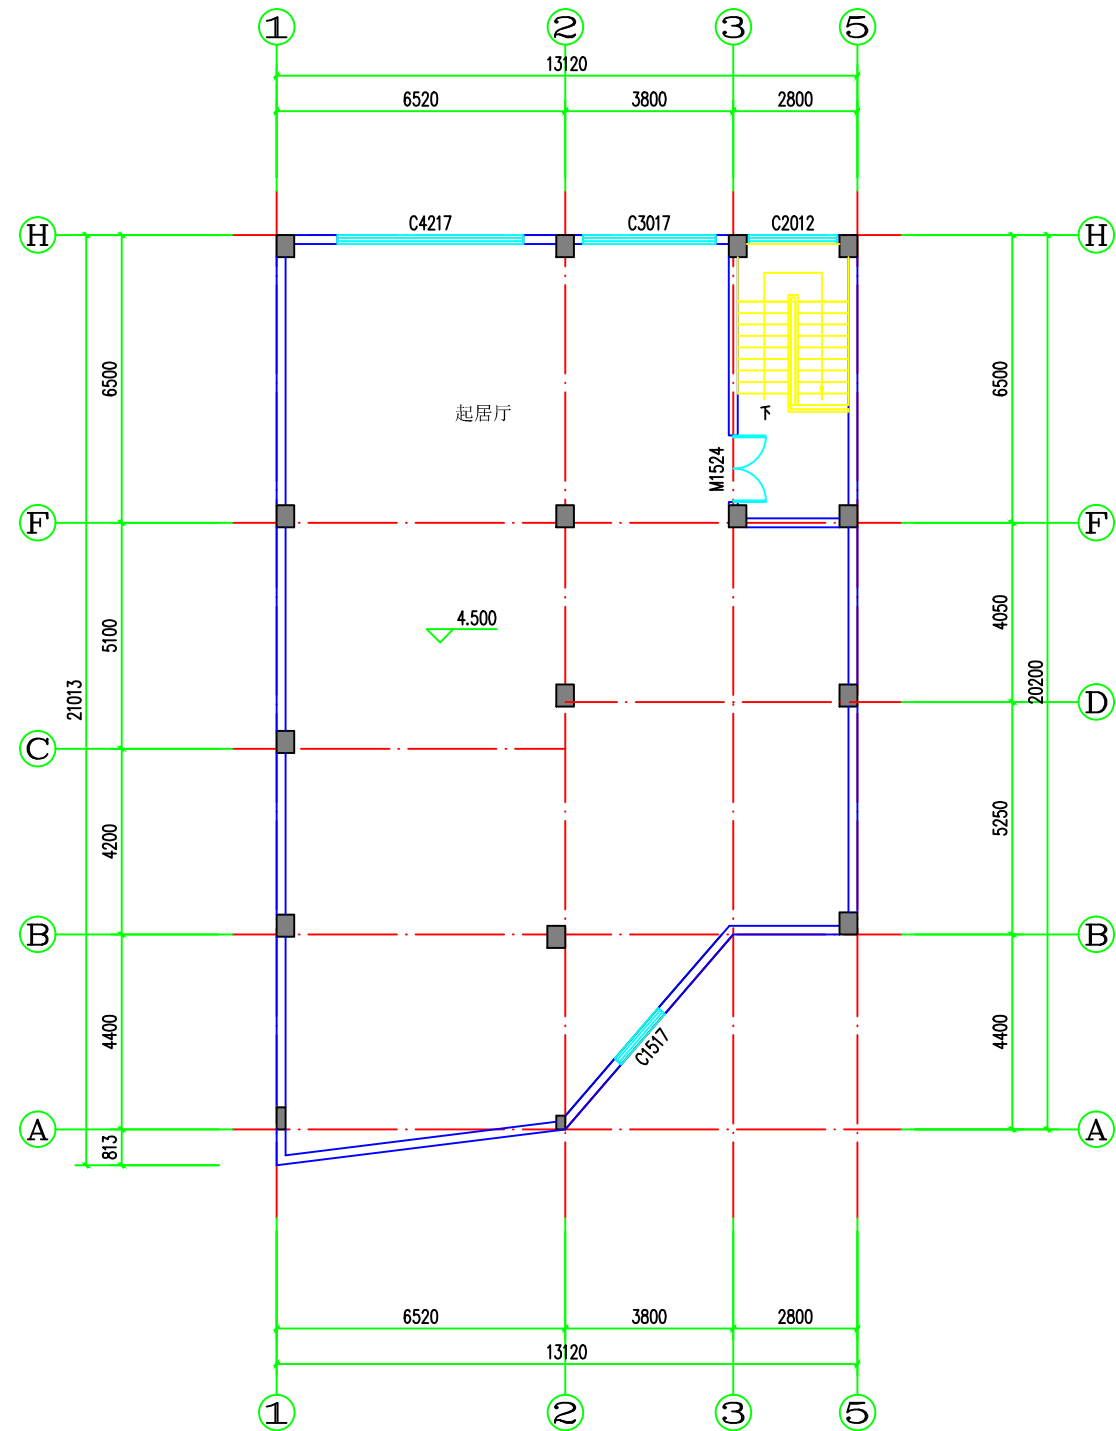

二层平面图 1:120

本层建筑面积: 246.99m<sup>2</sup>  
本层计容面积: 246.99m<sup>2</sup>



广州亚泰建筑设计院有限公司

GUANGZHOU ASIA TOP ARCHITECTURAL DESIGN INSTITUTE CO., LTD

建筑工程甲级设计证书号: A244002168

审定	王成	王成	专业负责	钟定双	钟定双	校核	李军红	李军红
审核	钟定双	钟定双	项目负责	钟定双	钟定双	设计	吴华清	吴华清

兴建单位	潘文伟、潘英团		设计号	24-0145
工程名称	潘文伟、潘英团(一)住宅楼		档案号	
图 纸	二层对比图		图 别	报建图
			图 号	
内 容			日 期	2025.12