



首次报建

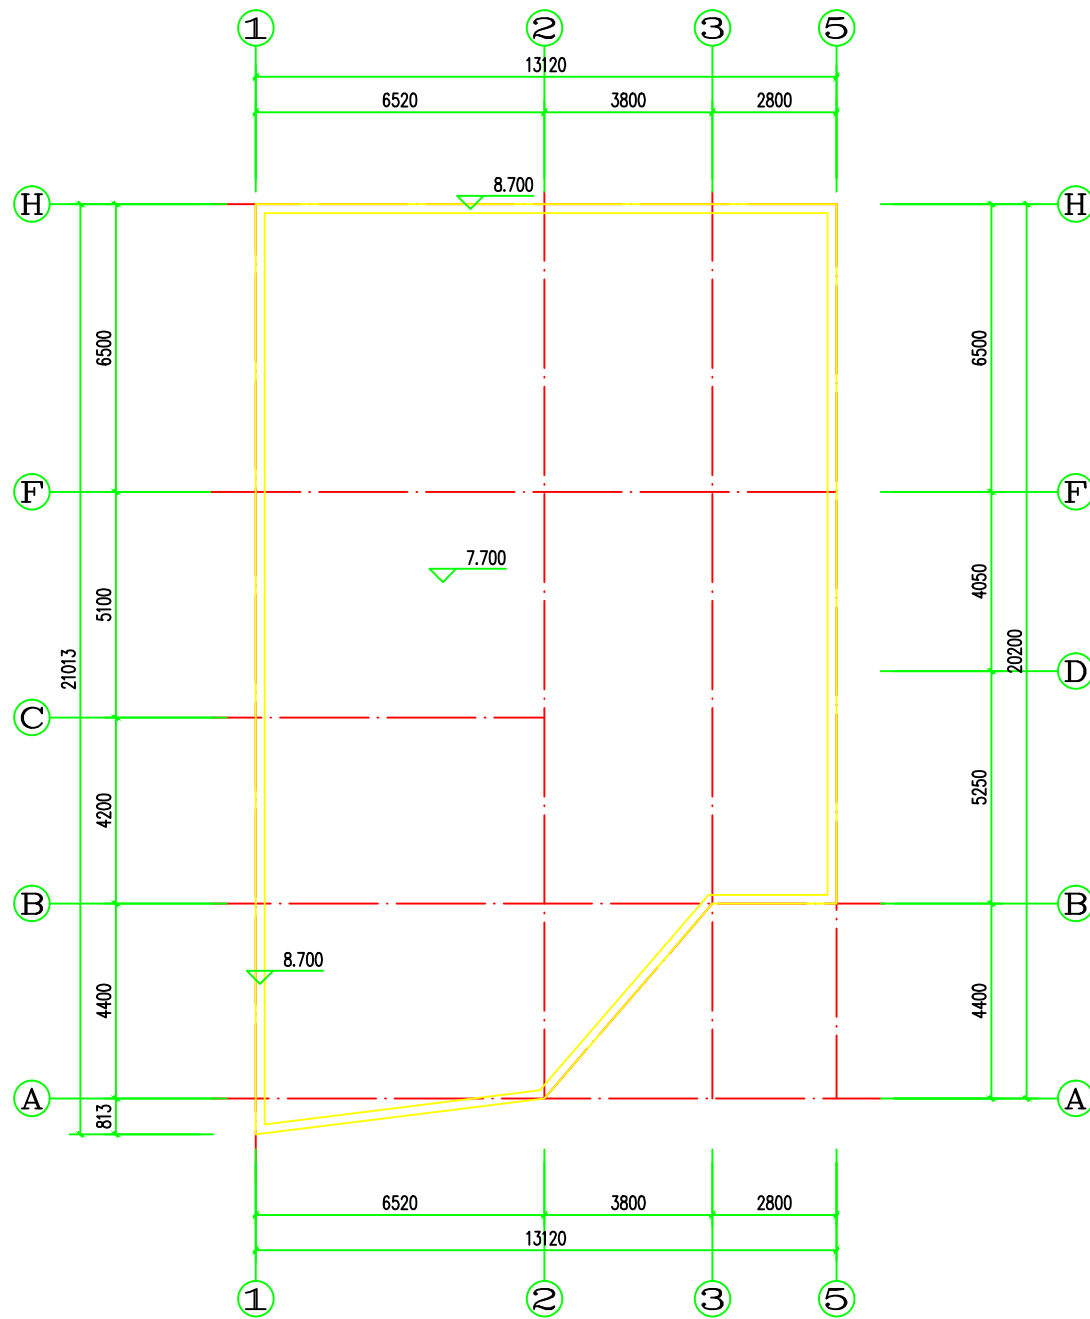

屋面层平面图 1:120

修改后报建

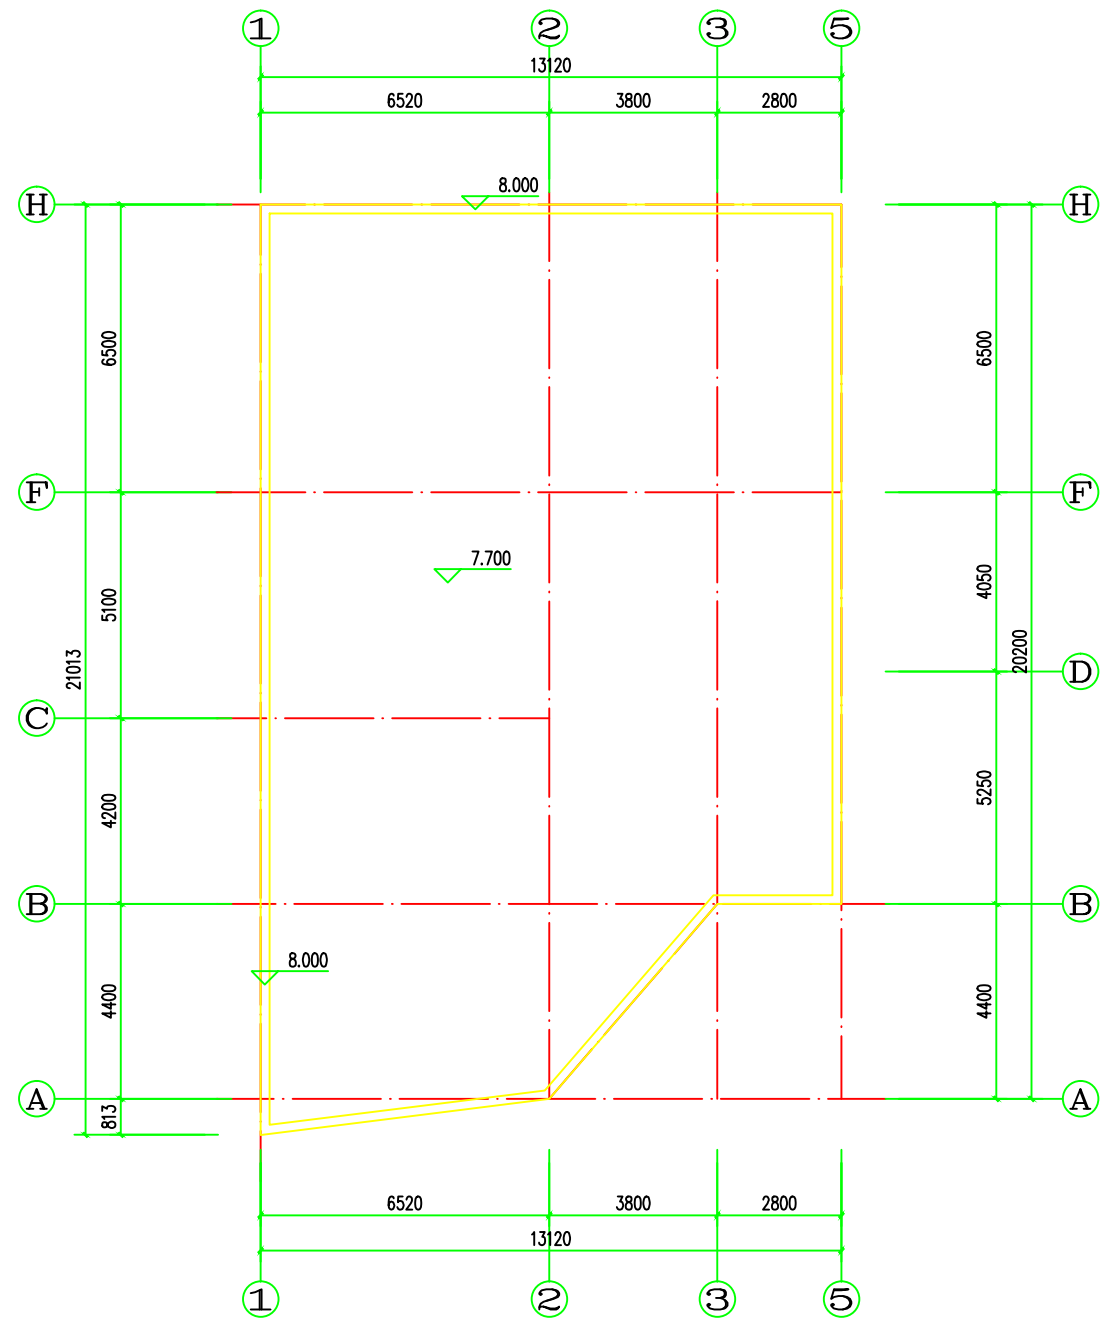

屋面层平面图 1:120

<div><div></div><div>广州亚泰建筑设计院有限公司</div><div>GUANGZHOU ASIA TOP ARCHITECTURAL DESIGNINSTITUTE CO.,LTD</div><div>建筑工程施工许可证号: A244002168</div></div>										兴建单位	潘文伟、潘英团		设计号	24-0145		
										工程名称	潘文伟、潘英团(一)住宅楼		档案号			
审定	王 成		专业负责	钟定双		校 核	李军红		图 纸	二层对比图				图 别	报建图	
														图 号		
审核	钟定双		项目负责	钟定双		设 计	吴华清							内 容	日 期	2025. 12