
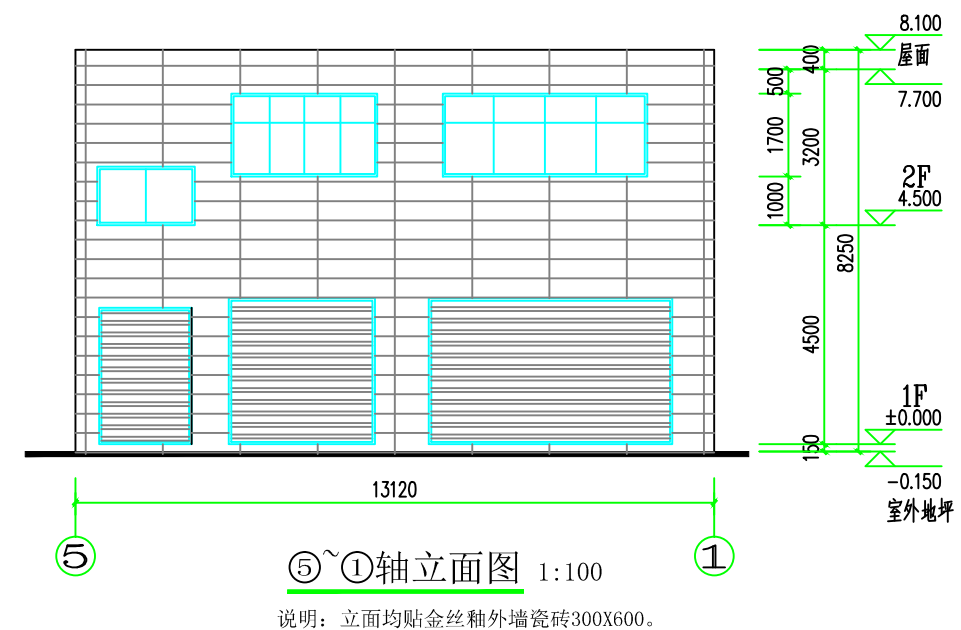


修改后报建

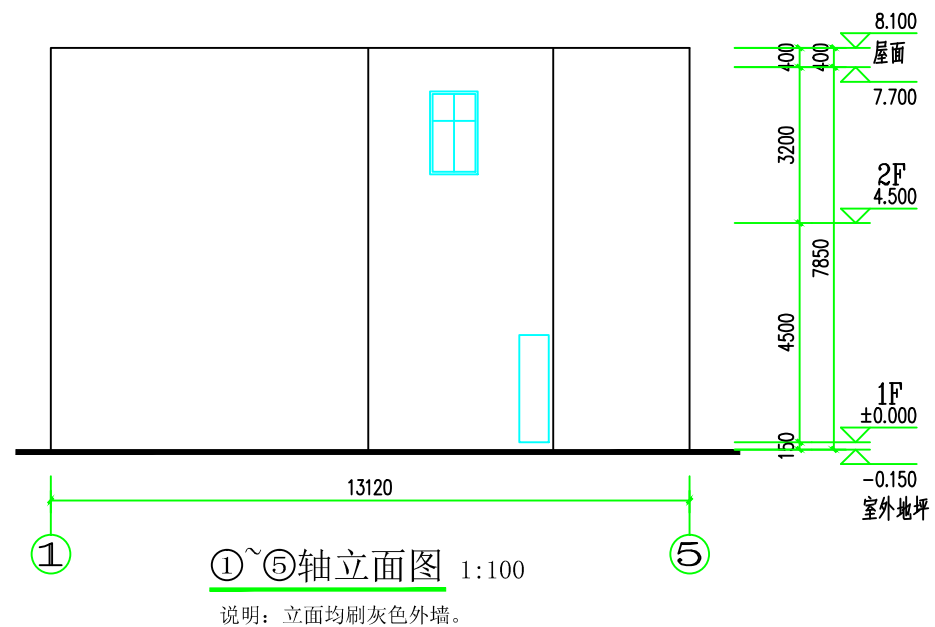

<div><div></div><div><div>广州亚泰建筑设计院有限公司</div><div>GUANGZHOU ASIA TOP ARCHITECTURAL DESIGNINSTITUTE CO.,LTD</div><div>建筑工程甲级设计证书: A244002168</div></div></div>									兴建单位		潘文伟、潘英团		设计号		24-0145										
									工程名称		潘文伟、潘英团(一)住宅楼		档案号												
审定		王 成		王成		专业负责		钟定双		钟定双		校 核		李军红		李军红		图 纸		①~⑤轴立面图对比图		图 别		报建图	
审核		钟定双		钟定双		项目负责		钟定双		钟定双		设 计		吴华清		吴华清		内 容		⑤~①轴立面图对比图		图 号			
																				日期		2025. 12			