



首次报建

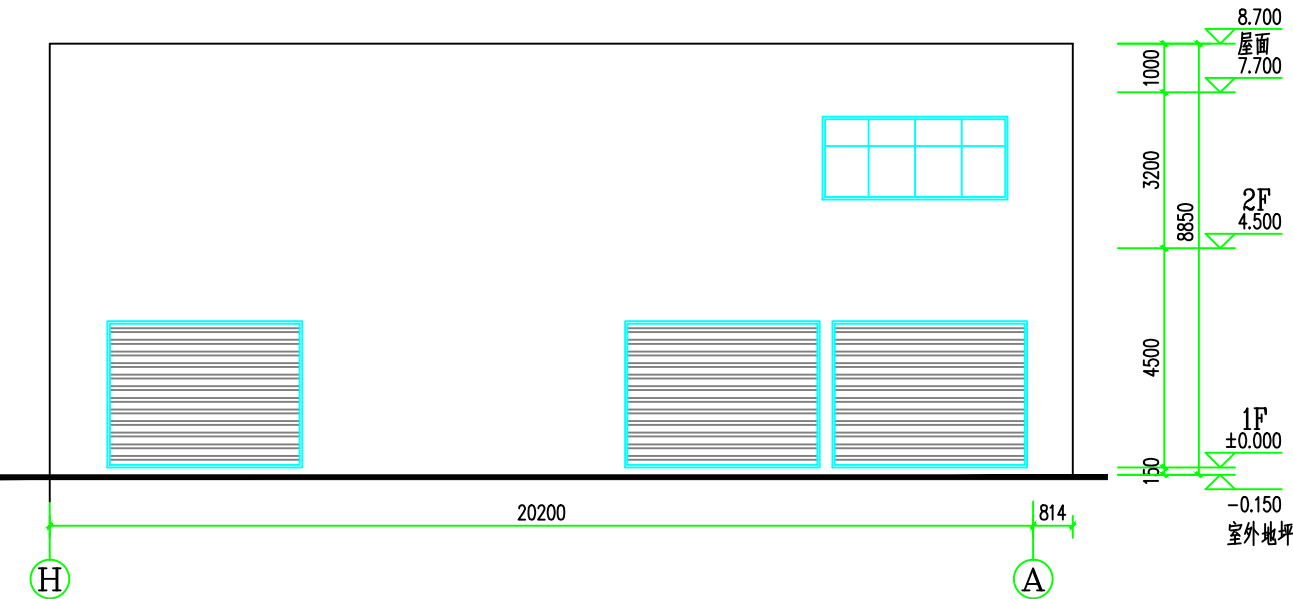

H~A轴立面图 1:100


说明：除注明外，立面均用浅褐色外墙砖。

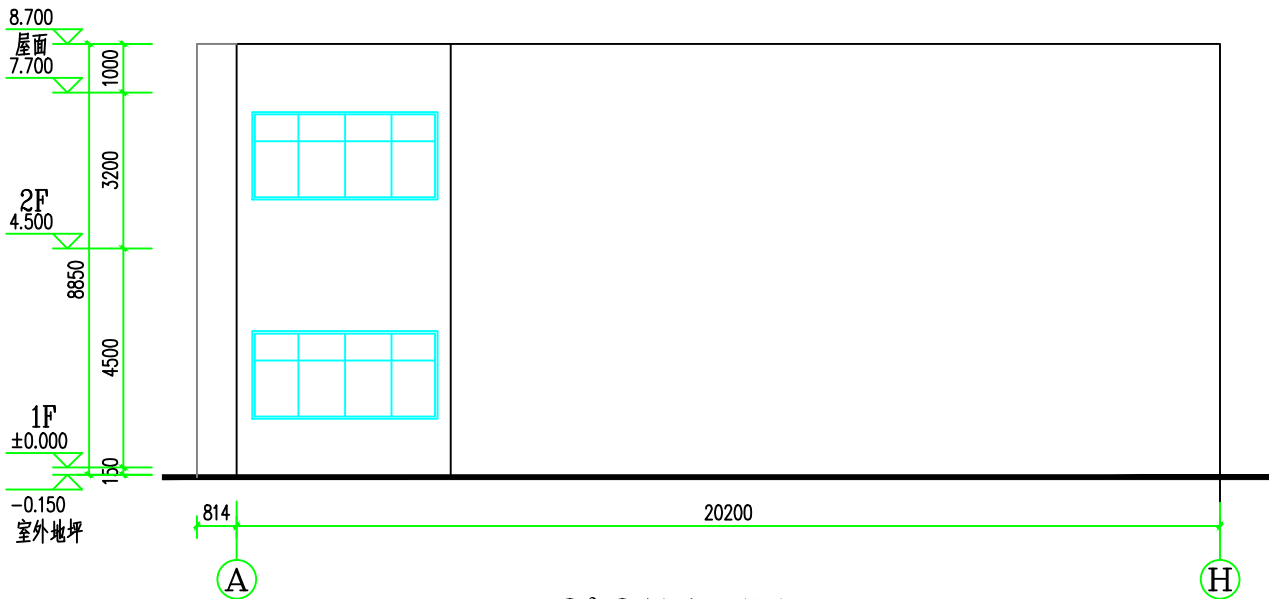

A~H轴立面图 1:100


说明：除注明外，立面均用浅褐色外墙砖。

修改后报建

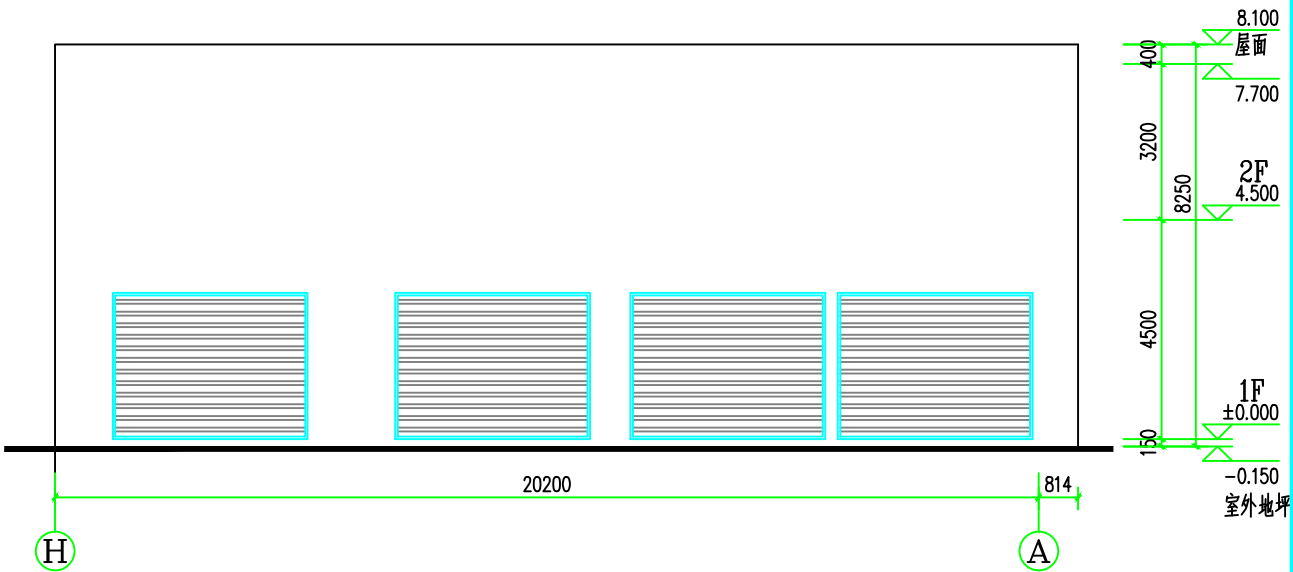

H~A轴立面图 1:100

说明：立面均刷灰色外墙。

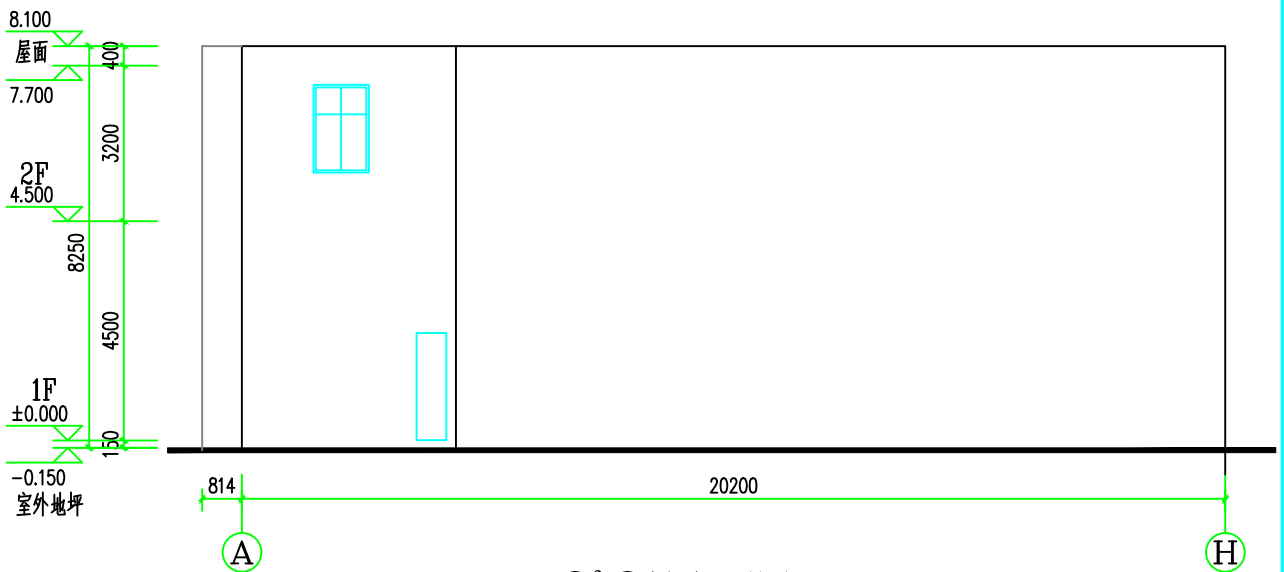

A~H轴立面图 1:100

说明：立面均刷灰色外墙。

| | | | | | | | | | | | |
|---|-----|---|------|-----|---|-----|------|---|---|---------|----------|
| <div><div></div><div><div>广州亚泰建筑设计院有限公司</div><div>GUANGZHOU ASIA TOP ARCHITECTURAL DESIGN INSTITUTE CO., LTD</div><div>建筑工程甲级设计证书号: A244002168</div></div></div> | | | | | | | 兴建单位 | 潘文伟、潘英团 | 设计号 | 24-0145 | |
| | | | | | | | 工程名称 | 潘文伟、潘英团(一)住宅楼 | 档案号 | | |
| 审定 | 王 成 |  | 专业负责 | 钟定双 |  | 校 核 | 李军红 |  | 图 纸 ①~④轴立面图对比图 ④~①轴立面图对比图 | 图 别 | 报建图 |
| 审核 | 钟定双 |  | 项目负责 | 钟定双 |  | 设 计 | 吴华清 |  | | 图 号 | |
| | | | | | | | 内 容 | | | 日 期 | 2025. 12 |