
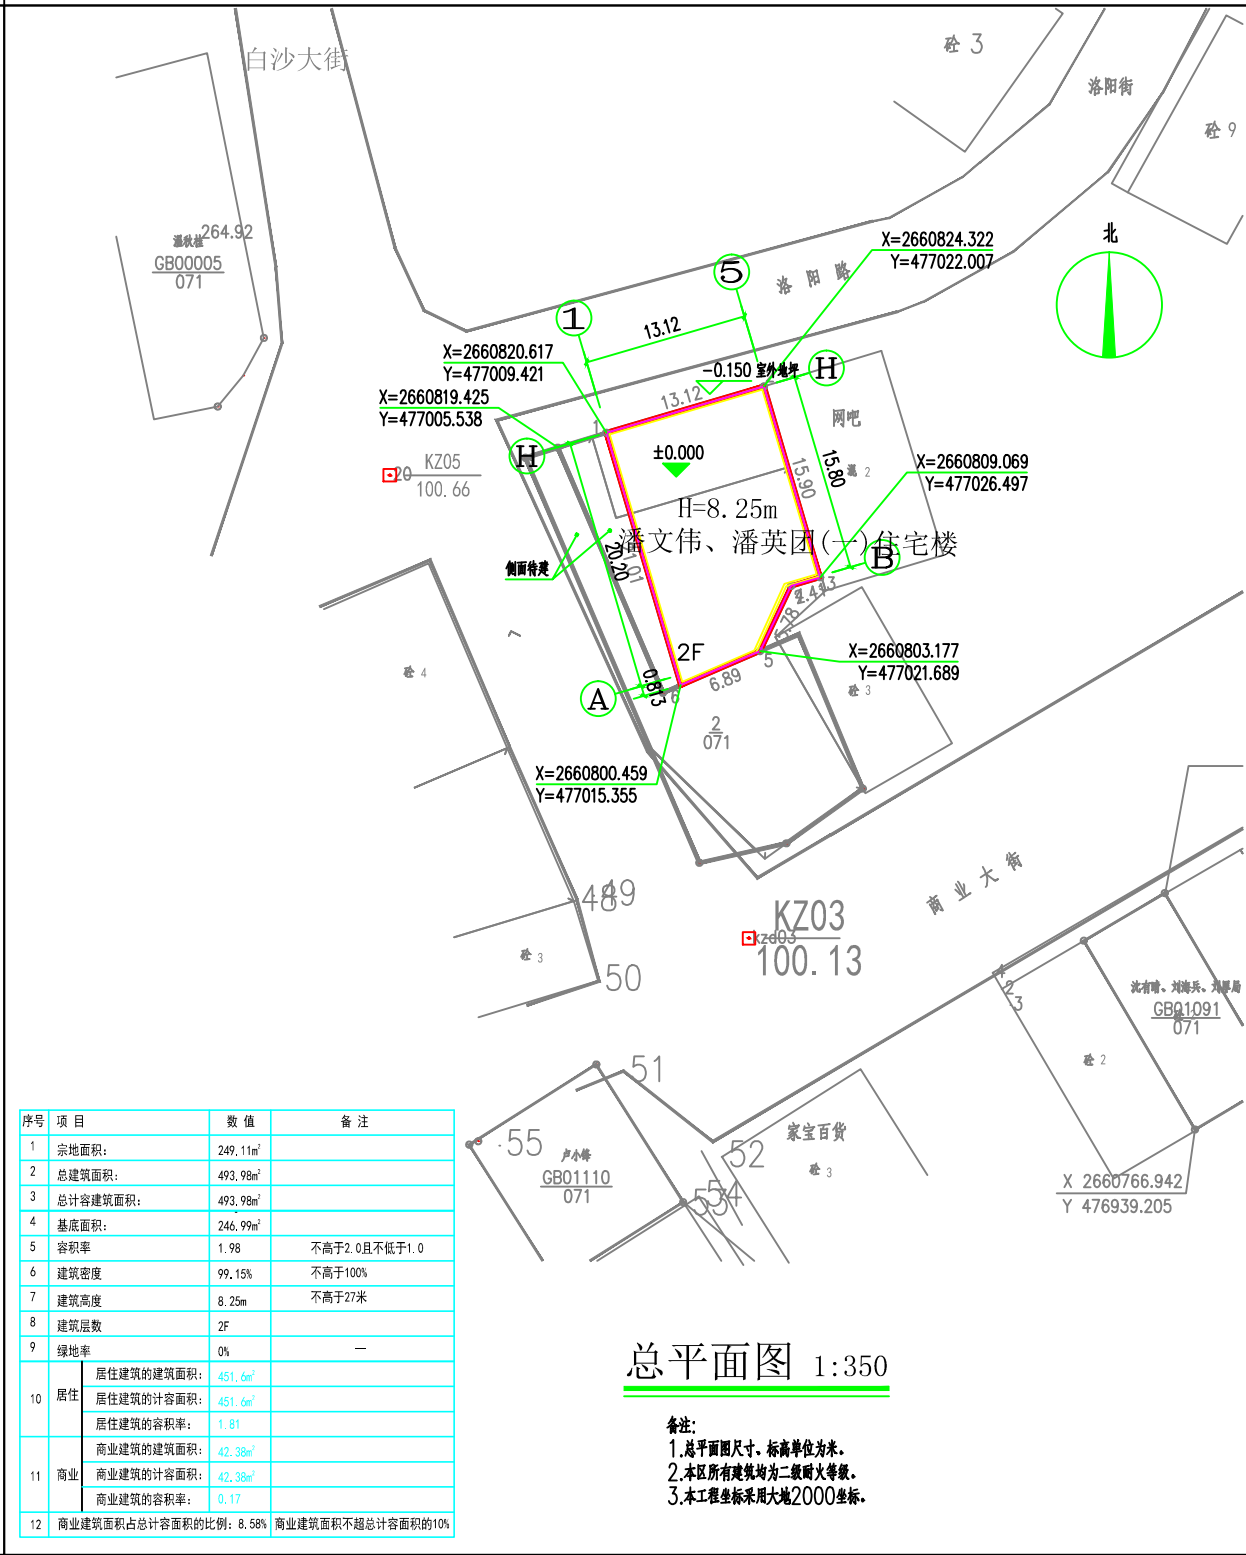


首次报建

修改后报建

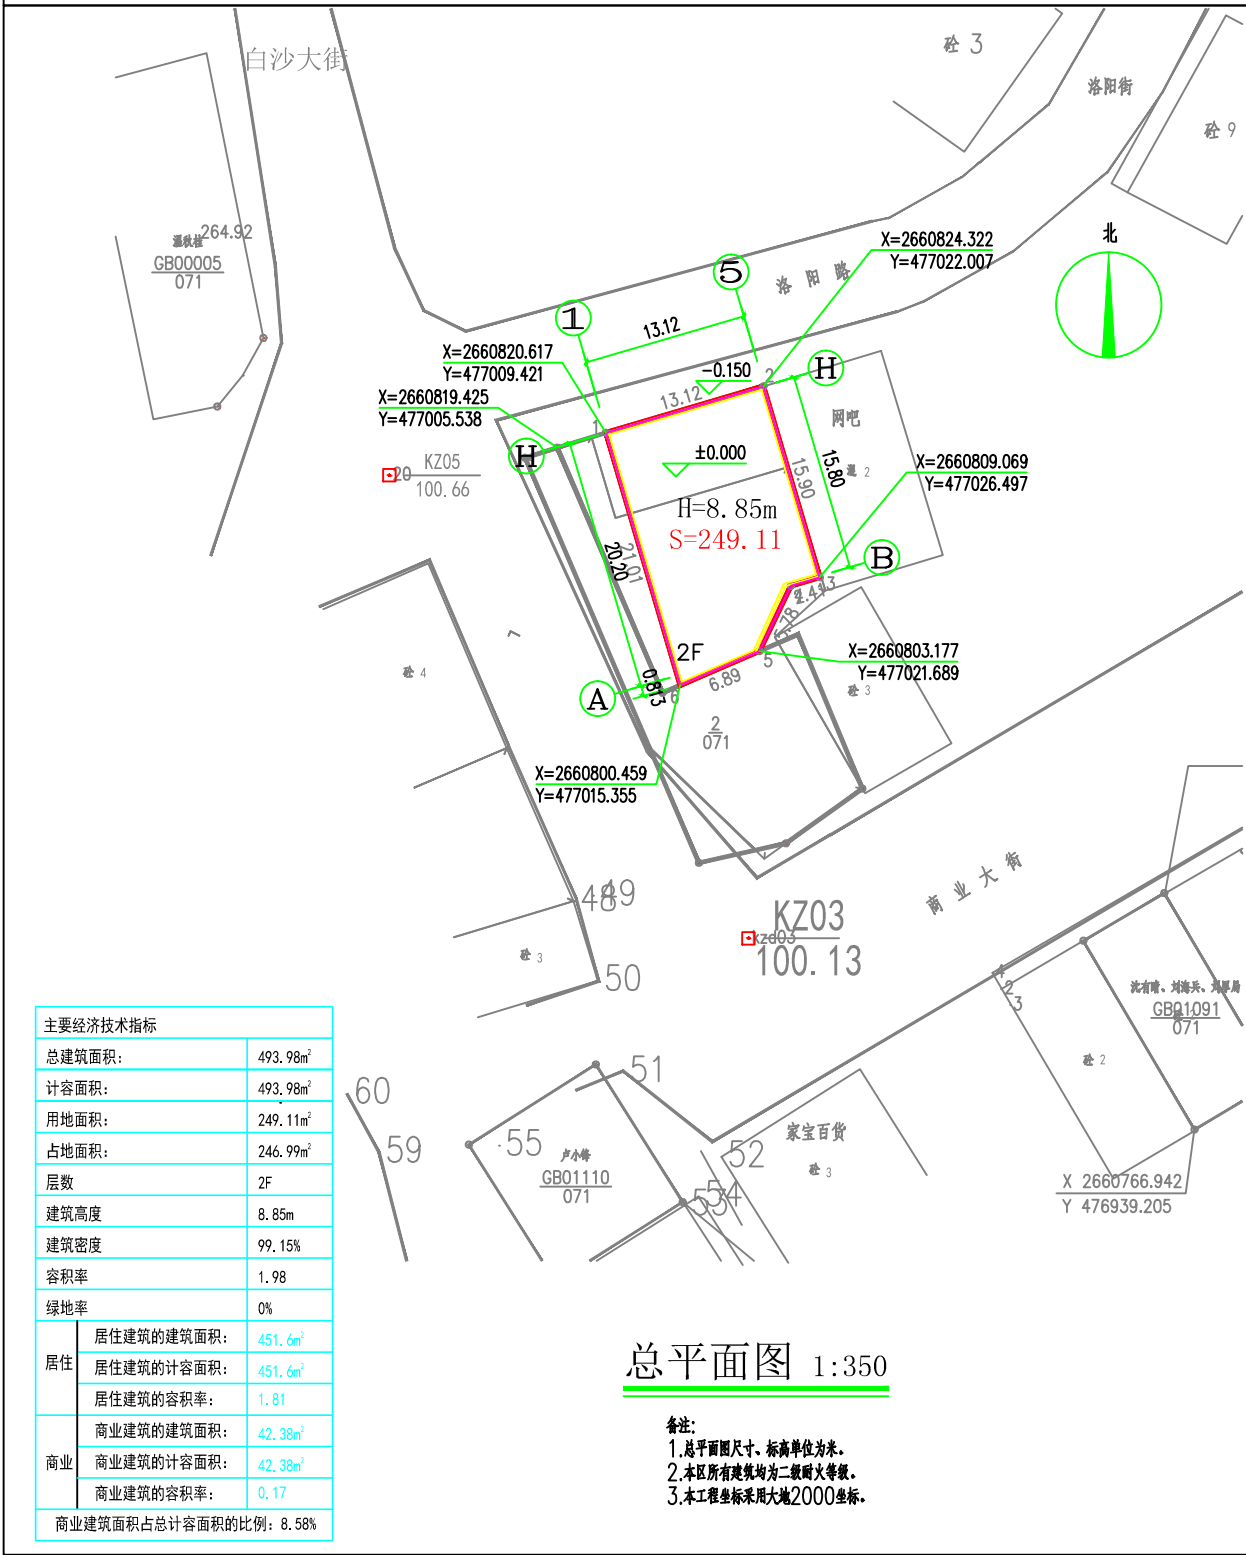

<div><div></div><div>广州亚泰建筑设计院有限公司</div><div>GUANGZHOU ASIA TOP ARCHITECTURAL DESIGN INSTITUTE CO.,LTD</div><div>建筑工程专业设计证书号: A244002168</div></div>										兴建单位	潘文伟、潘英团	设计号	24-0145	
										工程名称	潘文伟、潘英团(一)住宅楼	档案号		
审定	王 成		专业负责	钟定双		校 核	李军红		图 纸	总平面图对比图			图 别	报建图
审核	钟定双		项目负责	钟定双		设 计	吴华清						图 号	
													内 容	日期