
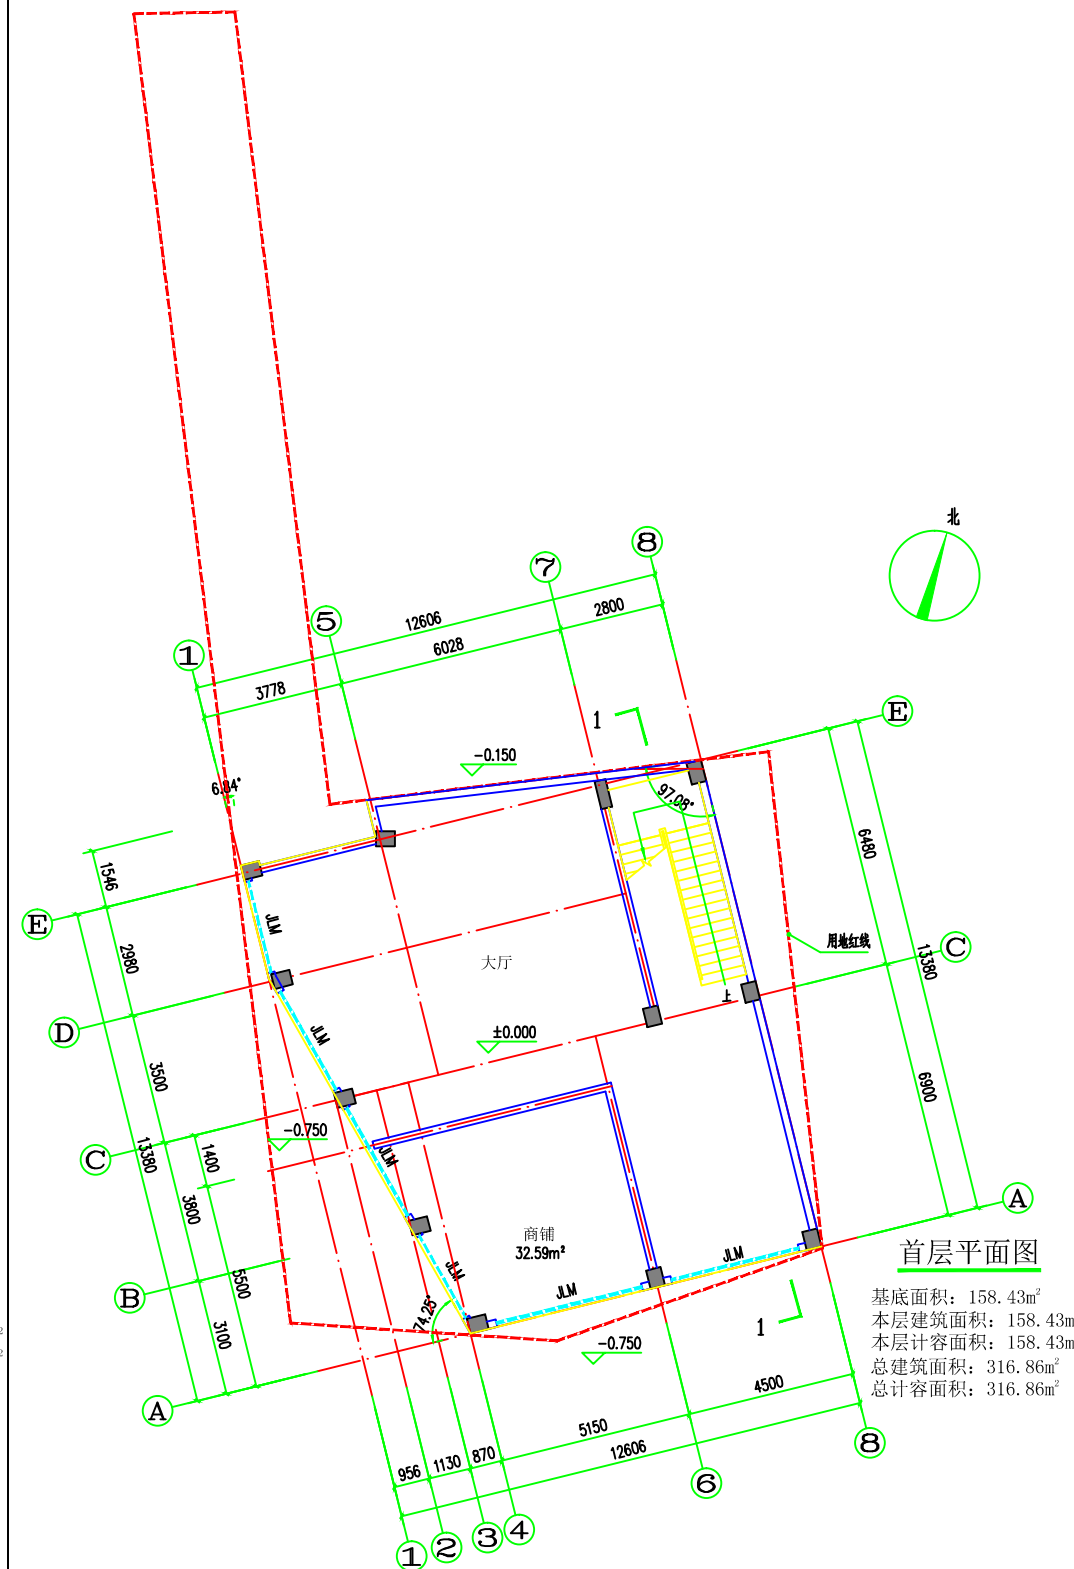


修改后报建

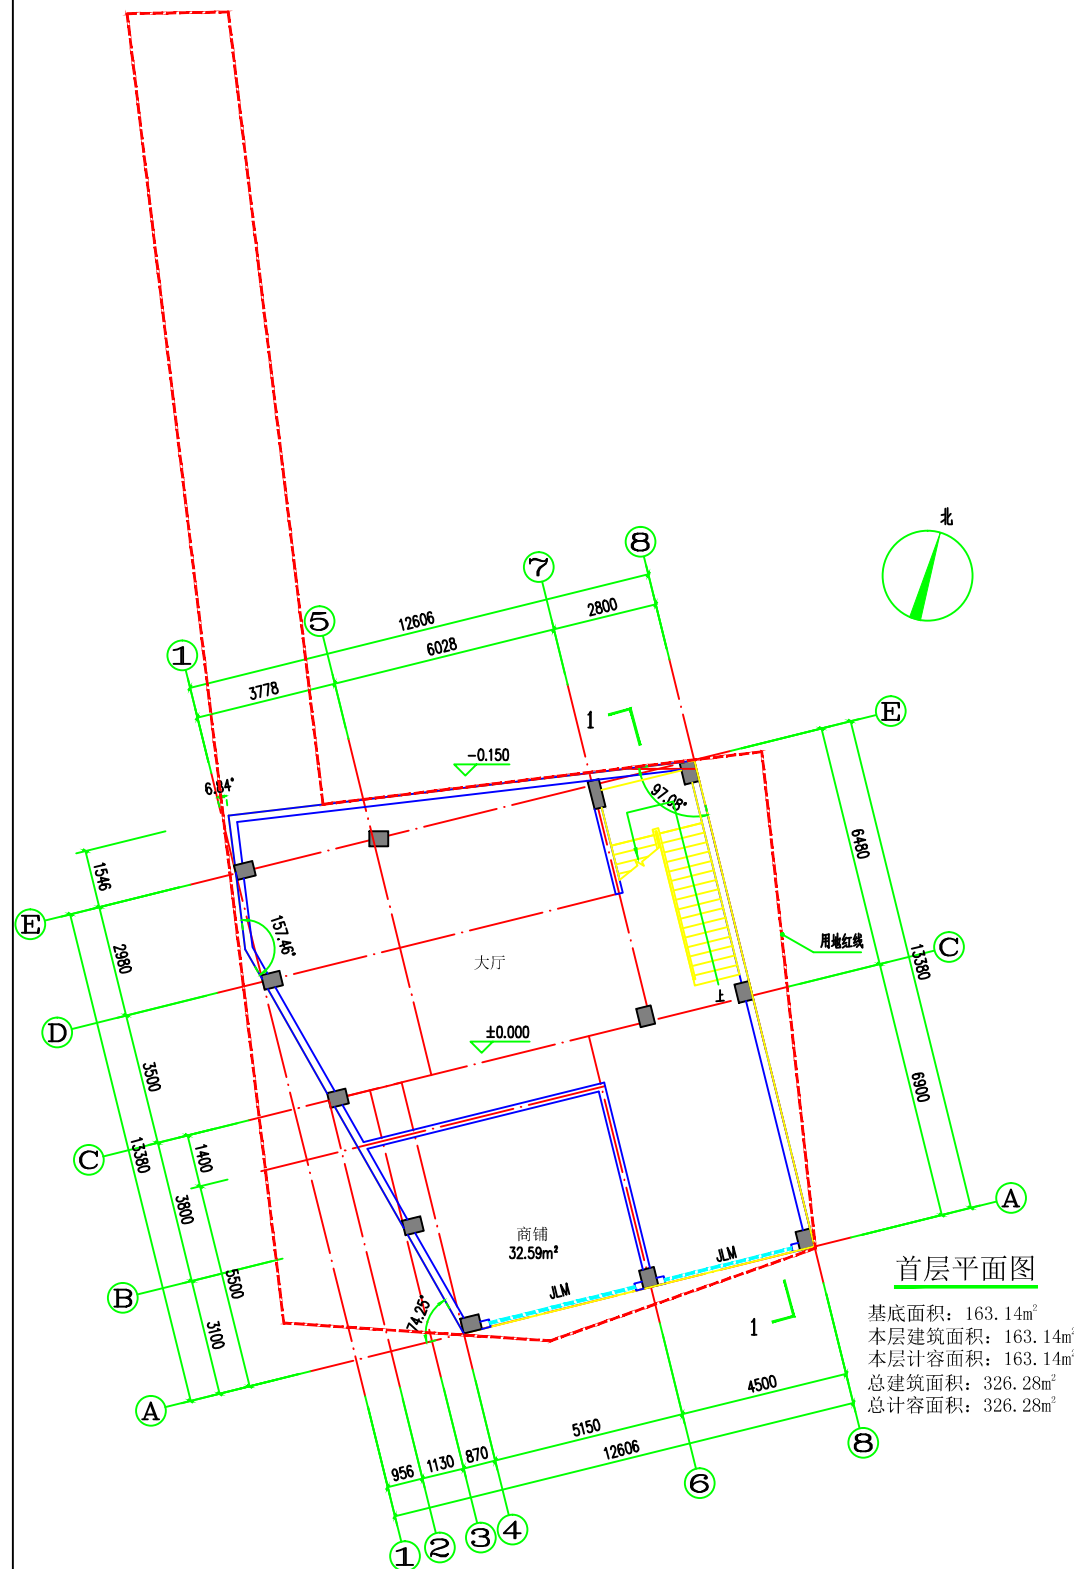

<div><div></div><div><div>广州亚泰建筑设计院有限公司</div><div>GUANGZHOU ASIA TOP ARCHITECTURAL DESIGN INSTITUTE CO.,LTD</div><div>建筑工程甲级设计证书号: A244002168</div></div></div>										兴建单位		潘文伟、潘英团		设计号		24-0145									
										工程名称		潘文伟、潘英团(二)住宅楼		档案号											
审定		王成		王成		专业负责		钟定双		钟定双		校核		李军红		李军红		图 纸		首层平面图-对比图		图 别		报建图	
审核		钟定双		钟定双		项目负责人		钟定双		钟定双		设计		吴华清		吴华清		内 容				图 号			
																				日期		2025. 12			