



首次报建

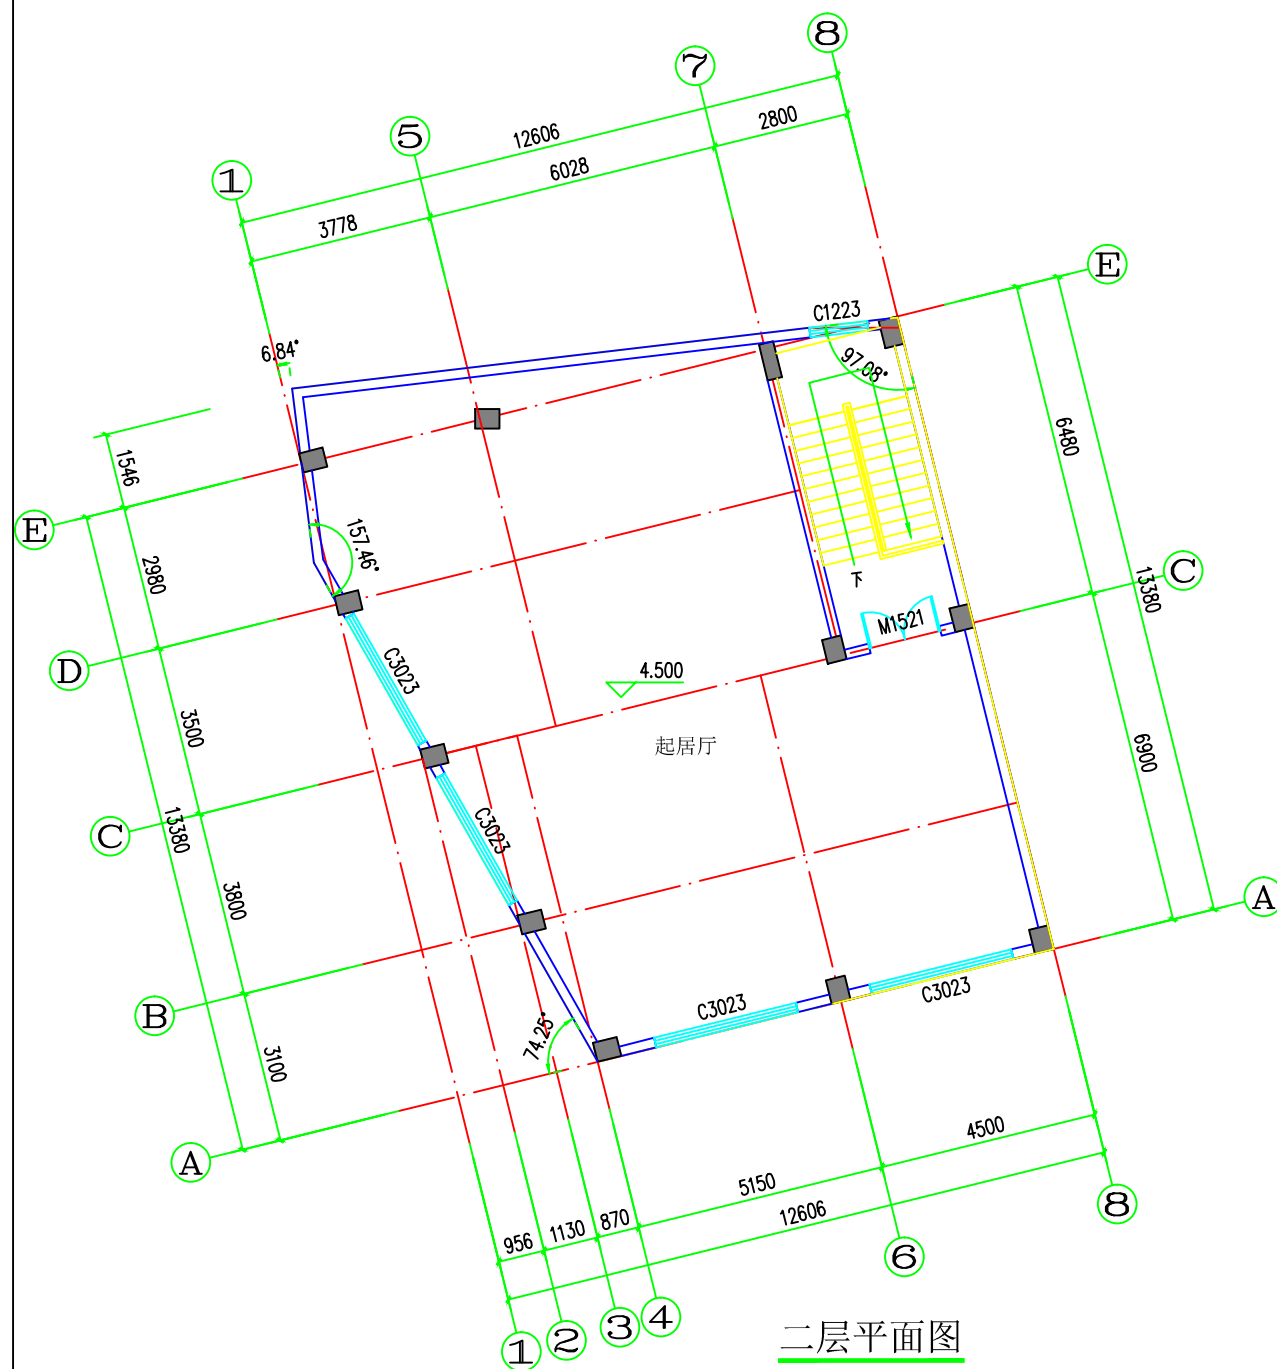

二层平面图

本层建筑面积: 163.14m<sup>2</sup>  
本层计容面积: 163.14m<sup>2</sup>

修改后报建

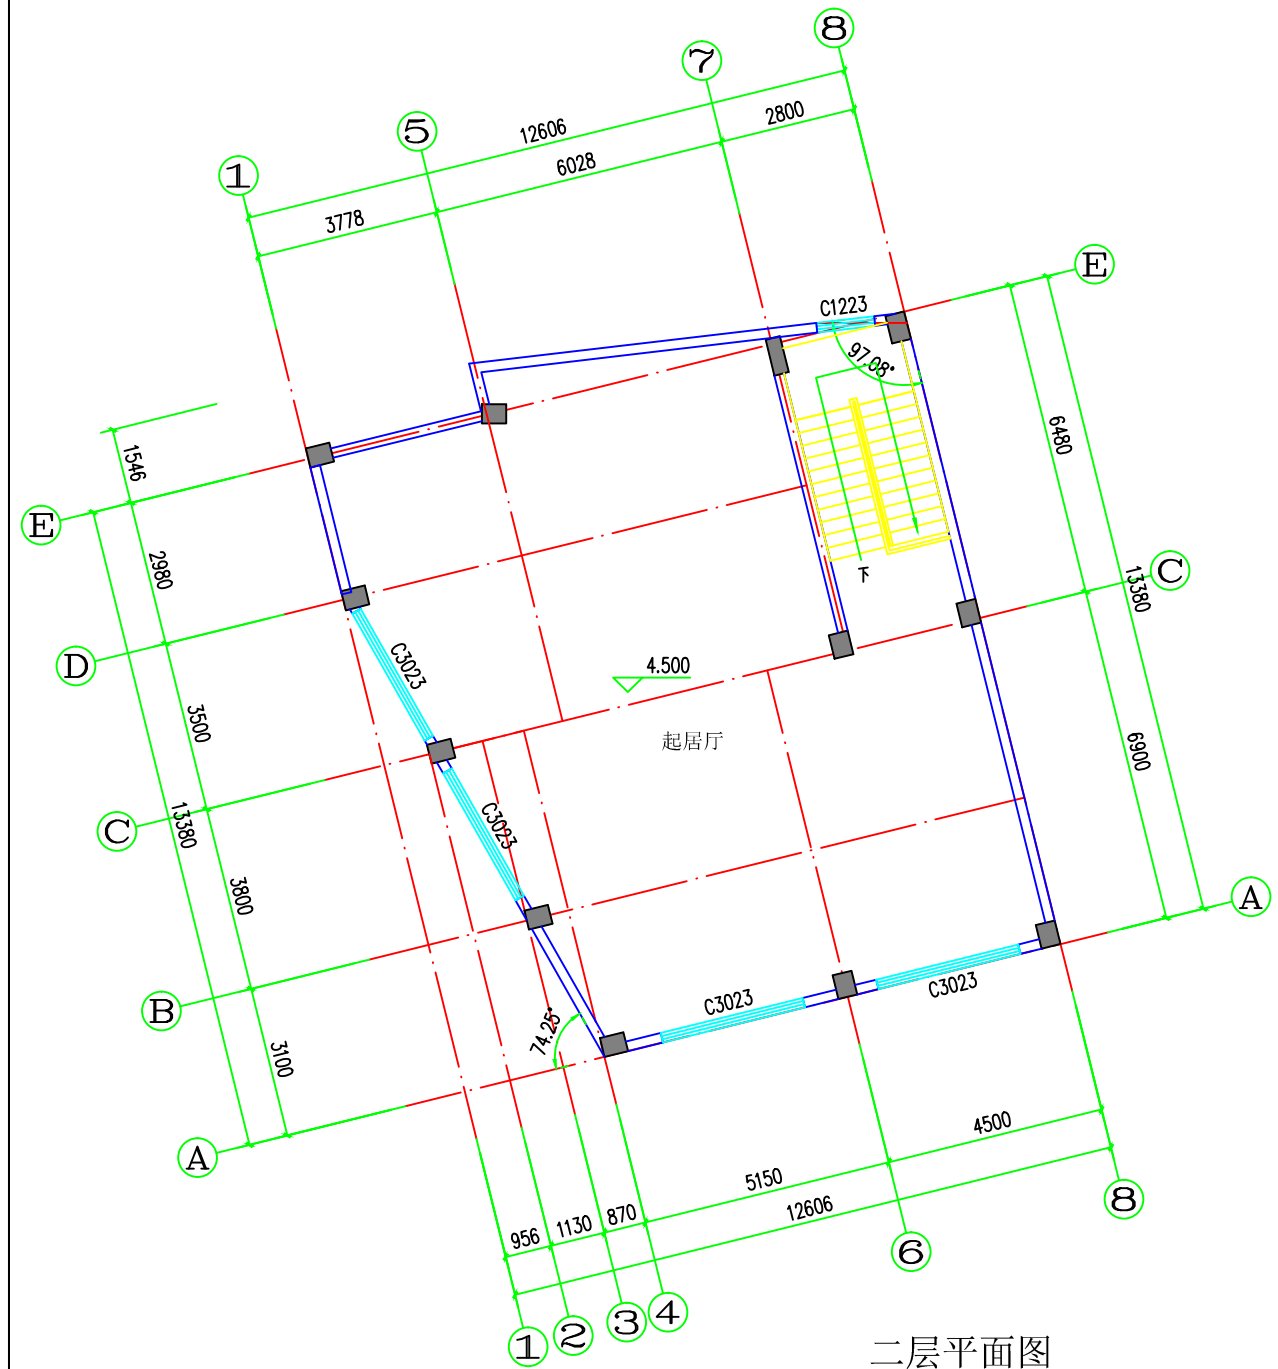

二层平面图

本层建筑面积: 158.43m<sup>2</sup>  
本层计容面积: 158.43m<sup>2</sup>

**广州亚泰建筑设计院有限公司**  
GUANGZHOU ASIA TOP ARCHITECTURAL DESIGN INSTITUTE CO., LTD  
建筑工程专业设计证书号: A244002168

审定	王成	王成	专业负责	钟定双	钟定双	校核	李军红	李军红
审核	钟定双	钟定双	项目负责	钟定双	钟定双	设计	吴华清	吴华清

兴建单位	潘文伟、潘英团	设计号	24-0145
工程名称	潘文伟、潘英团(二)住宅楼	档案号	
图 纸	二层平面图-对比图	图 别	报建图
内 容		图 号	
		日 期	2025.12