



首次报建

修改后报建

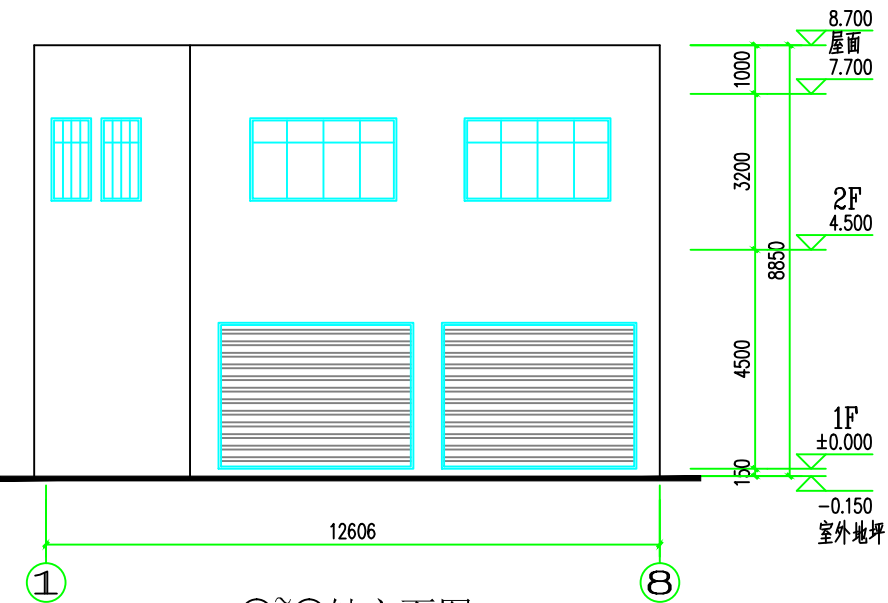


①~⑧轴立面图

说明：除注明外，立面均用浅褐色外墙砖。

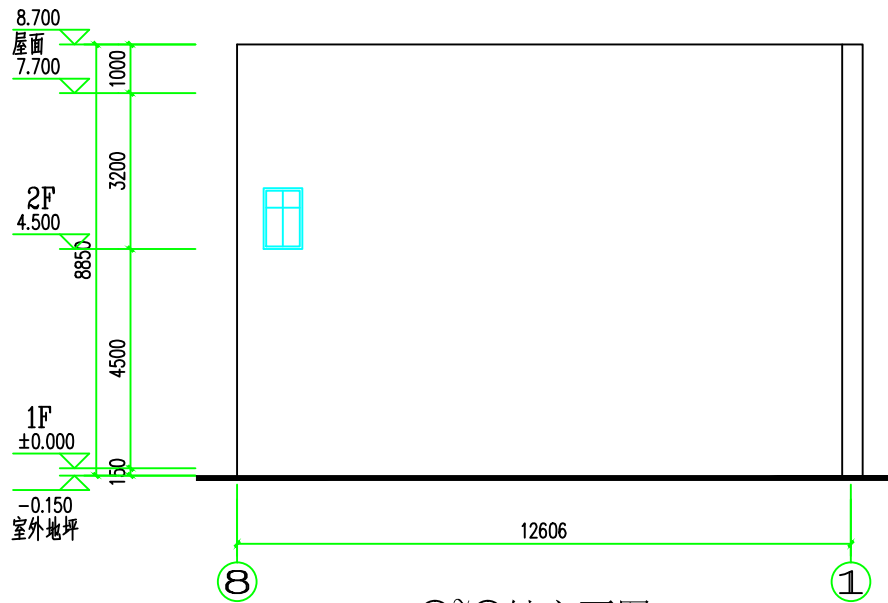


⑧~①轴立面图

说明：除注明外，立面均用浅褐色外墙砖。

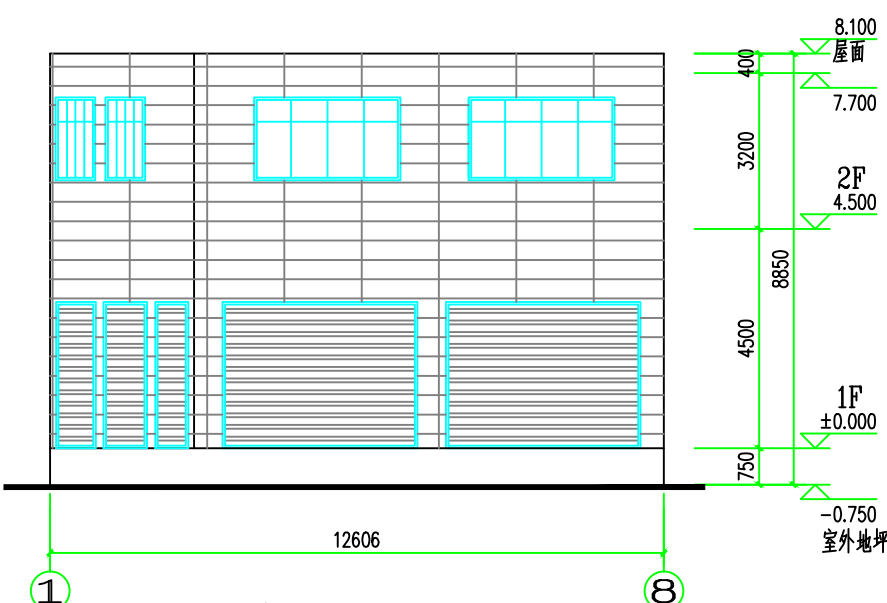

①~⑧轴立面图

说明：立面均贴金丝釉外墙瓷砖300X600。

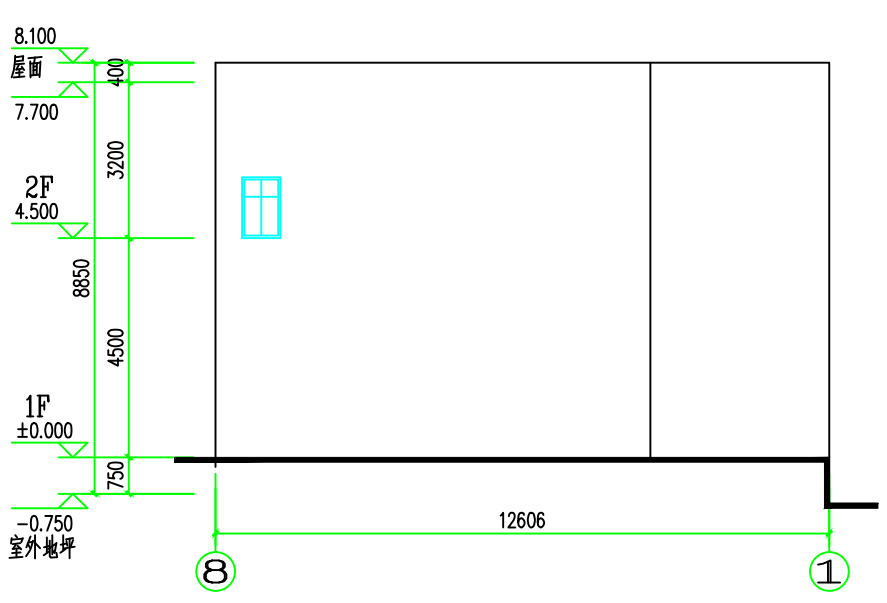

⑧~①轴立面图

说明：立面均刷灰色外墙。

<div><div><div></div></div><div>广州亚泰建筑设计院有限公司</div><div>GUANGZHOU ASIA TOP ARCHITECTURAL DESIGNINSTITUTE CO.,LTD 建筑工程施工许可证号：A244002168</div></div>							兴建单位	潘文伟、潘英团	设计号	24-0145		
							工程名称	潘文伟、潘英团(二)住宅楼	档案号			
审定	王 成	王成	专业负责	钟定双	钟定双	校 核	李军红	李军红	图 纸	①~⑧轴立面图-对比图 ⑧~①轴立面图-对比图	图 别	报建图
审核	钟定双	钟定双	项目负责	钟定双	钟定双	设 计	吴华清	吴华清	内 容		图 号	
											日 期	2025. 12