

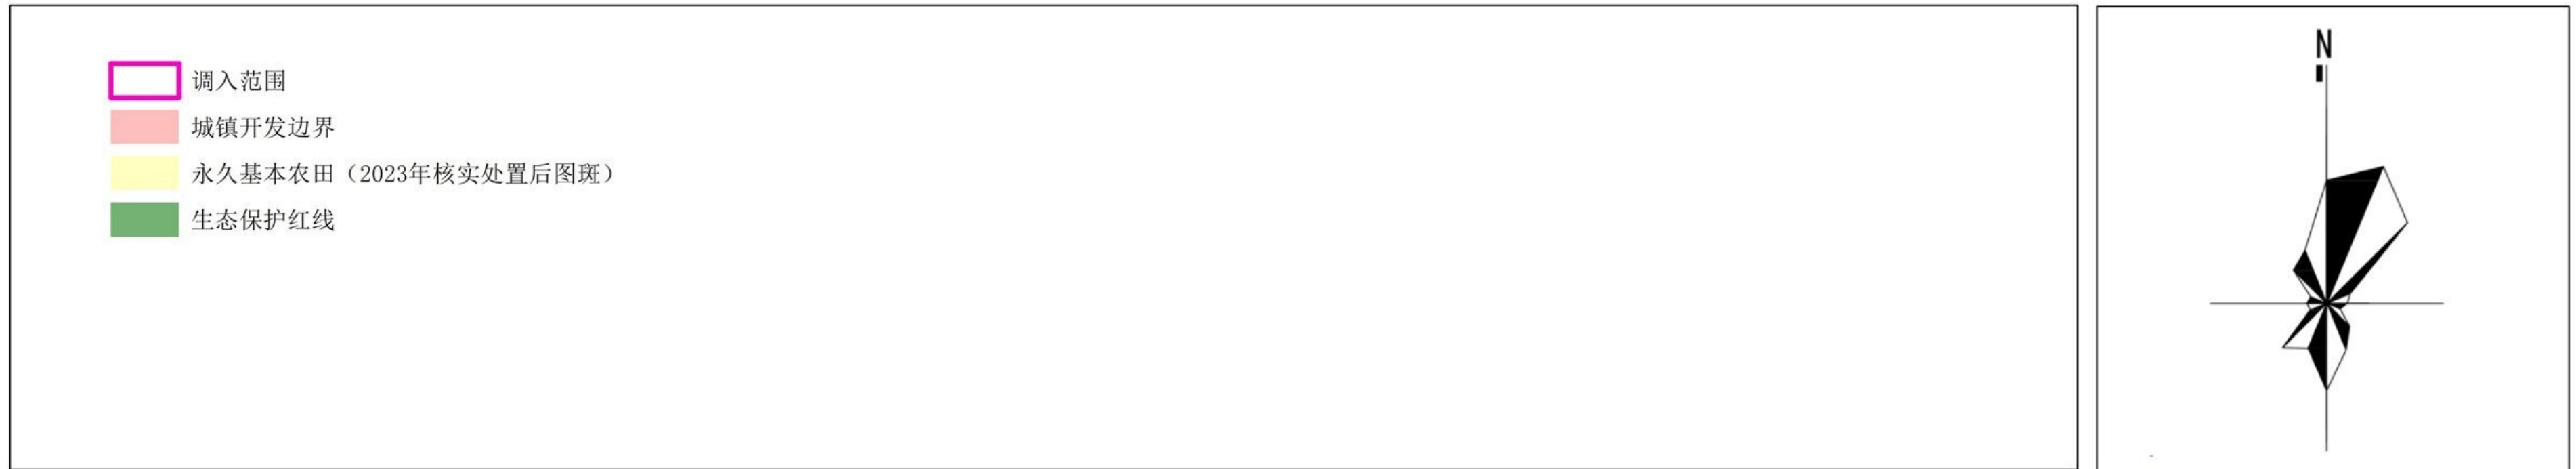


441881英德市调入地块优化前“三区三线”划定图（TR01）

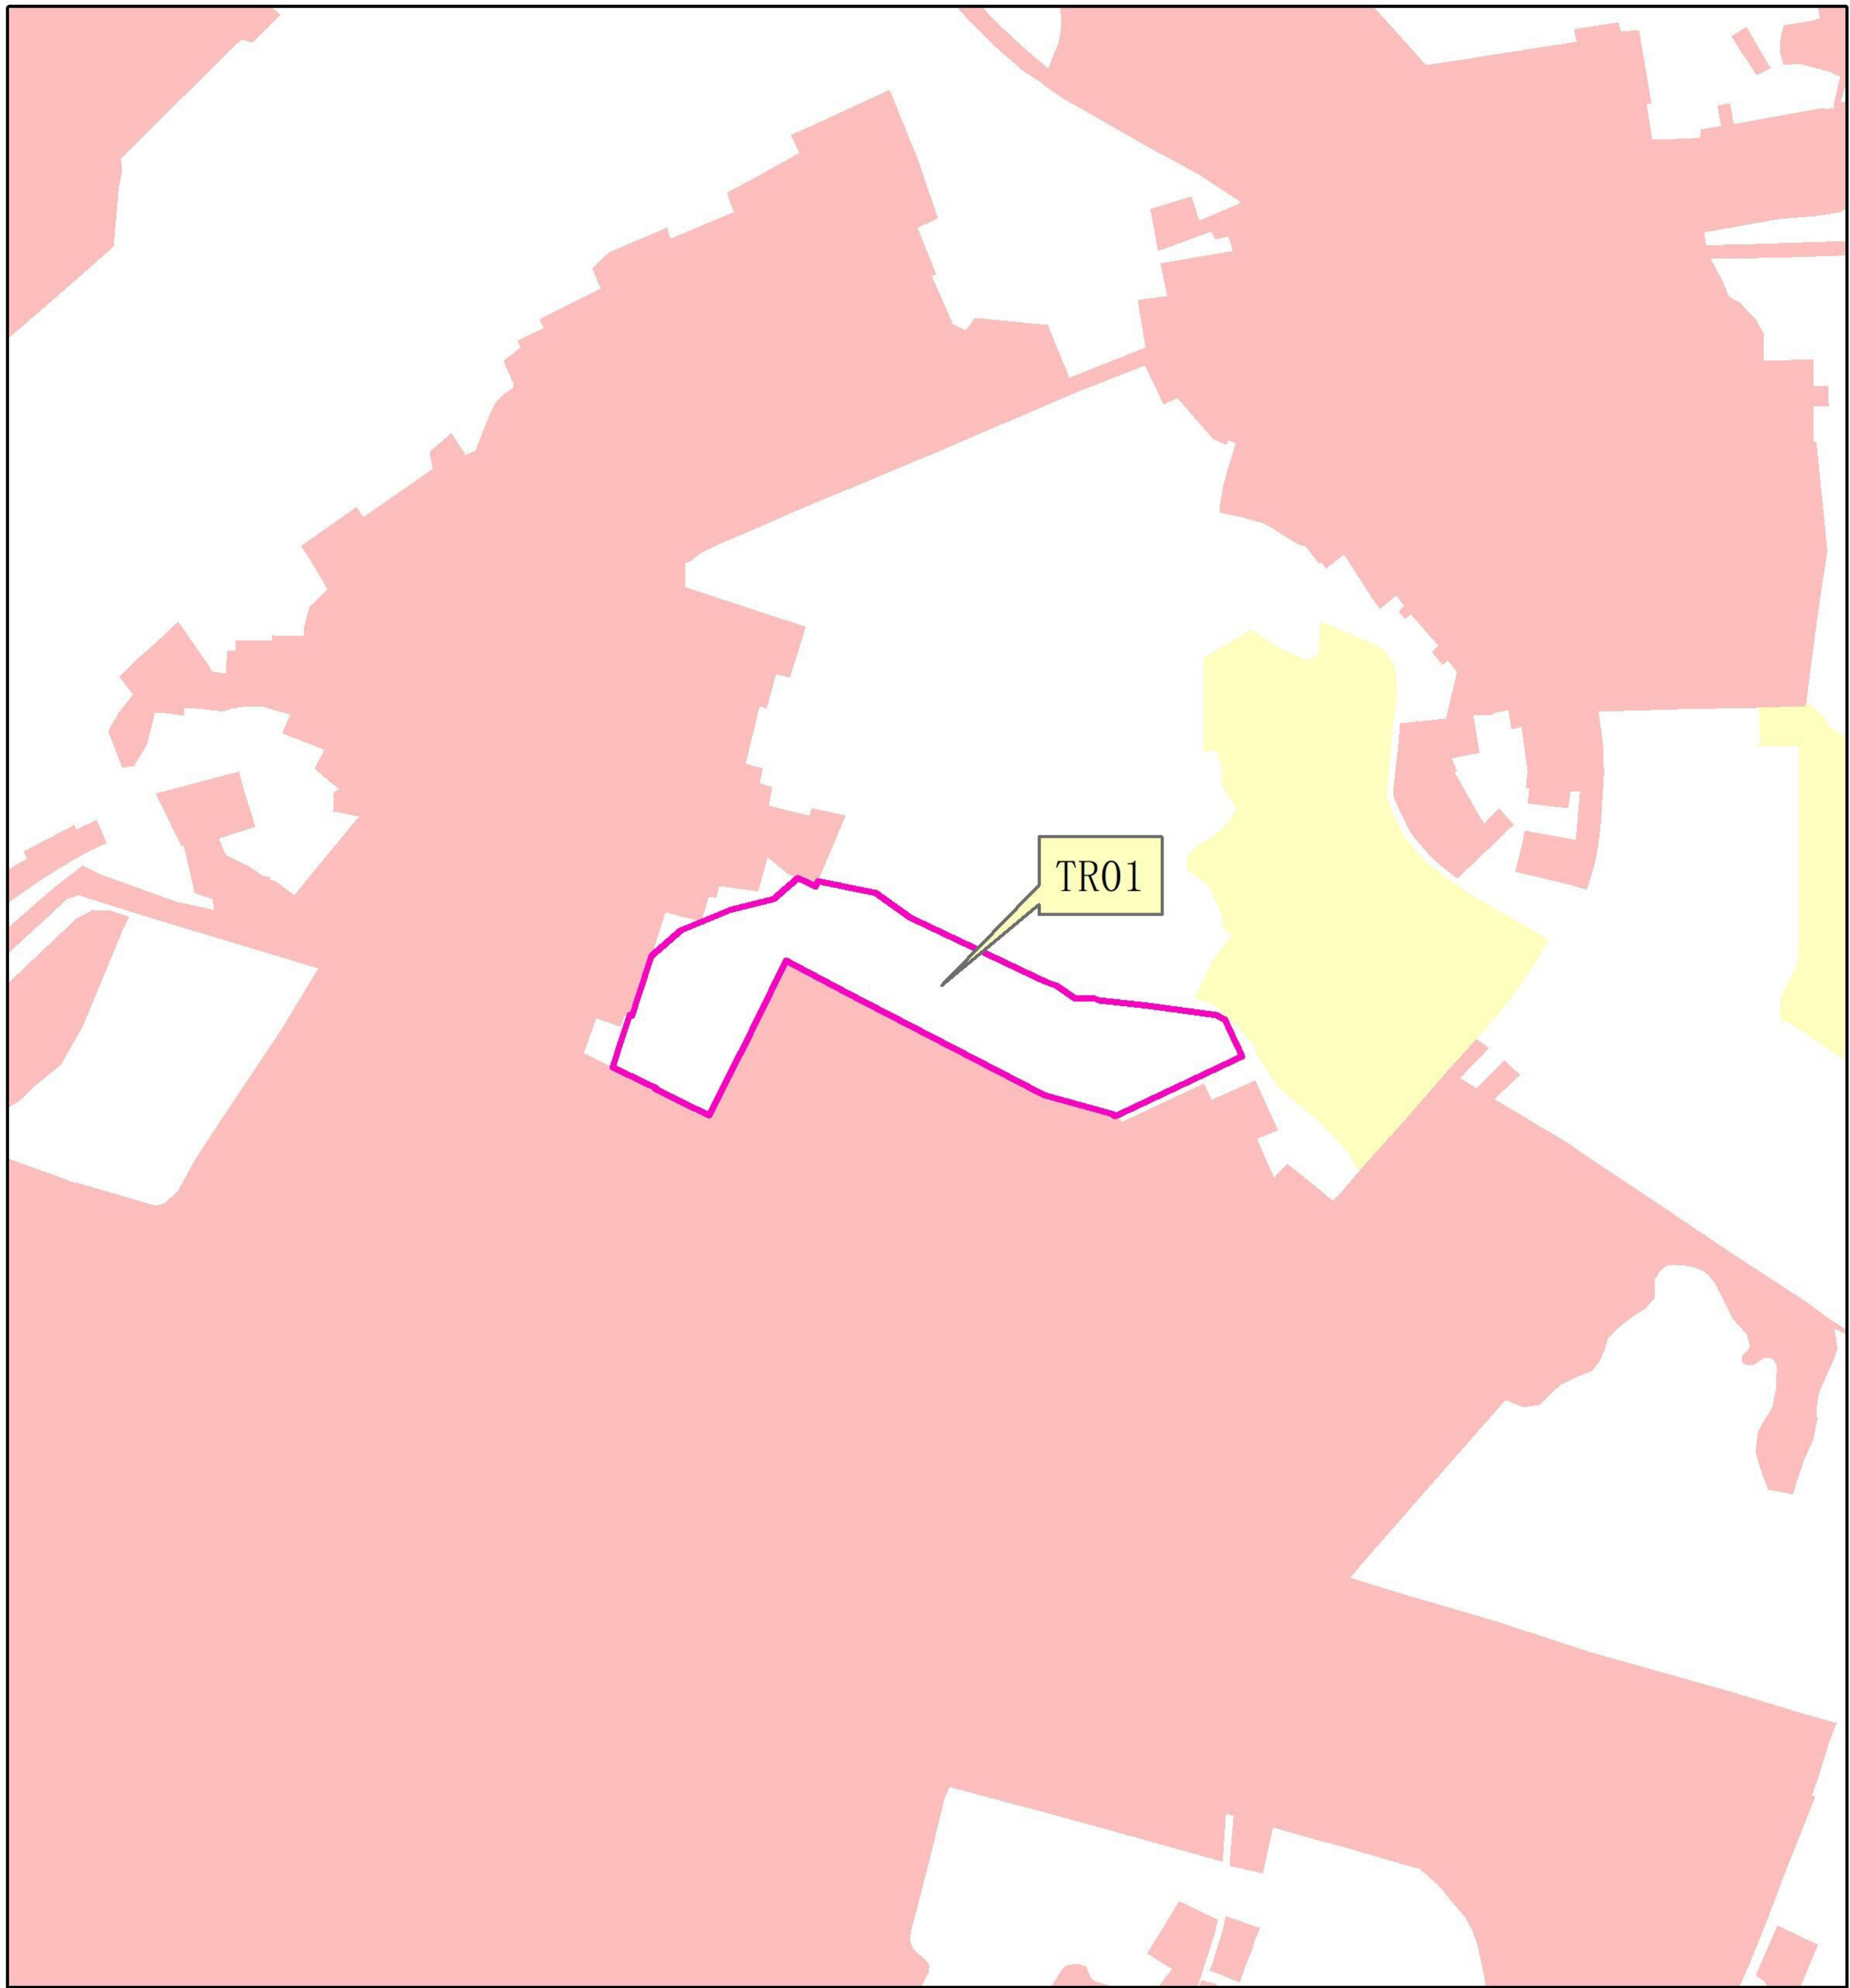

441881英德市调入地块优化前“三区三线”划定图（TR02）

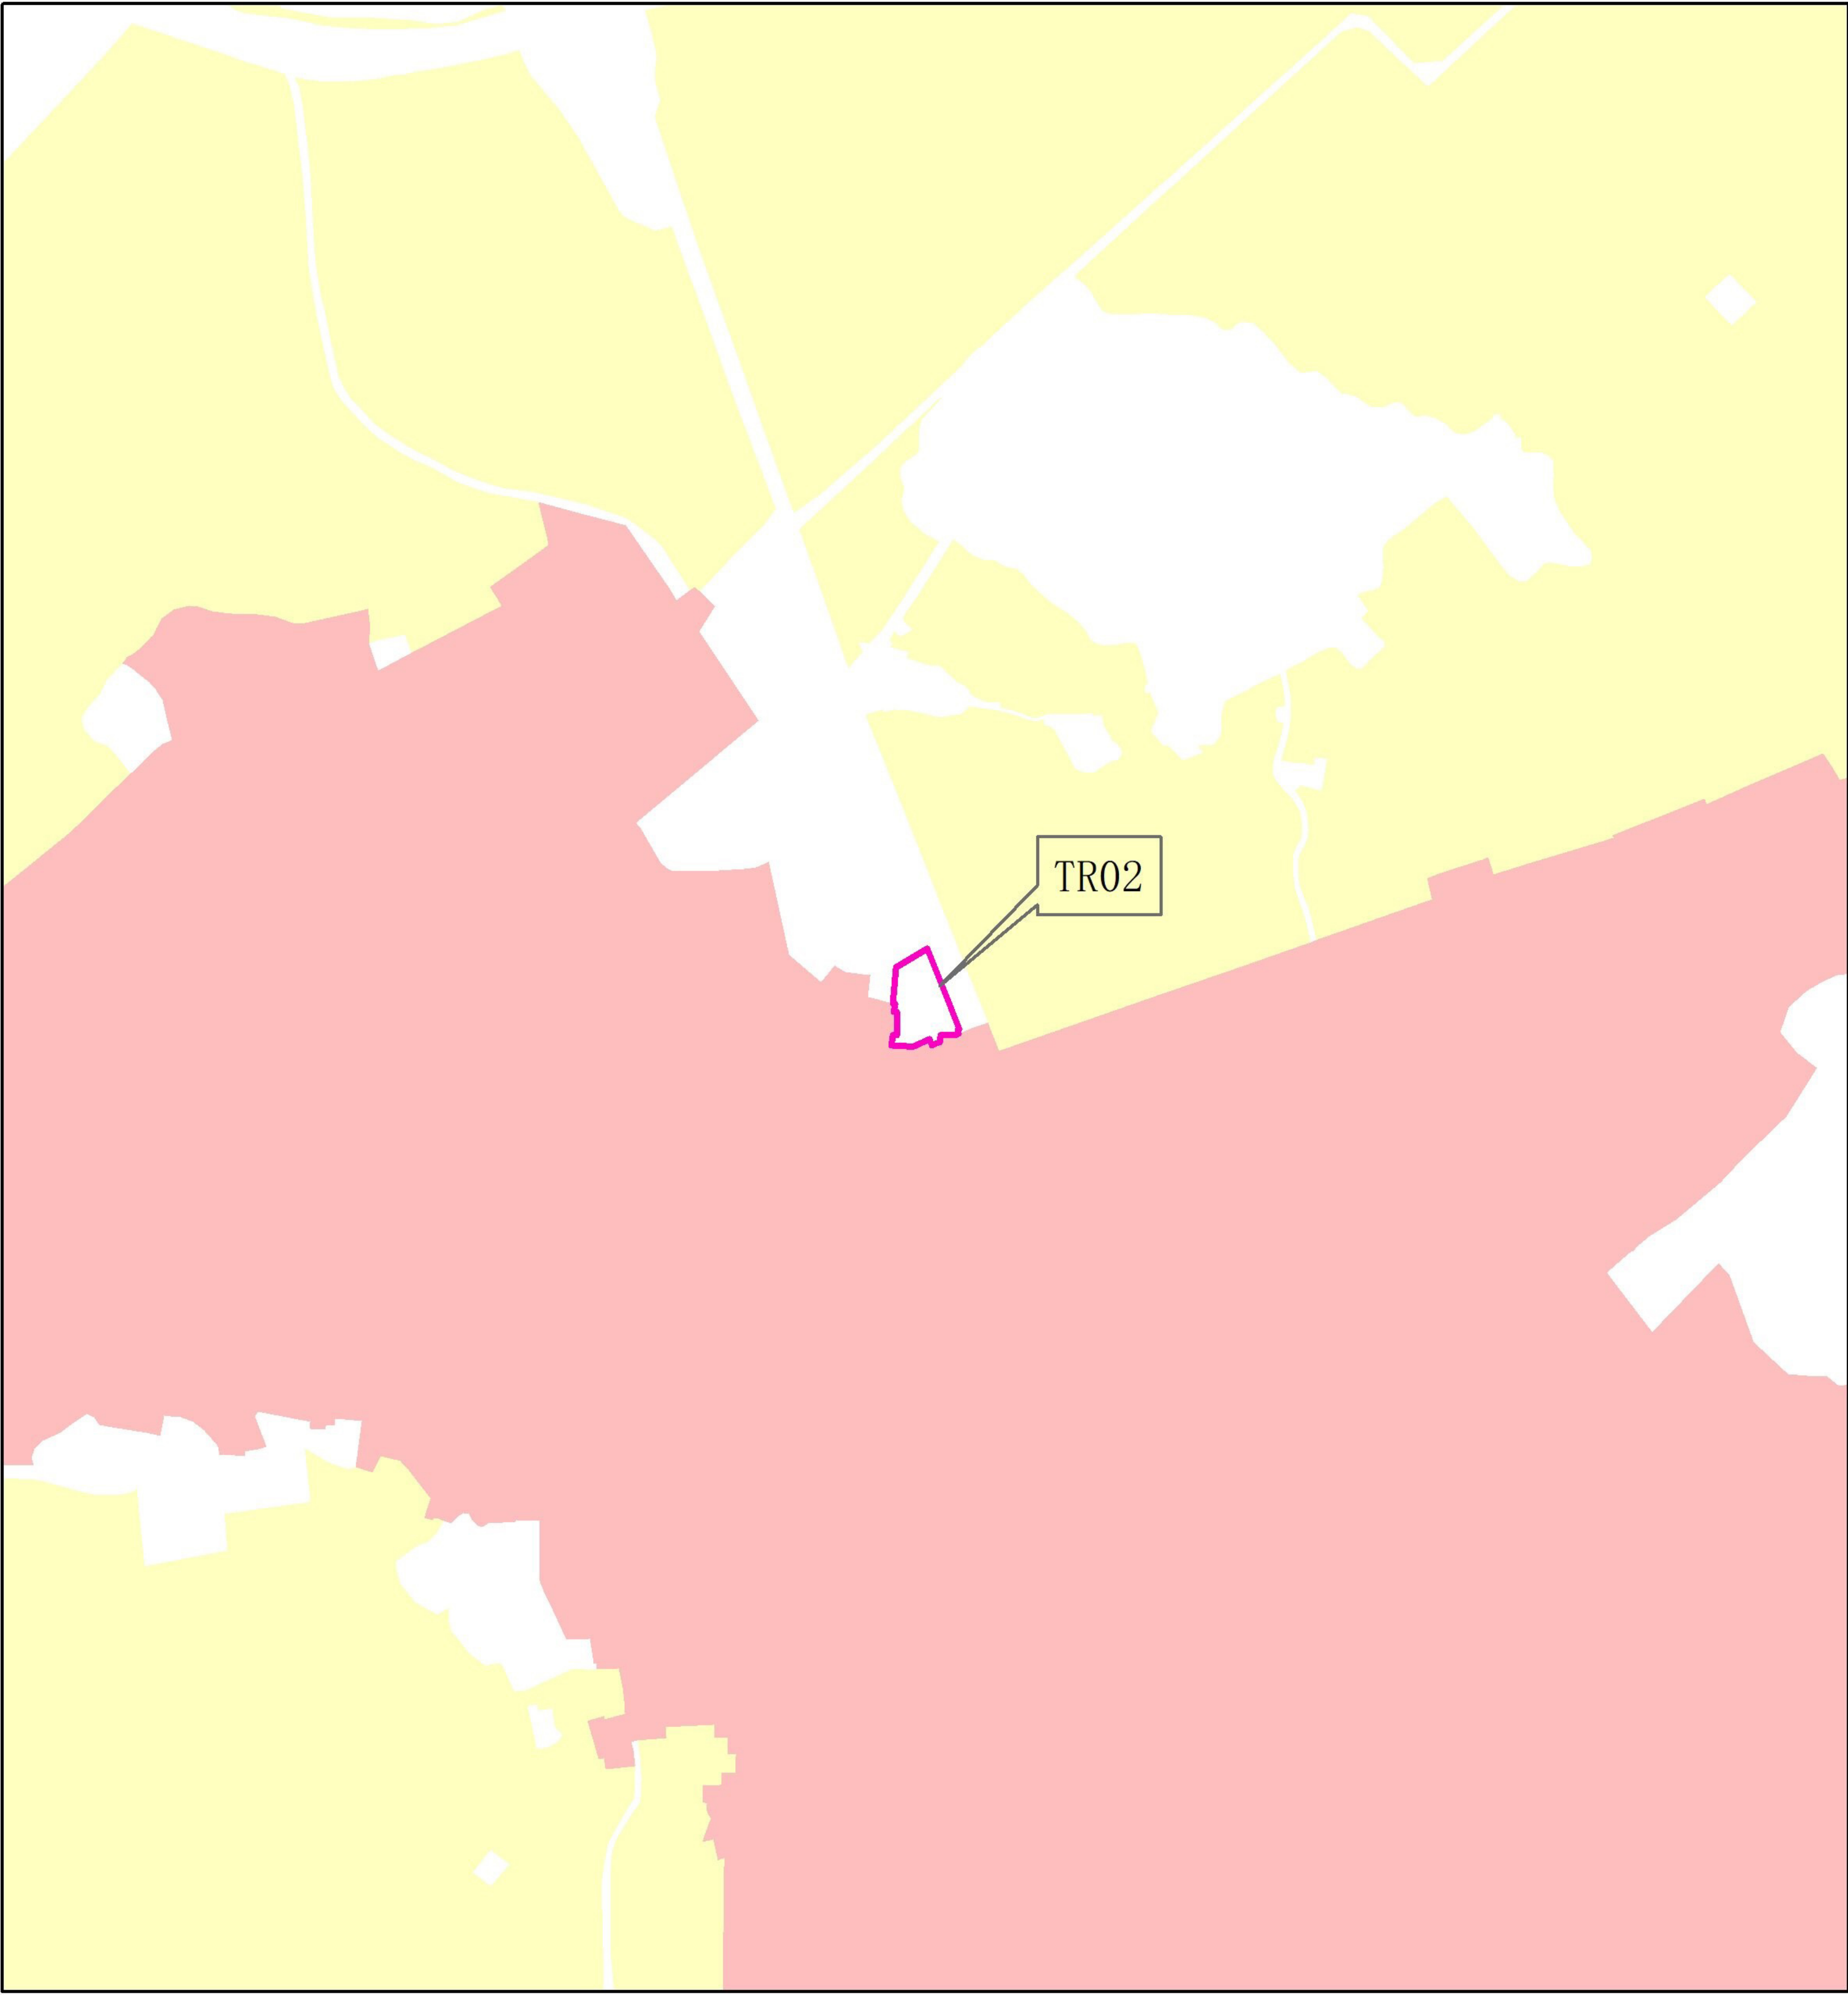


调入范围

城镇开发边界

永久基本农田（2023年核实处置后图斑）

生态保护红线

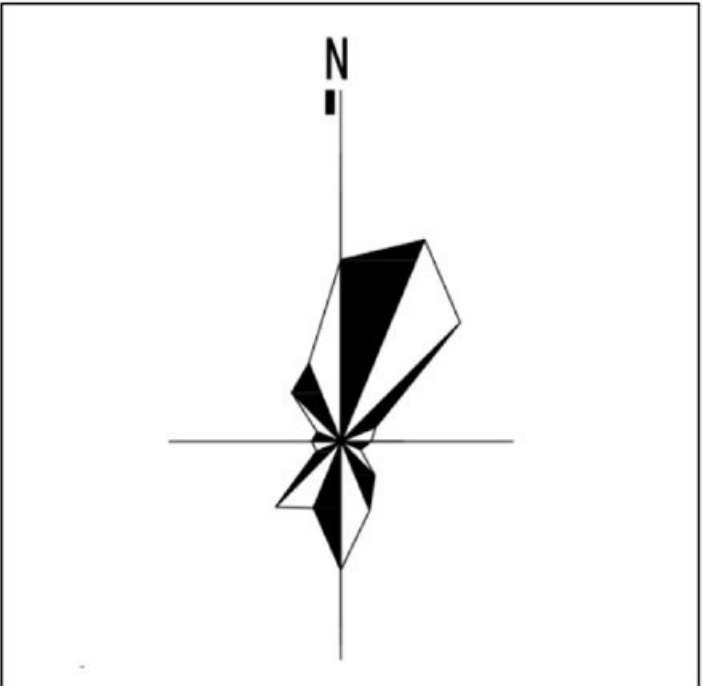


2000国家大地坐标
1985国家高程基准

1:5000

英德市自然资源局

441881英德市调入地块优化后“三区三线”划定图（TR01）

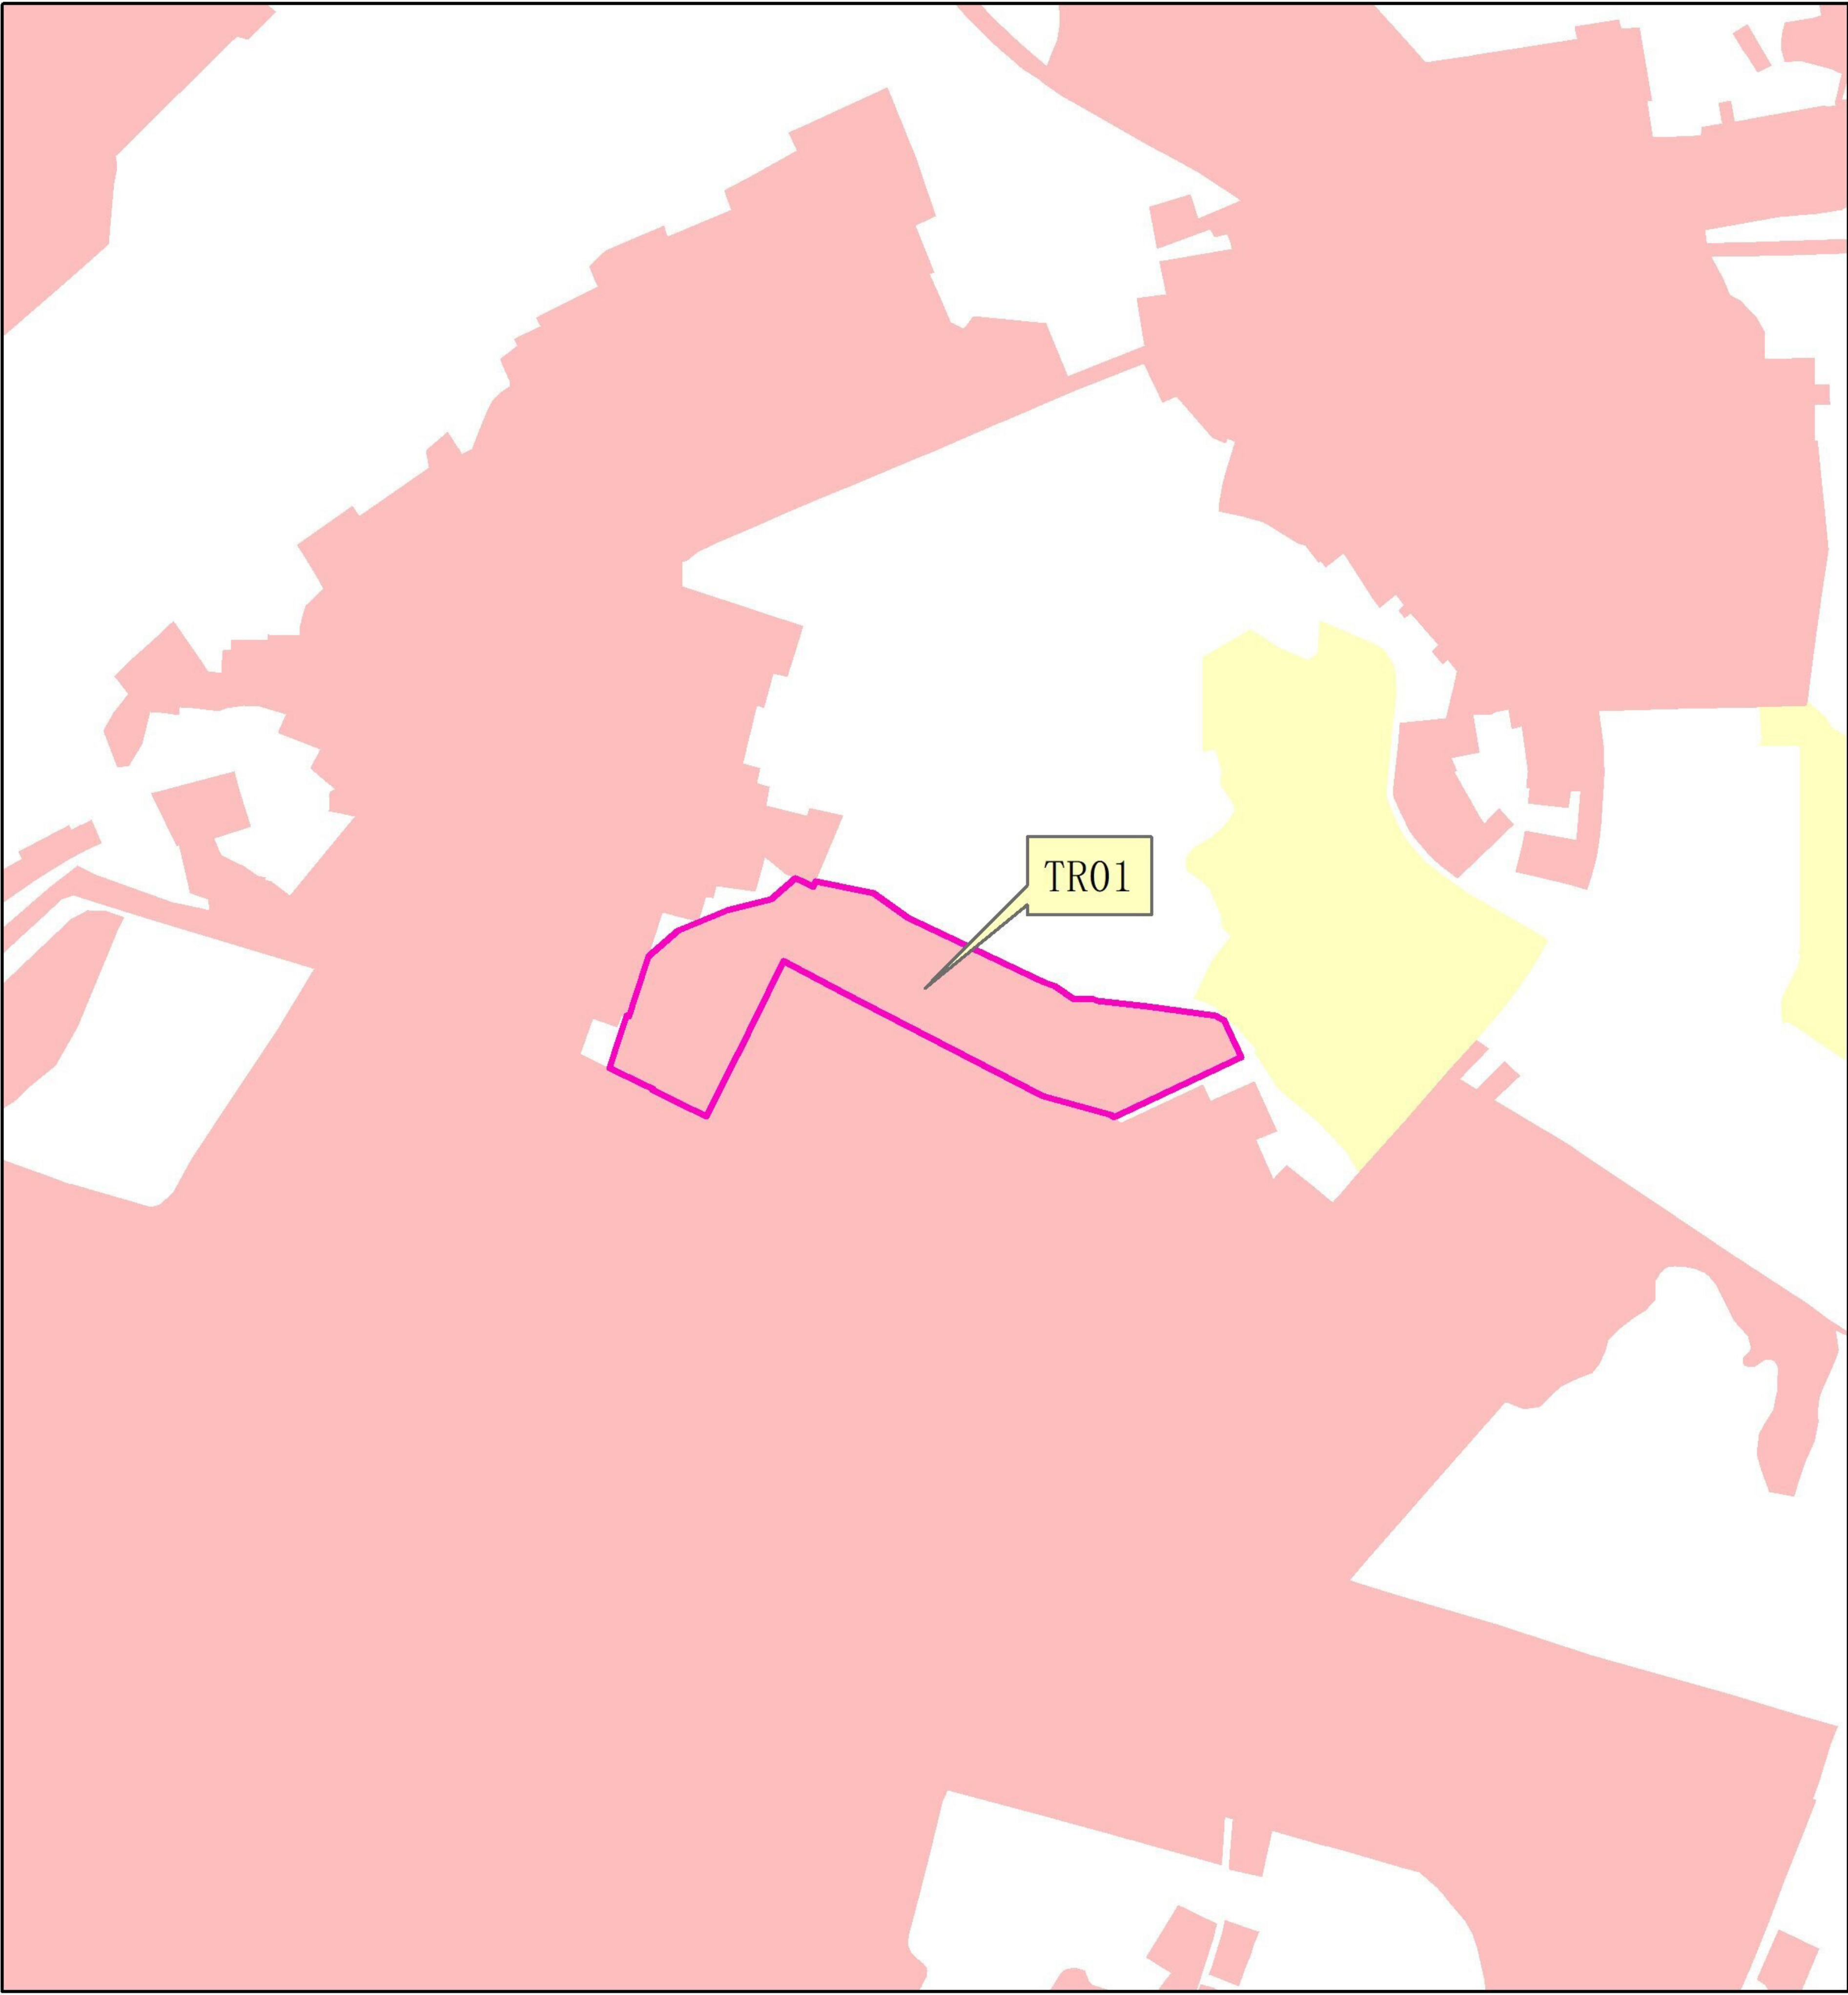


调入范围

城镇开发边界

永久基本农田（2023年核实处置后图斑）

生态保护红线

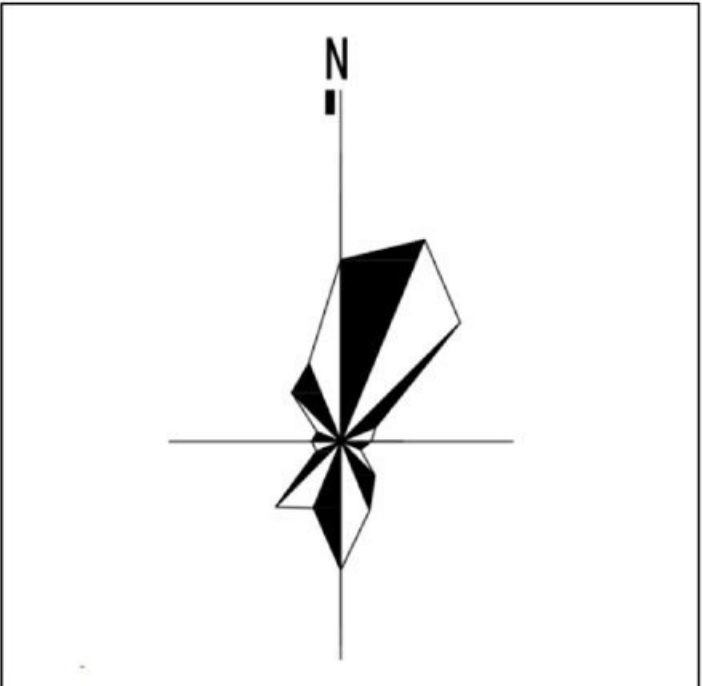

441881英德市调入地块优化后“三区三线”划定图（TR02）

