

目录

附图 1:441881 英德市沙口镇调入地块土地利用现状图 (TR01)

附图 3:441881 英德市沙口镇调入地块优化前“三区三线”划定图 (TR01)

附图 4:441881 英德市沙口镇调入地块优化后“三区三线”划定图 (TR01)

附图 7:441881 英德市沙口镇调入地块优化前土地使用规划局部图 (TR01)

附图 8:441881 英德市沙口镇调入地块优化后土地使用规划局部图 (TR01)

附图 11:441881 英德市沙口镇调入地块卫星影像图 (TR01)

附图 2:441881 英德市连江口镇调出地块土地利用现状图 (TC01-03)

附图 5:441881 英德市连江口镇调出地块优化前“三区三线”划定图 (TC01-03)

附图 6:441881 英德市连江口镇调出地块优化后“三区三线”划定图 (TC01-03)

附图 9:441881 英德市连江口镇调出地块优化前土地使用规划局部图 (TC01-03)


附图 10:441881 英德市连江口镇调出地块优化后土地使用规划局部图 (TC01-03)

附图 12:441881 英德市连江口镇调出地块卫星影像图 (TC01-03)


英德市沙口镇调入地块土地利用现状图 (TR01)



英德市沙口镇调入地块优化前“三区三线”划定图（TR01）

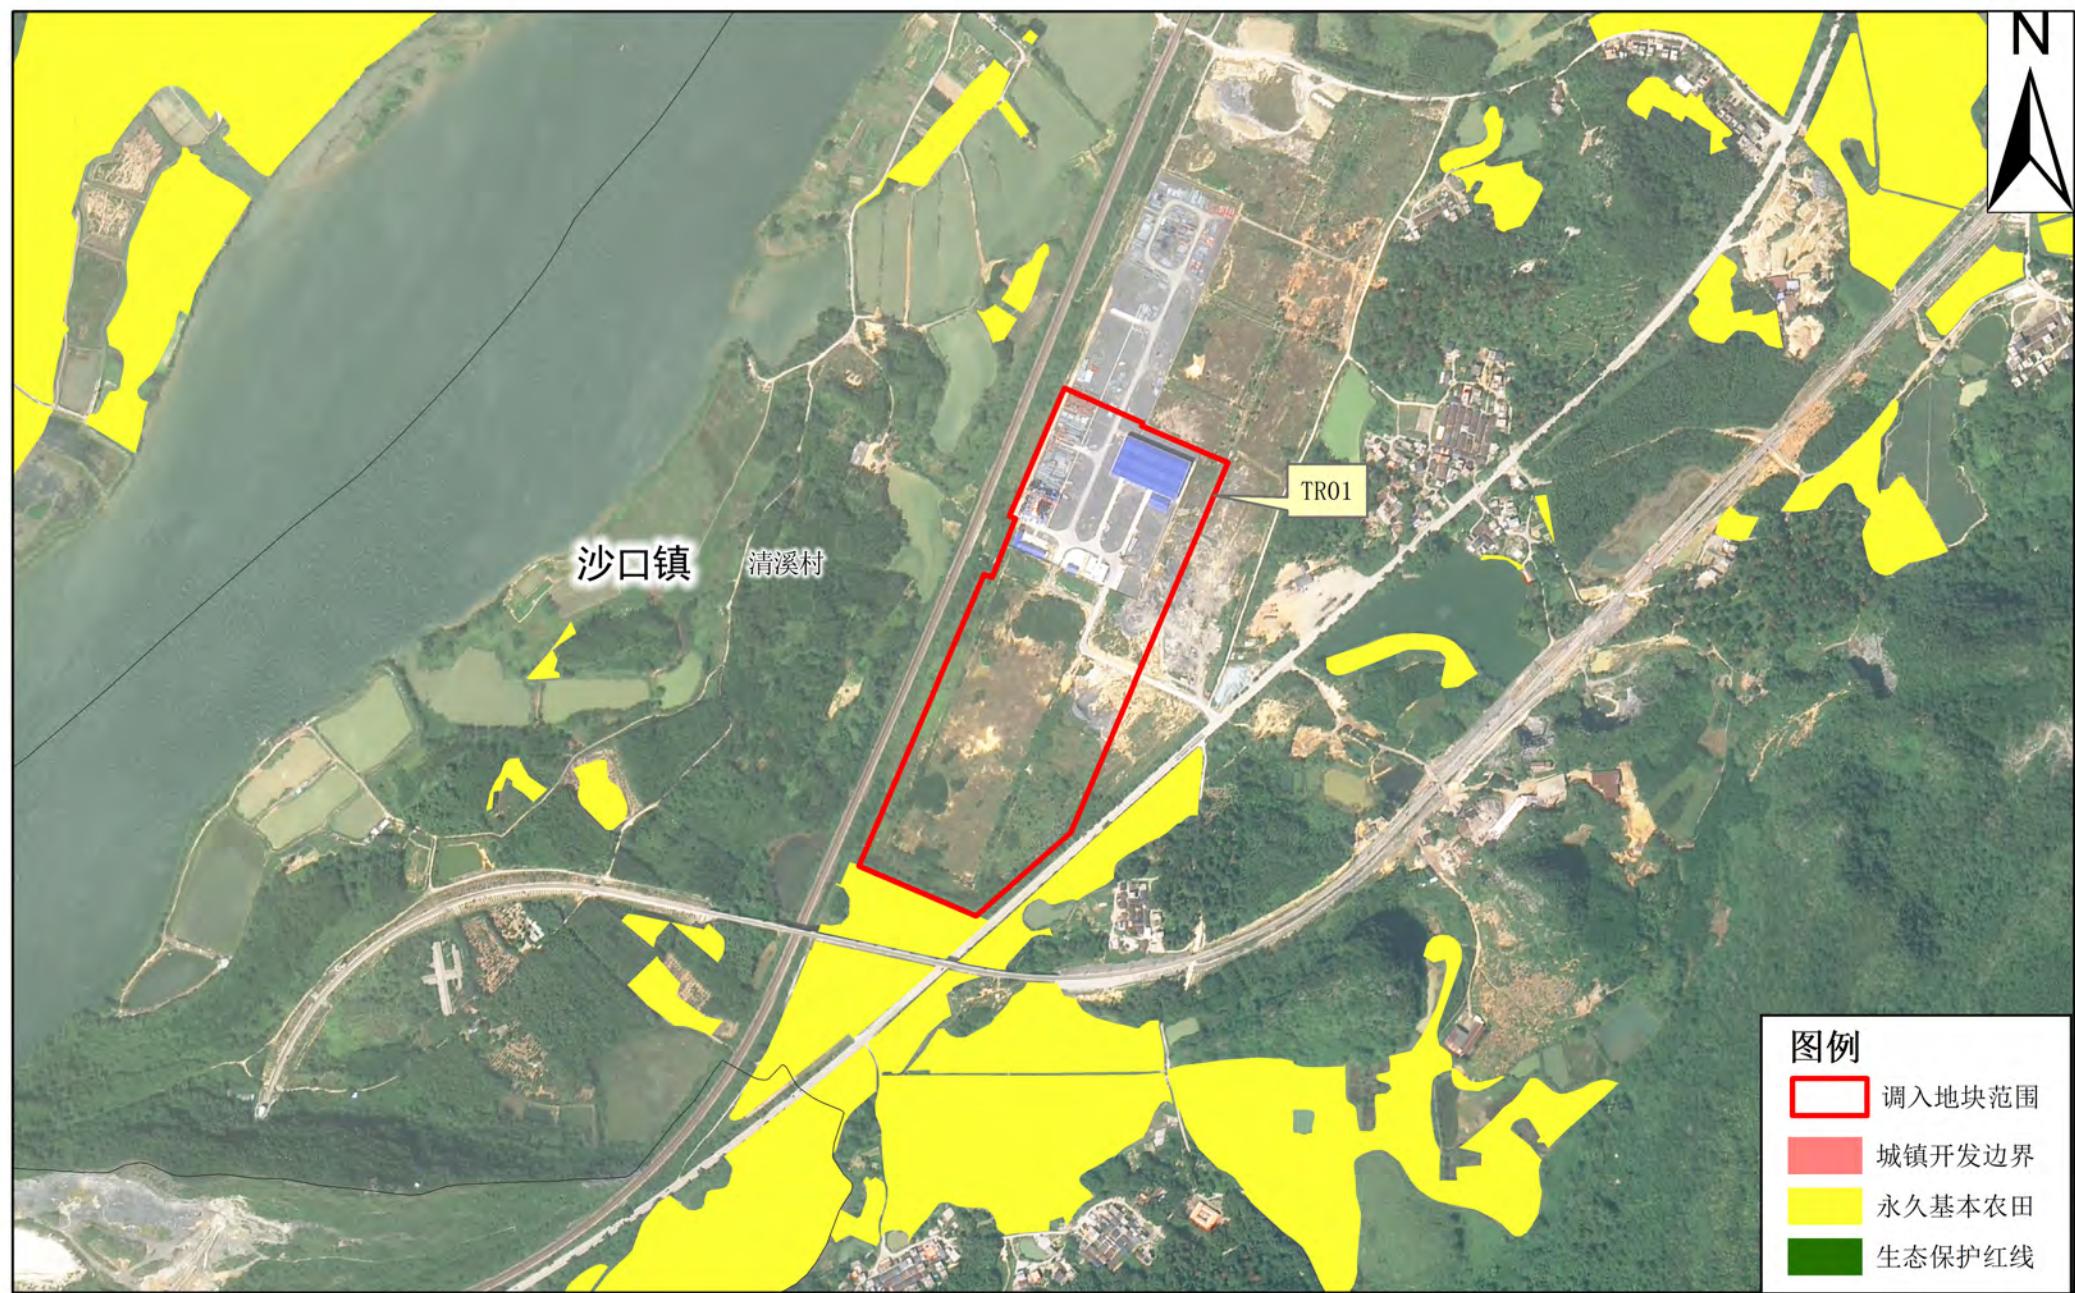

英德市沙口镇调入地块优化后“三区三线”划定图（TR01）

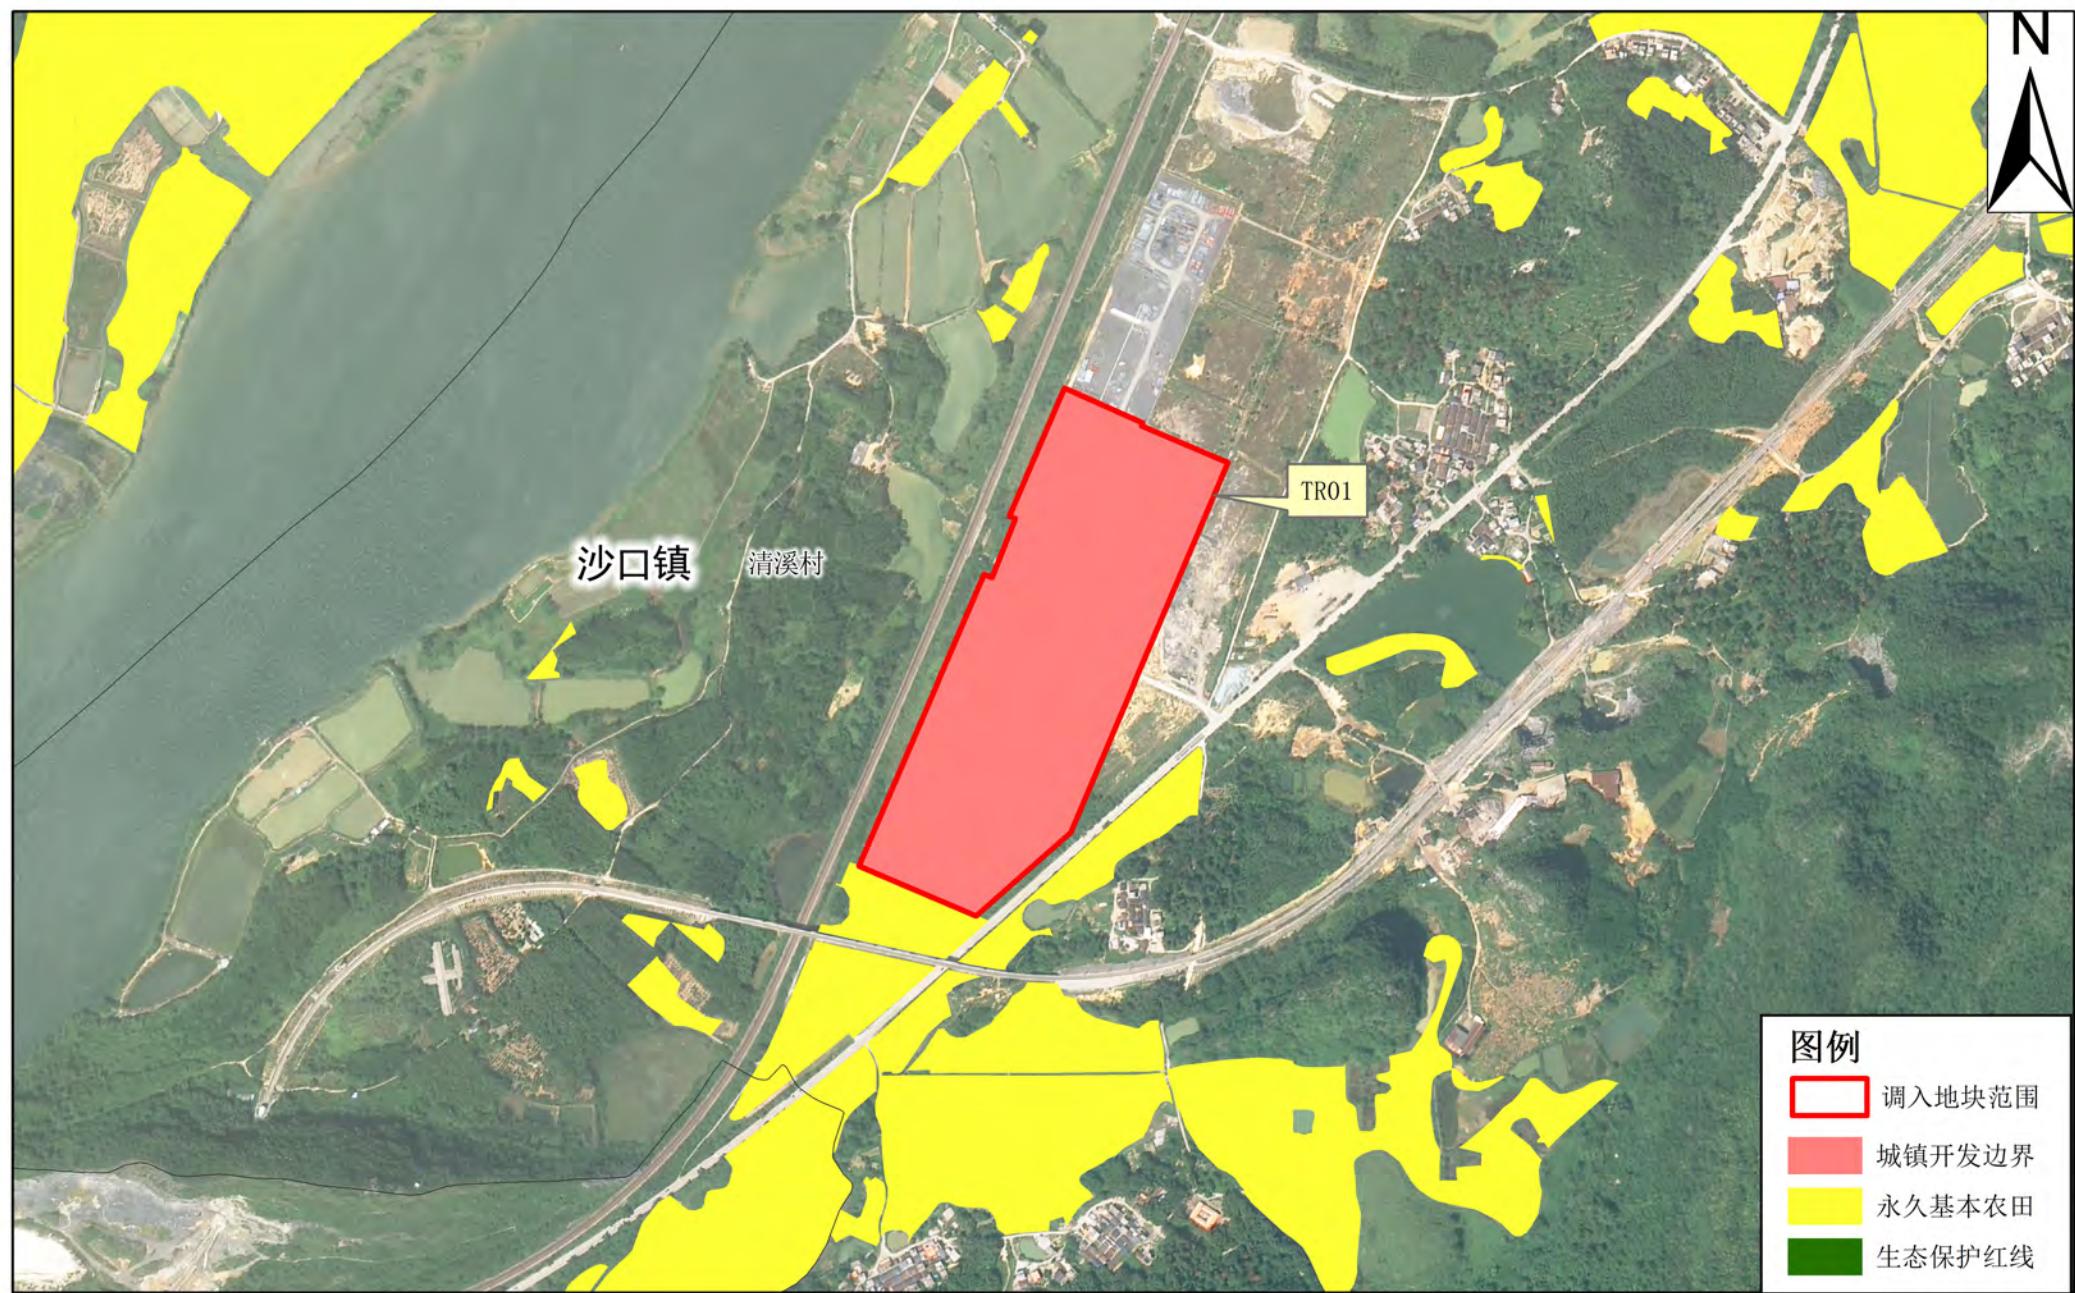

英德市沙口镇调入地块优化前土地使用规划局部图 (TR01)



英德市沙口镇调入地块优化后土地使用规划局部图 (TR01)




英德市沙口镇调入地块卫星影像图 (TR01)




英德市连江口镇调出地块土地利用现状图 (TC01-03)



英德市连江口镇调出地块优化前“三区三线”划定图 (TC01-03)

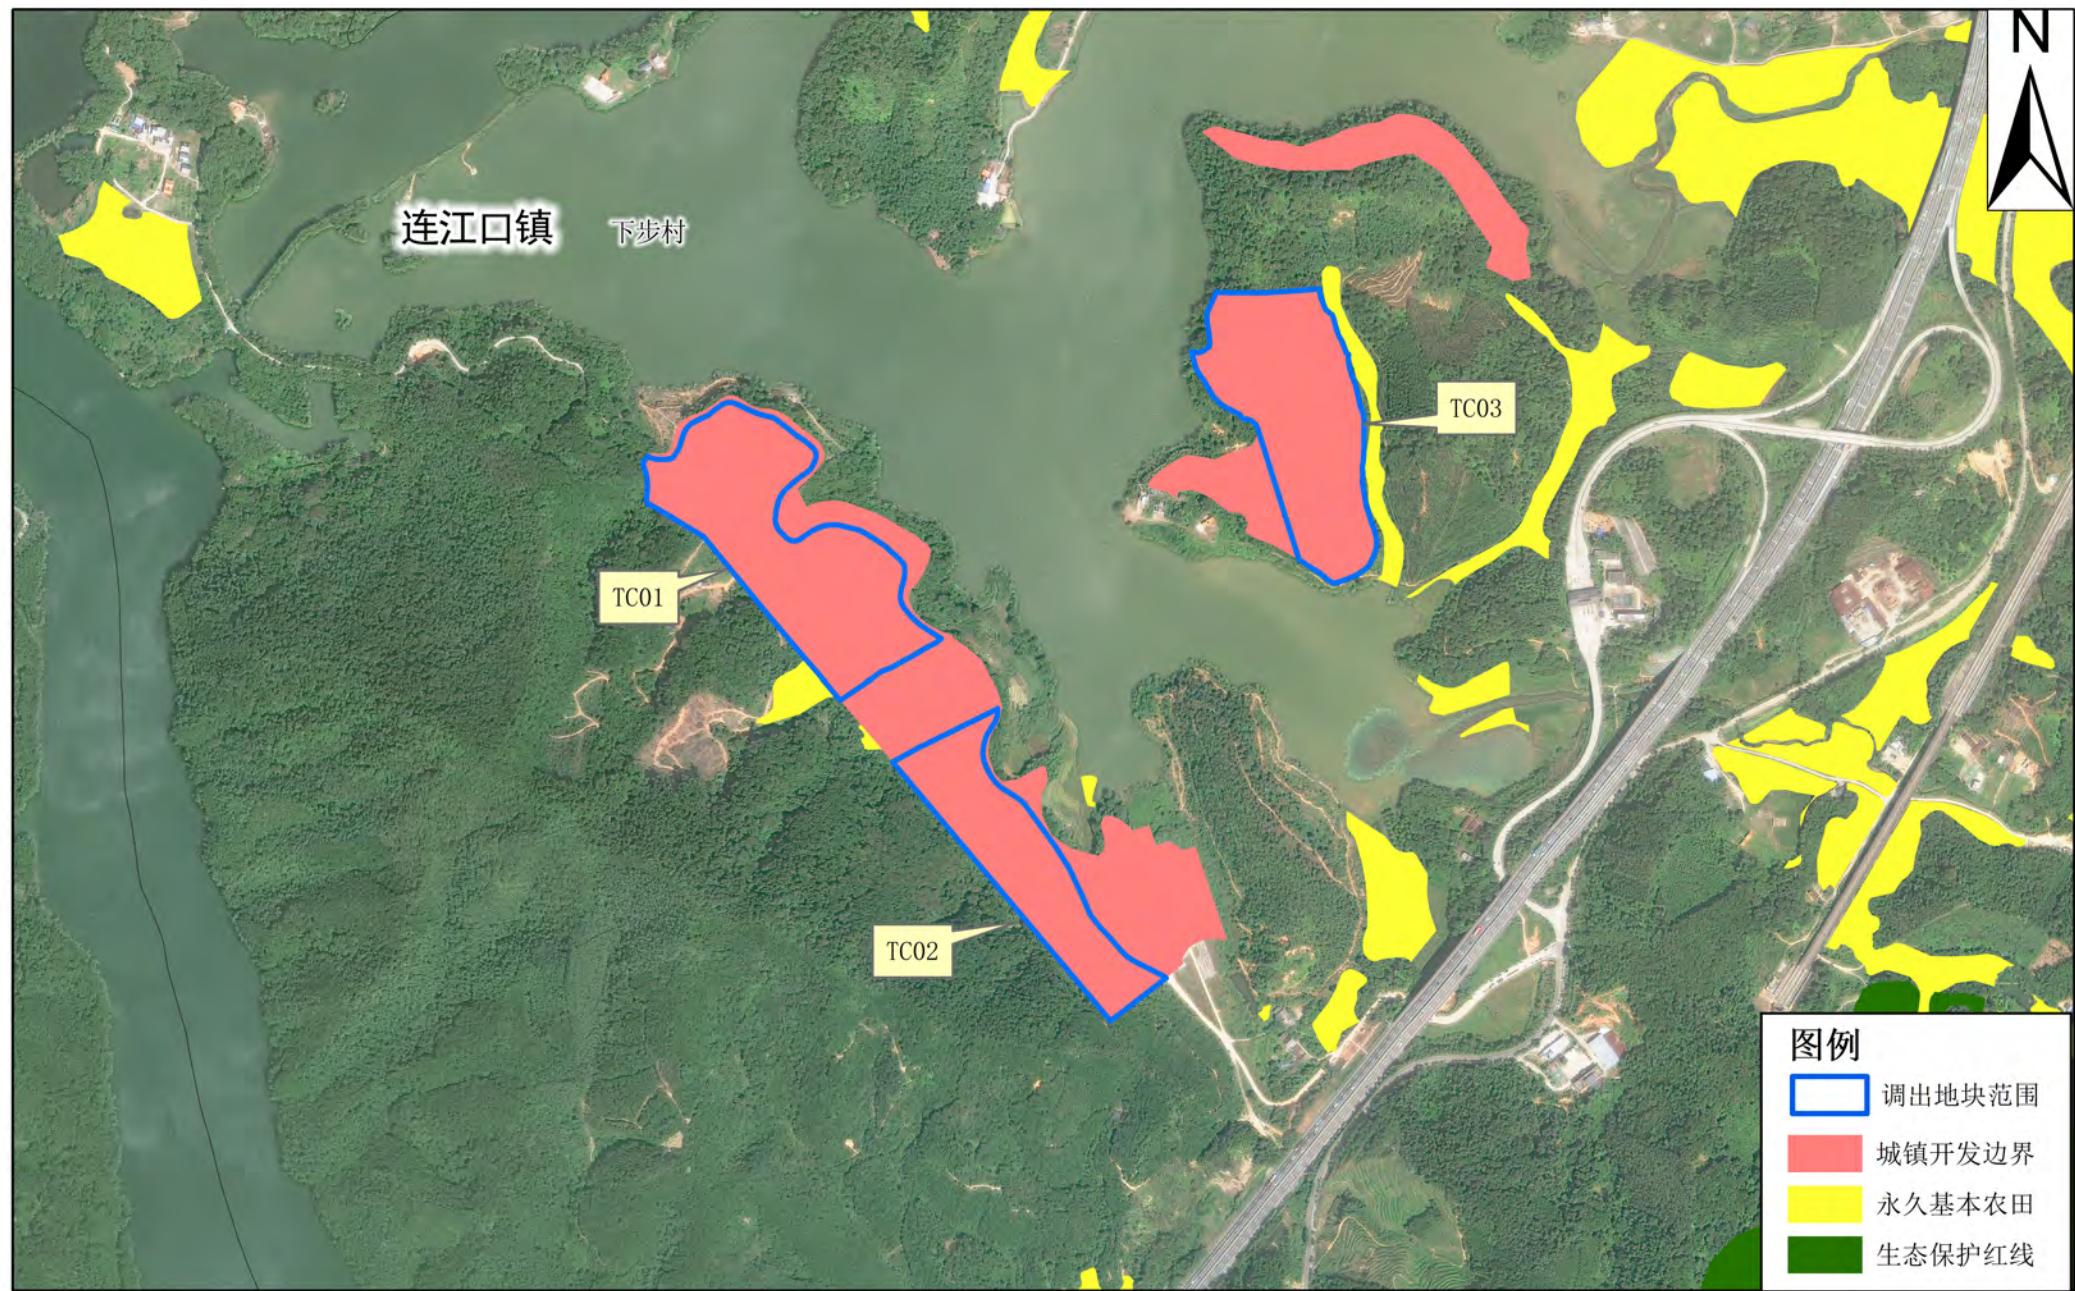

英德市连江口镇调出地块优化后“三区三线”划定图 (TC01-03)

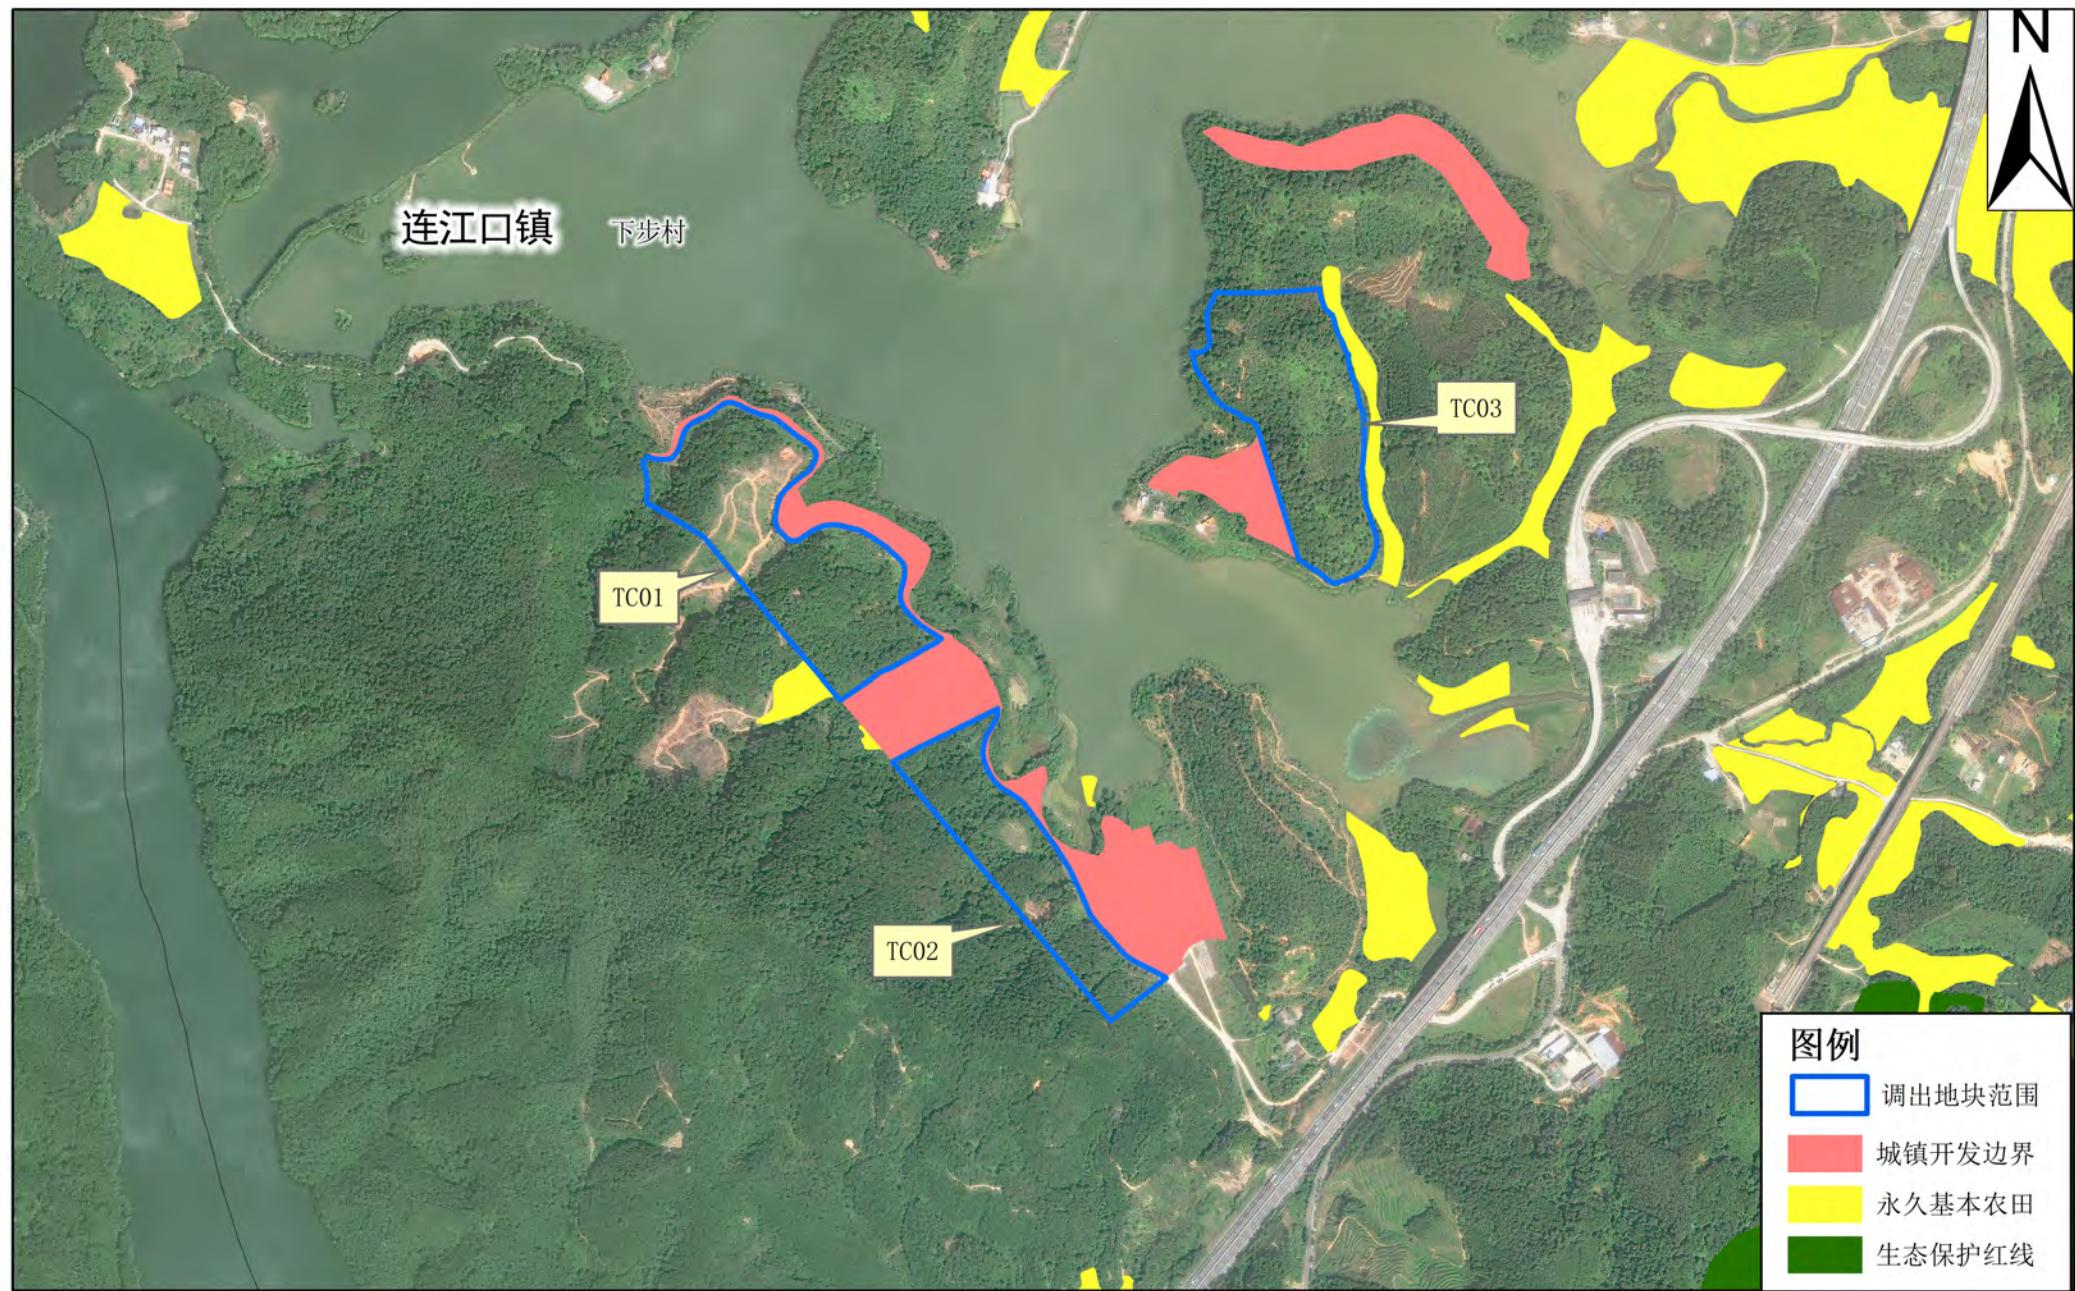

英德市连江口镇调出地块优化前土地使用规划局部图 (TC01-03)



英德市连江口镇调出地块优化后土地使用规划局部图 (TC01-03)



英德市连江口镇调出地块卫星影像图 (TC01-03)

