



首次报建

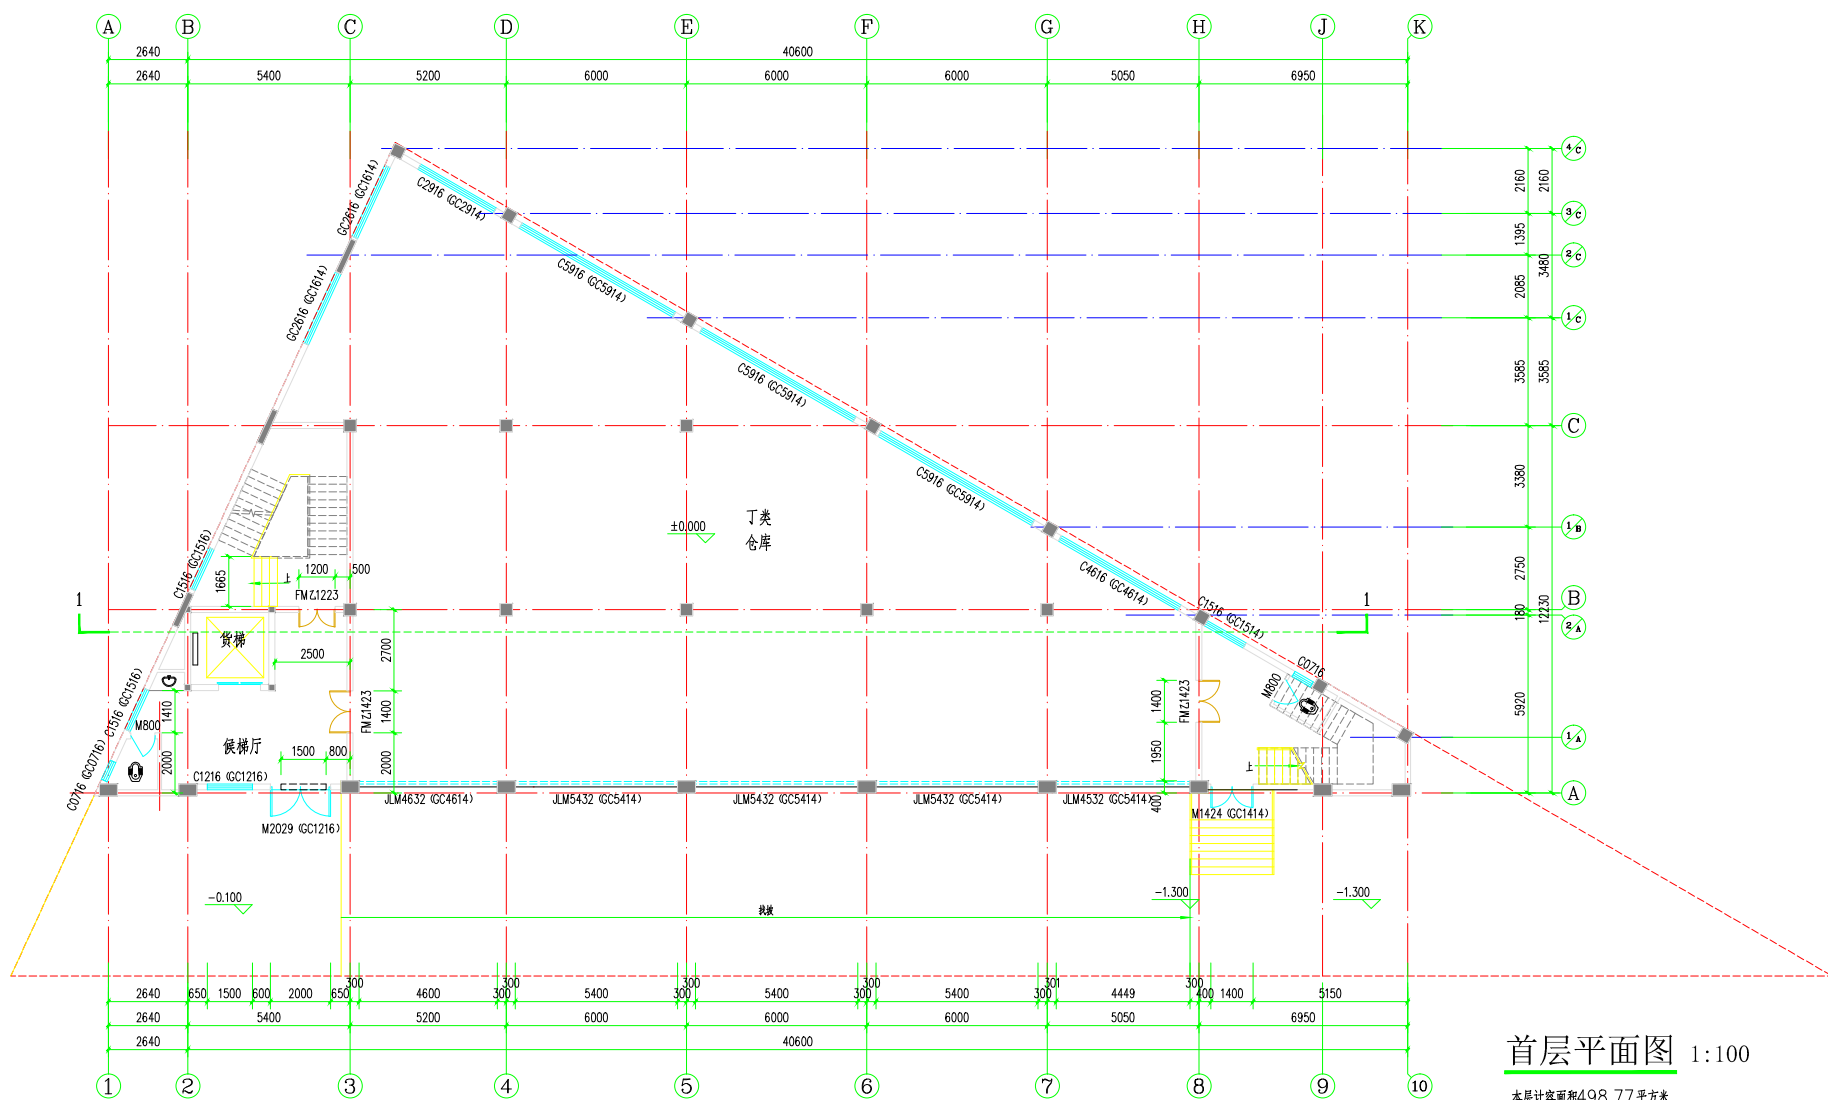

首层平面图 1:100

本层计容面积498.77平方米
本层建筑面积498.77平方米
总建筑面积1207.92平方米
总计容面积1207.92平方米
基底面积498.77平方米

修改后报建

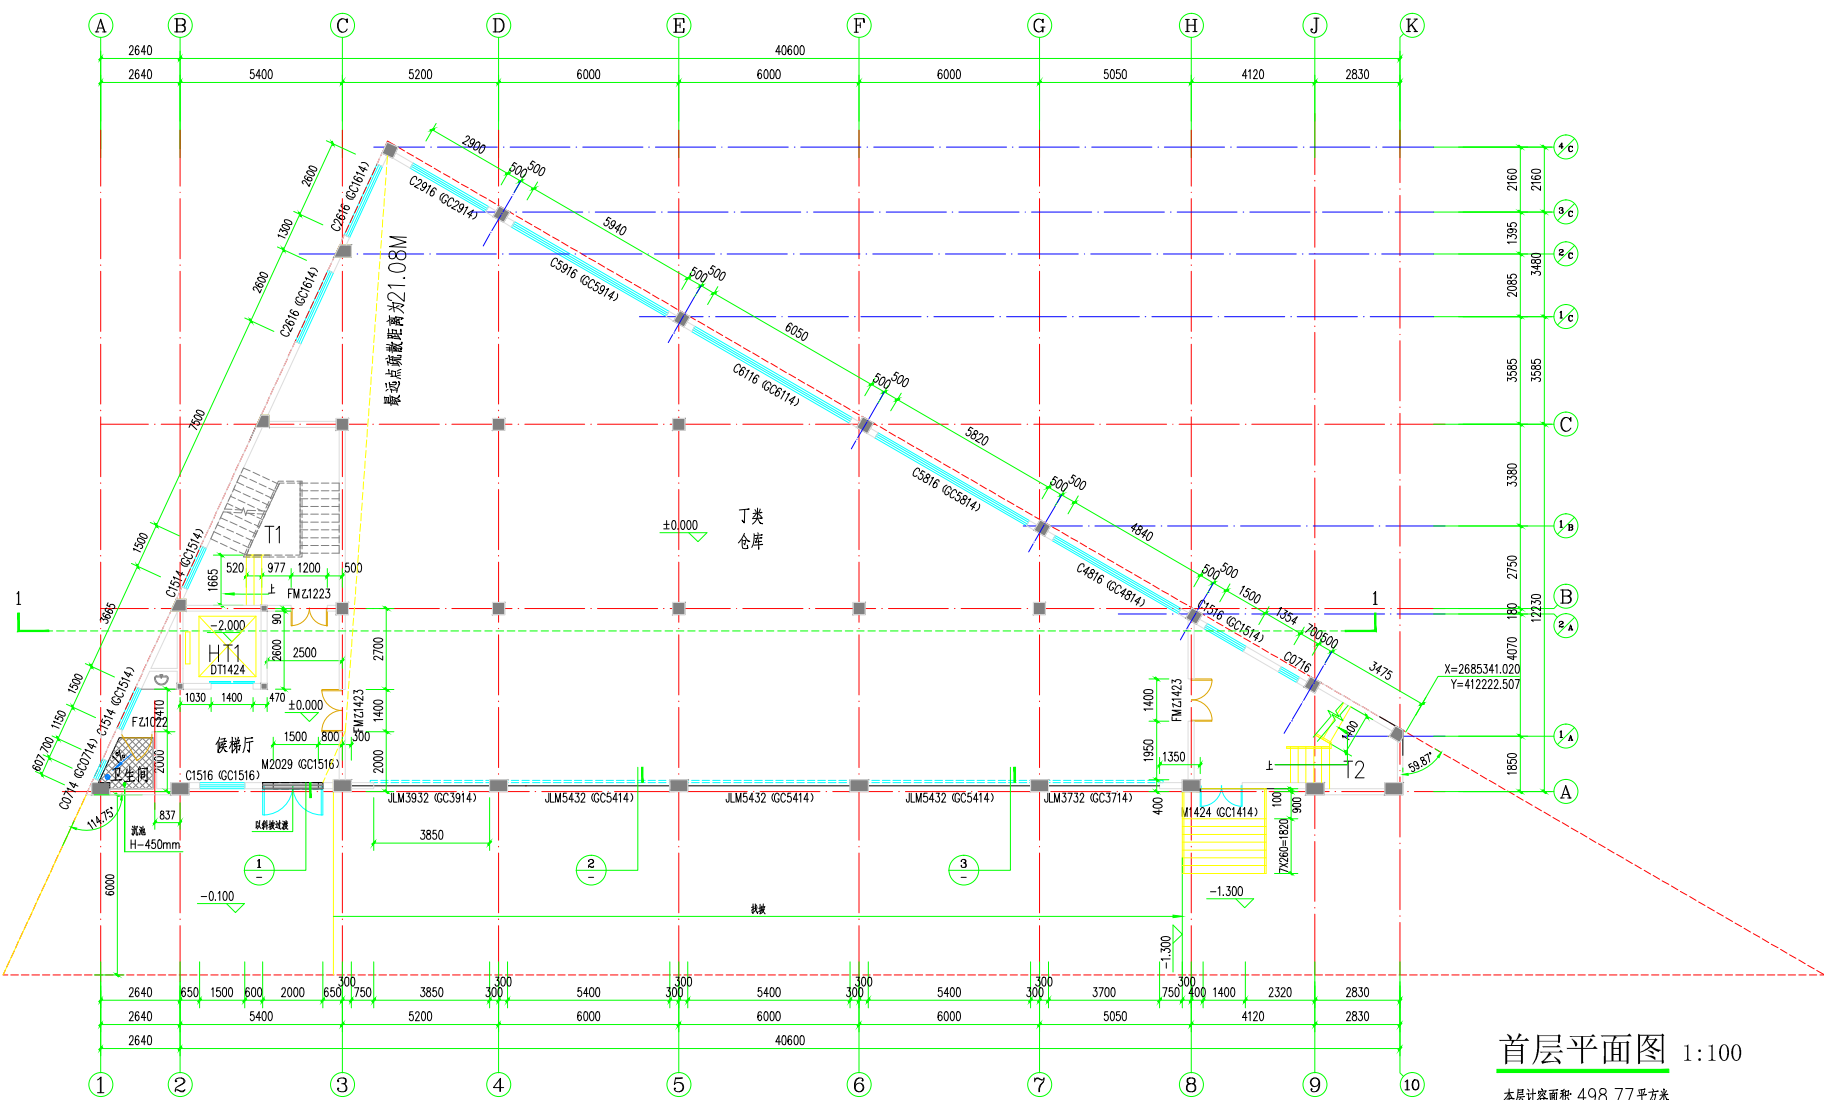

首层平面图 1:100

本层计容面积 498.77平方米
本层建筑面积：498.77平方米
总建筑面积 976.77平方米
总计容面积 976.77平方米
基底面积 498.77平方米

[illegible]