



## 首次报建

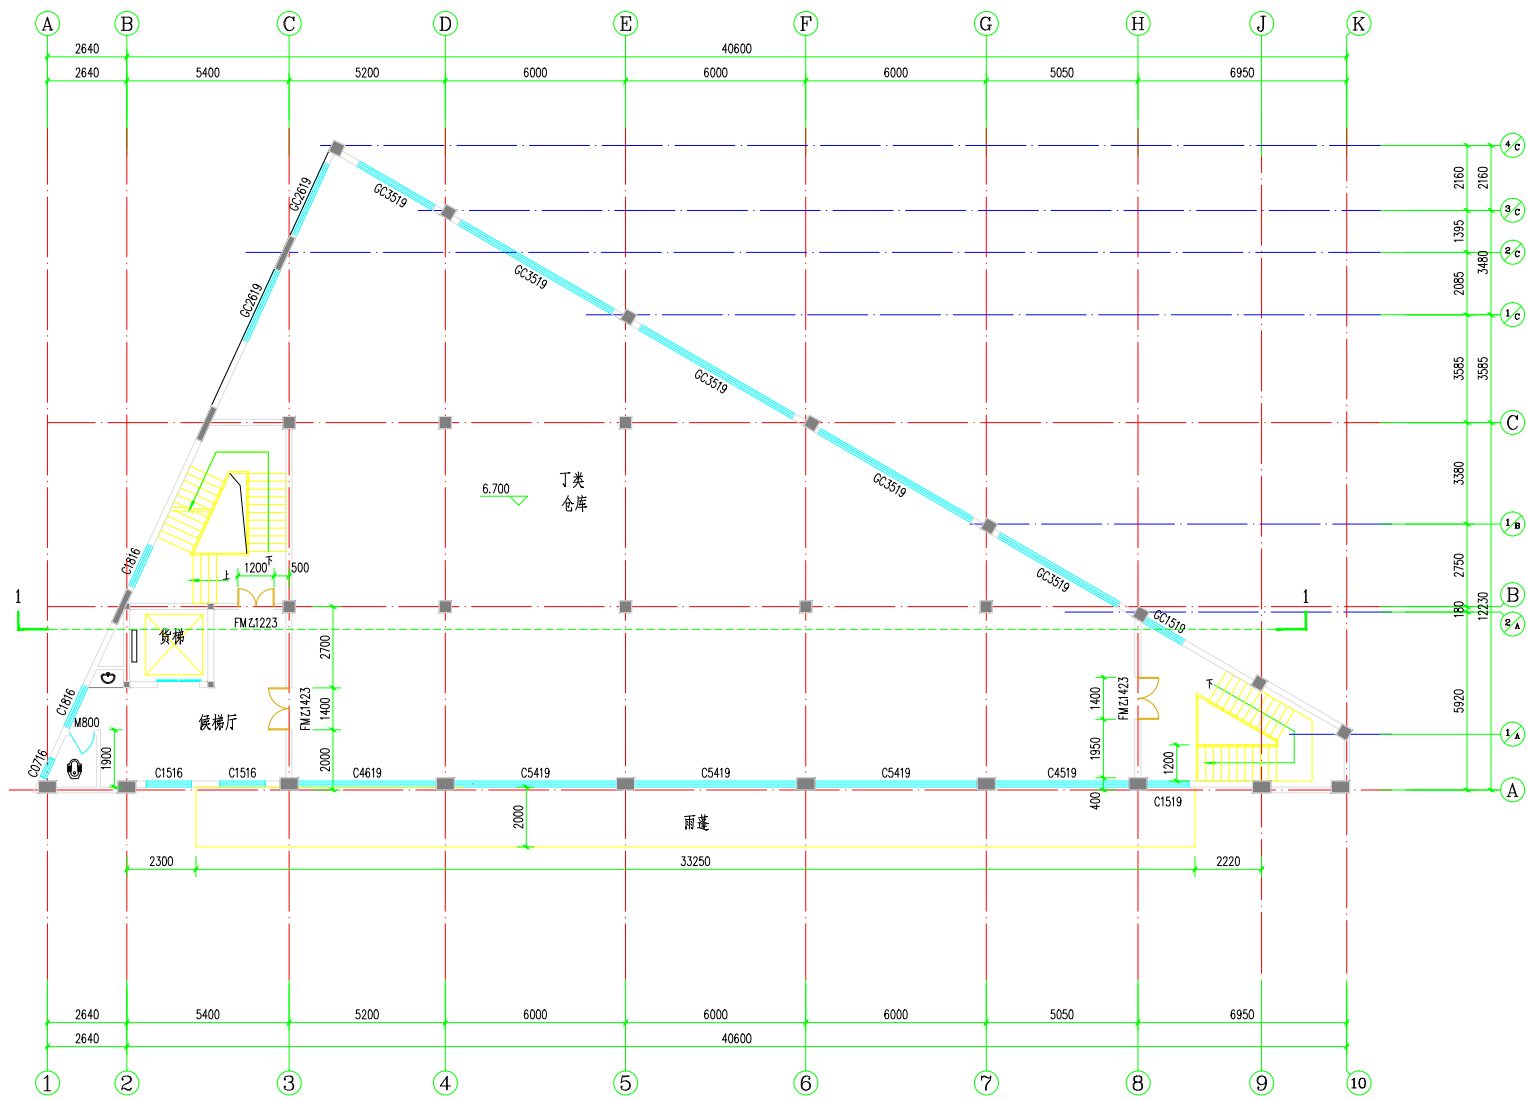

二层平面图 1:100


本层建筑面积498.77平方米  
本层计容面积498.77平方米

## 修改后报建

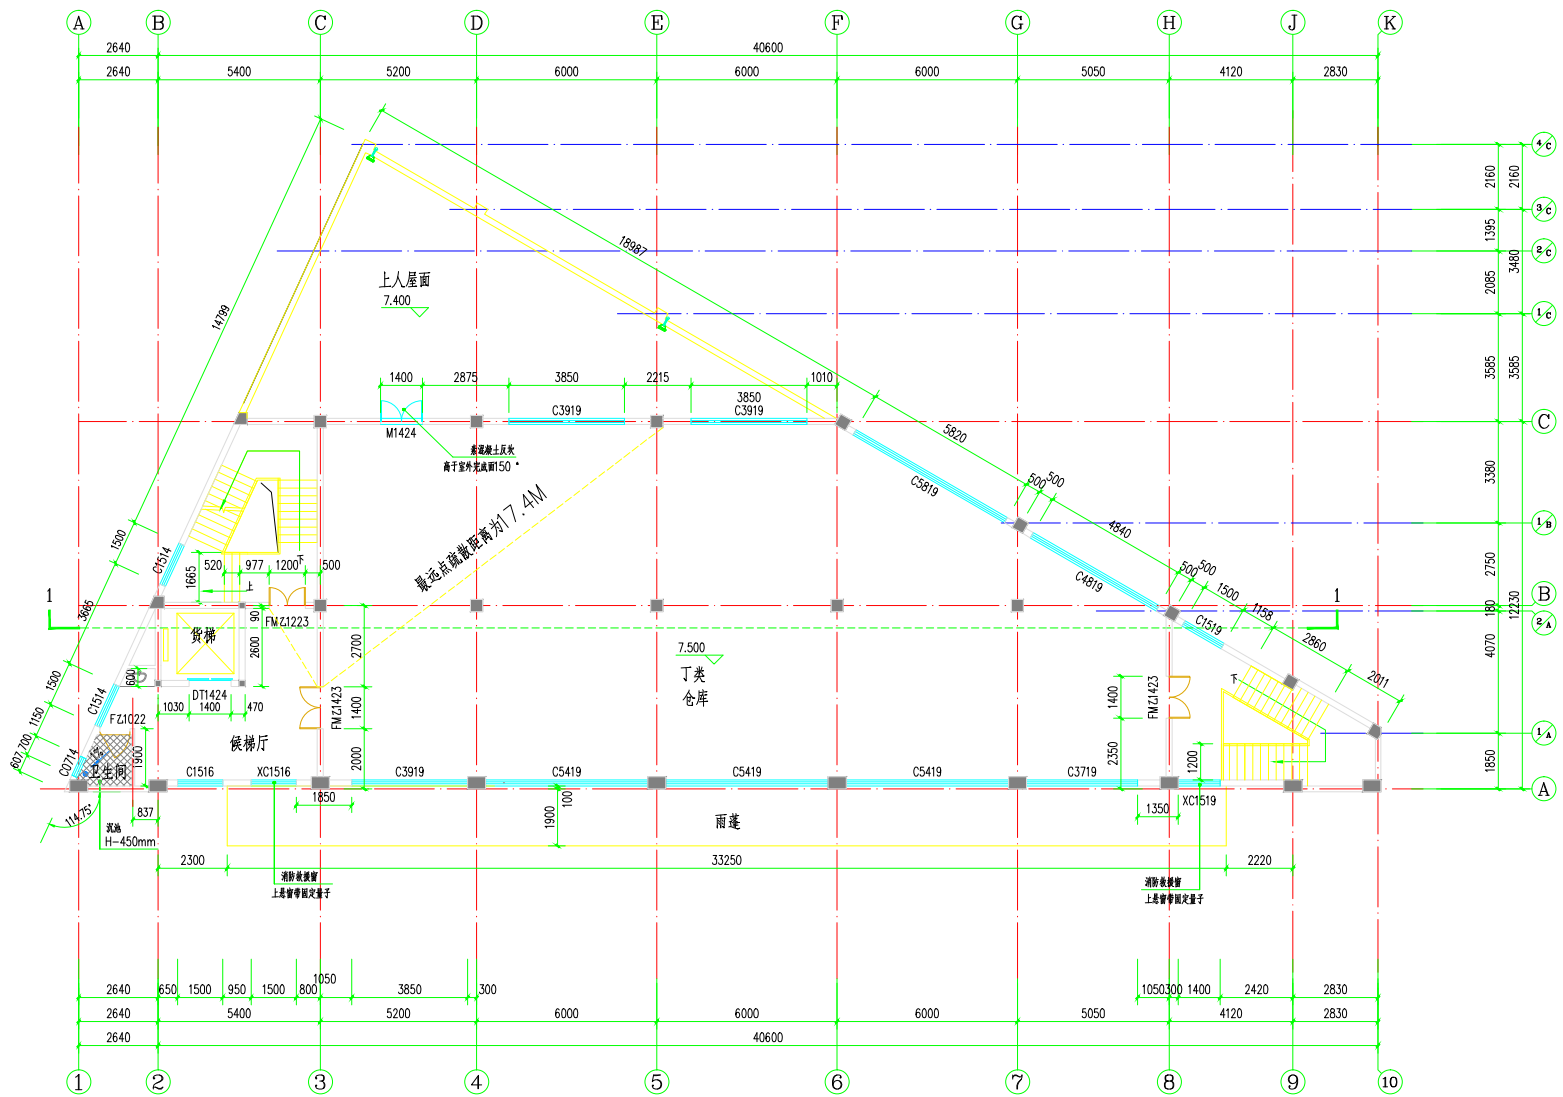

二层平面图 1:100

本层建筑面积407.45平方米  
本层计容面积407.45平方米





