



首次报建

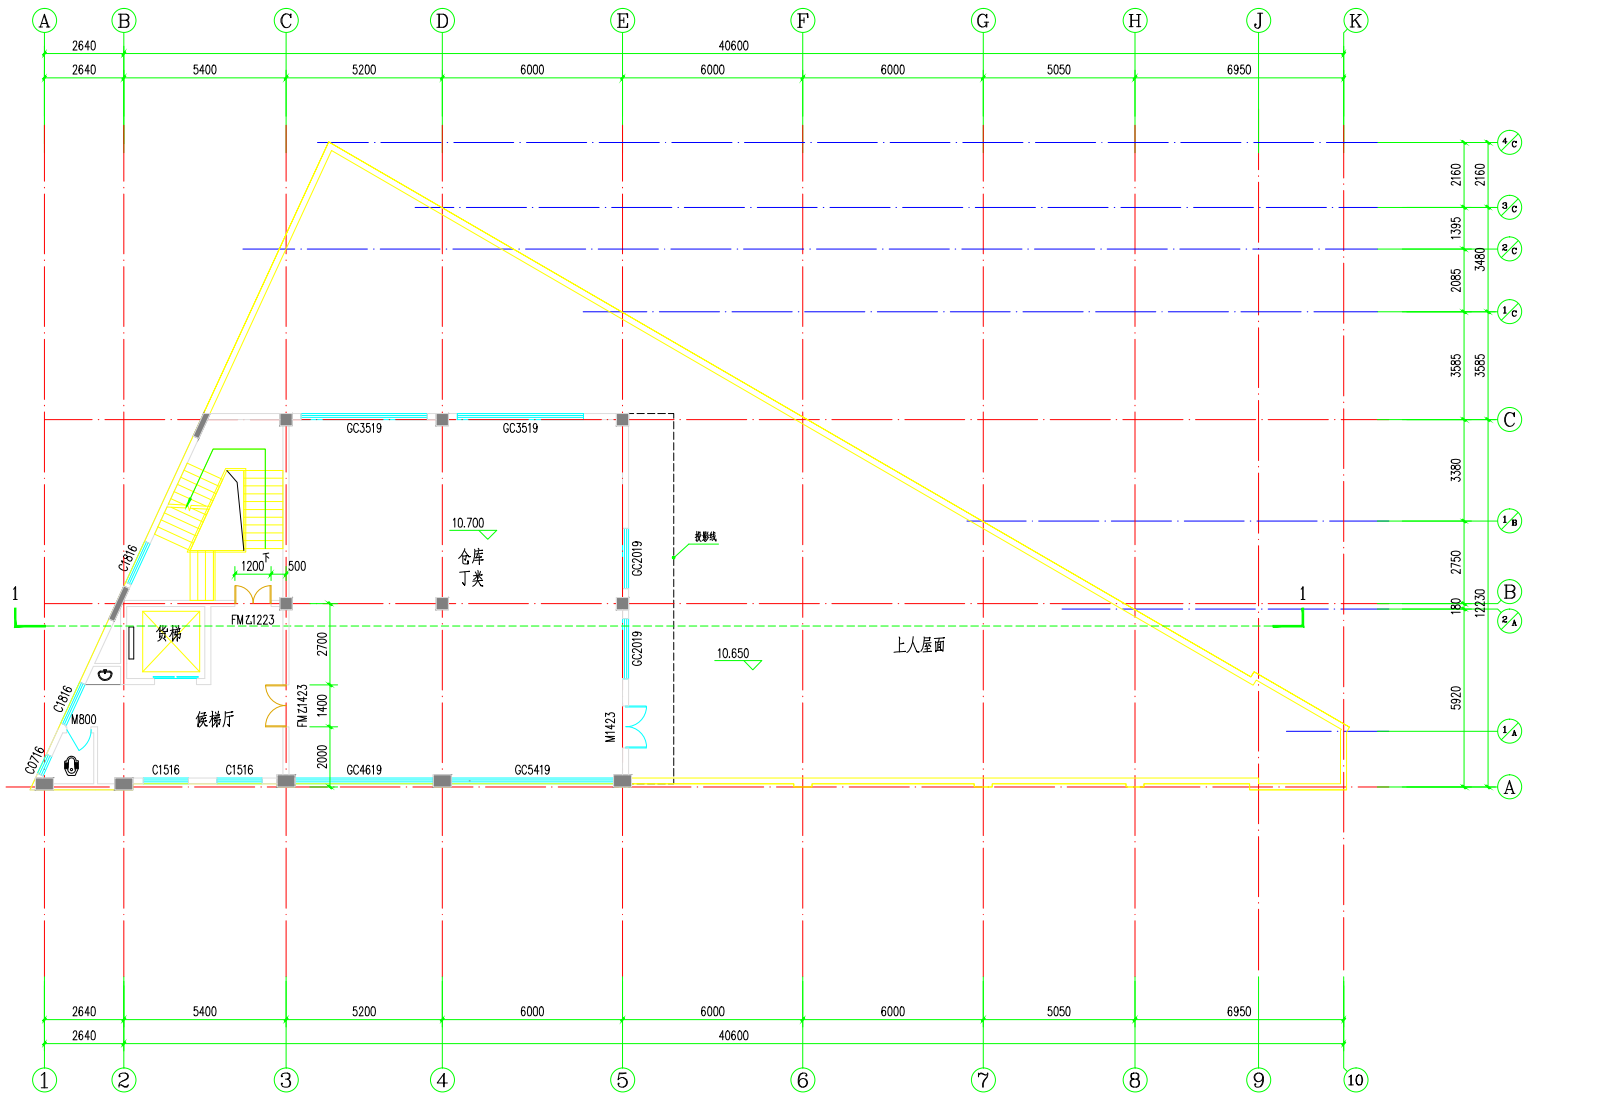

三层平面图 1:100

本层建筑面积210.37平方米
本层计容面积210.37平方米

修改后报建

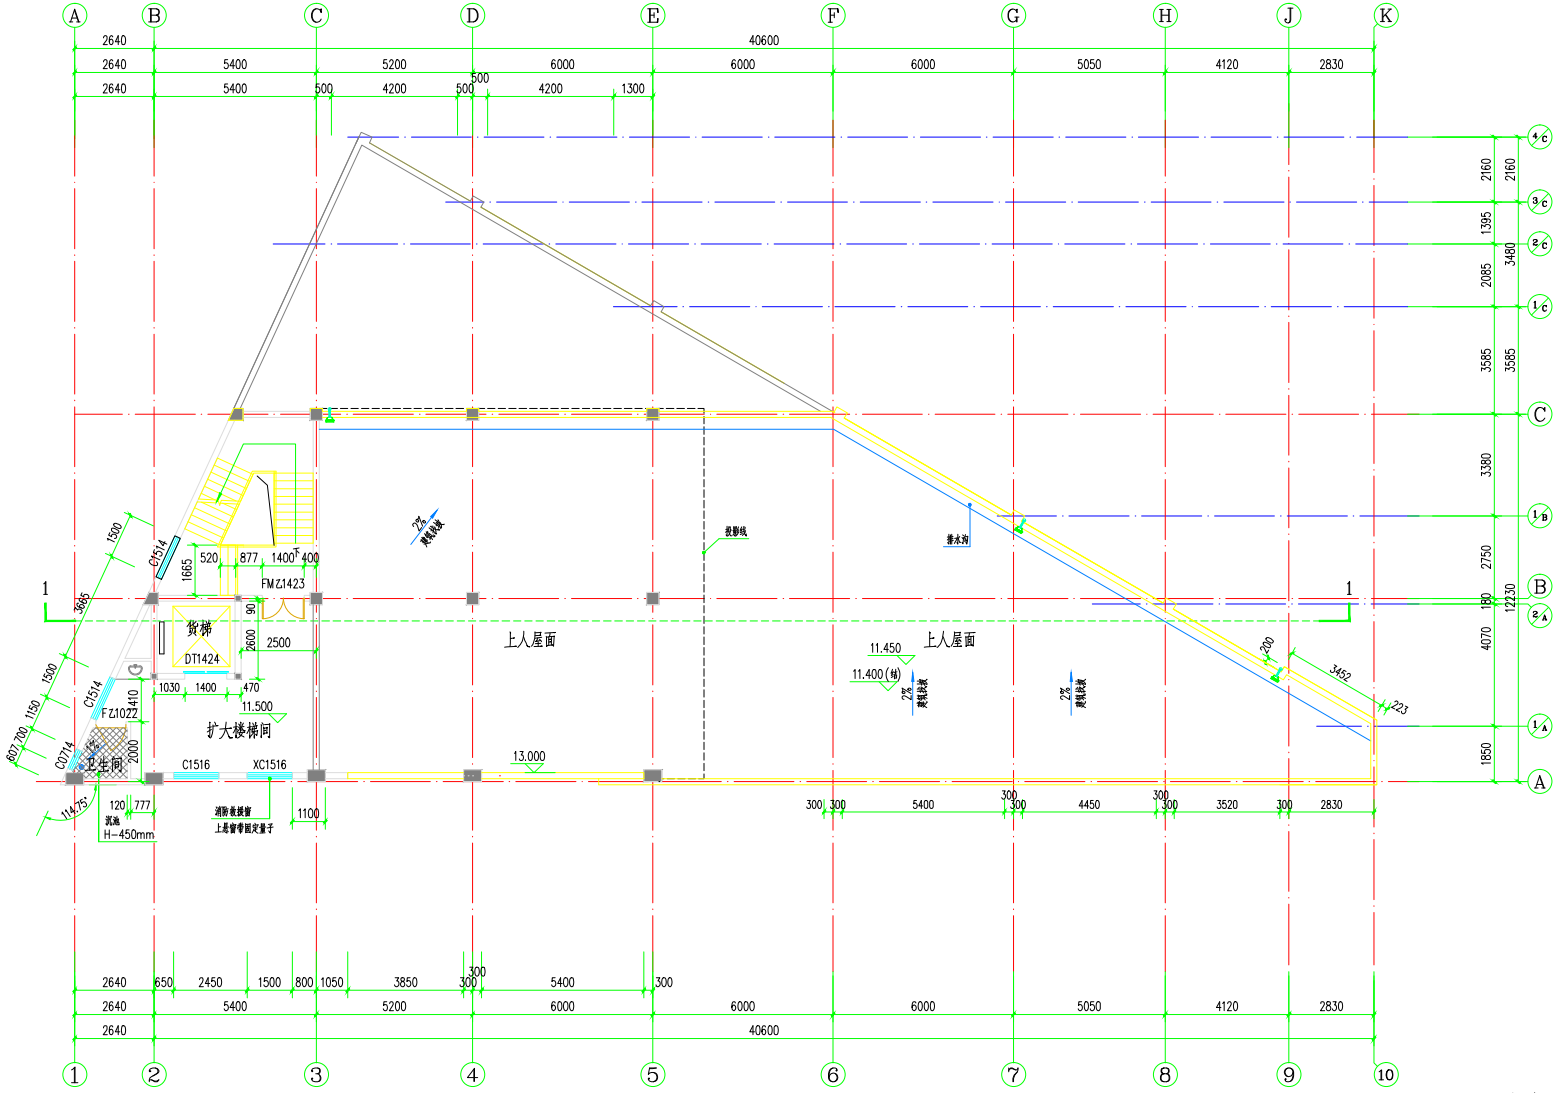

三层平面图 1:100

本层建筑面积 70.55平方米
本层计容面积 70.55平方米

<div>中城恒业设计集团有限公司</div> <div>CHENG HENG YE DESIGN GROUP CO., LTD.</div> <div>CHENG HENG YE DESIGN GROUP CO., LTD. 中城恒业设计集团有限公司 CHENG HENG YE DESIGN GROUP CO., LTD. 中城恒业设计集团有限公司</div>									
--	--	--	--	--	--	--	--	--	--