



首次报建

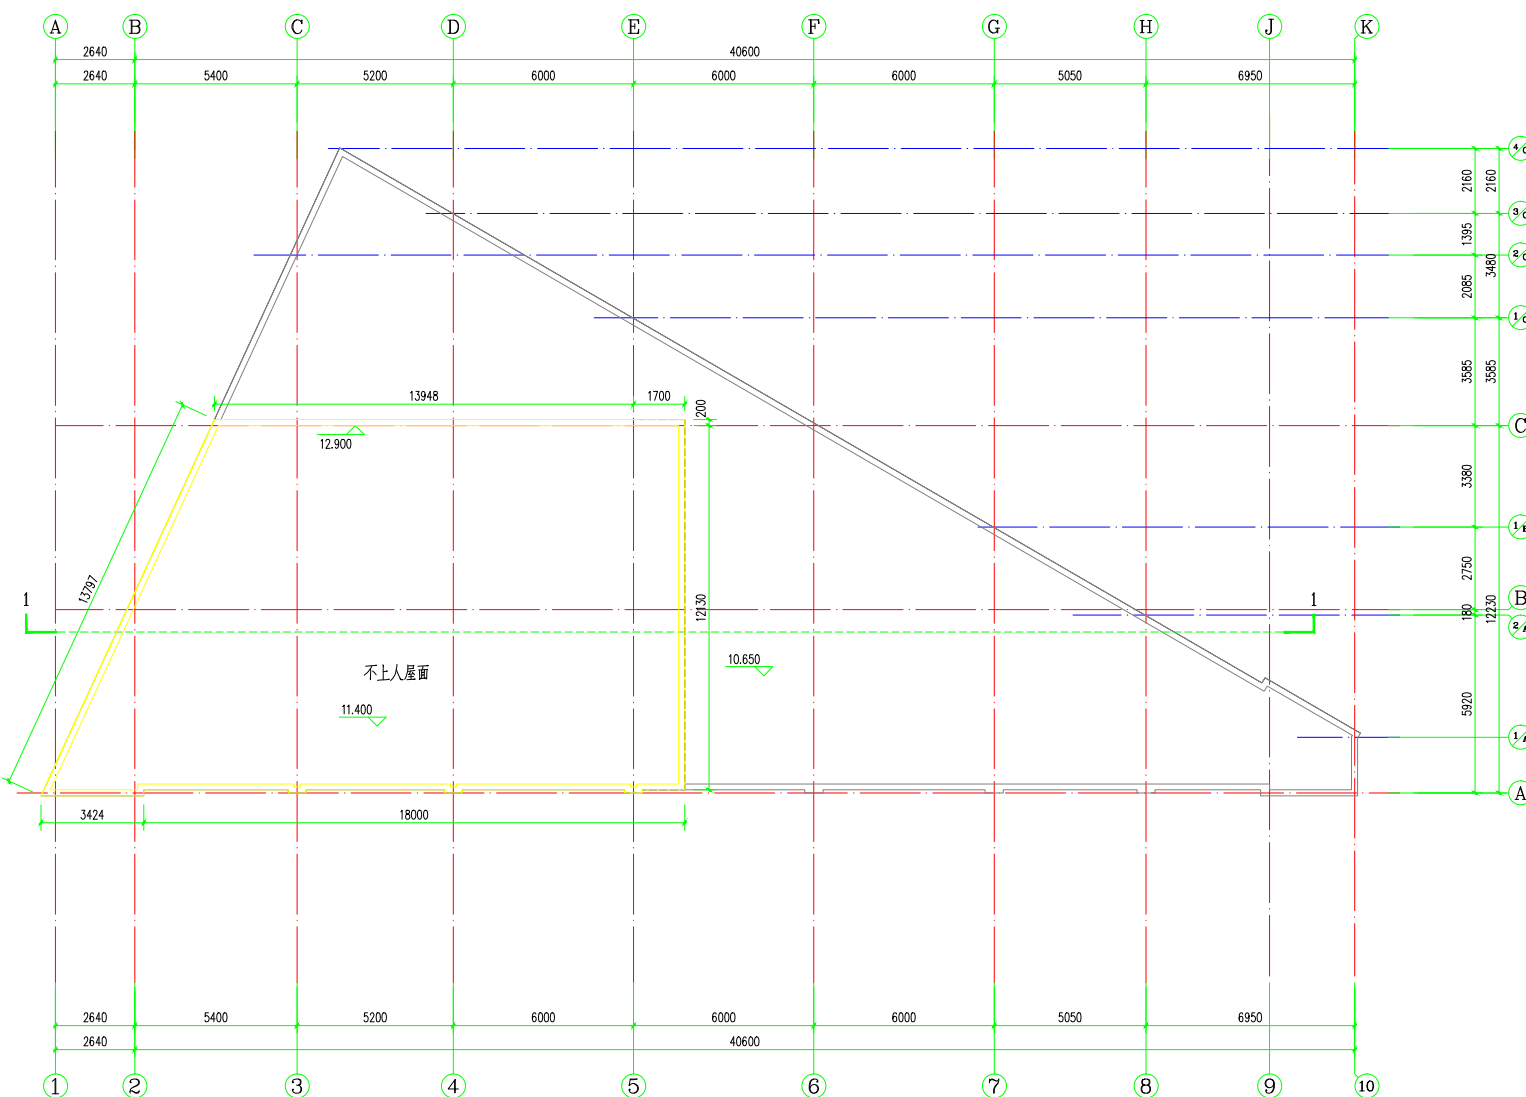

屋顶层平面图 1:100

修改后报建

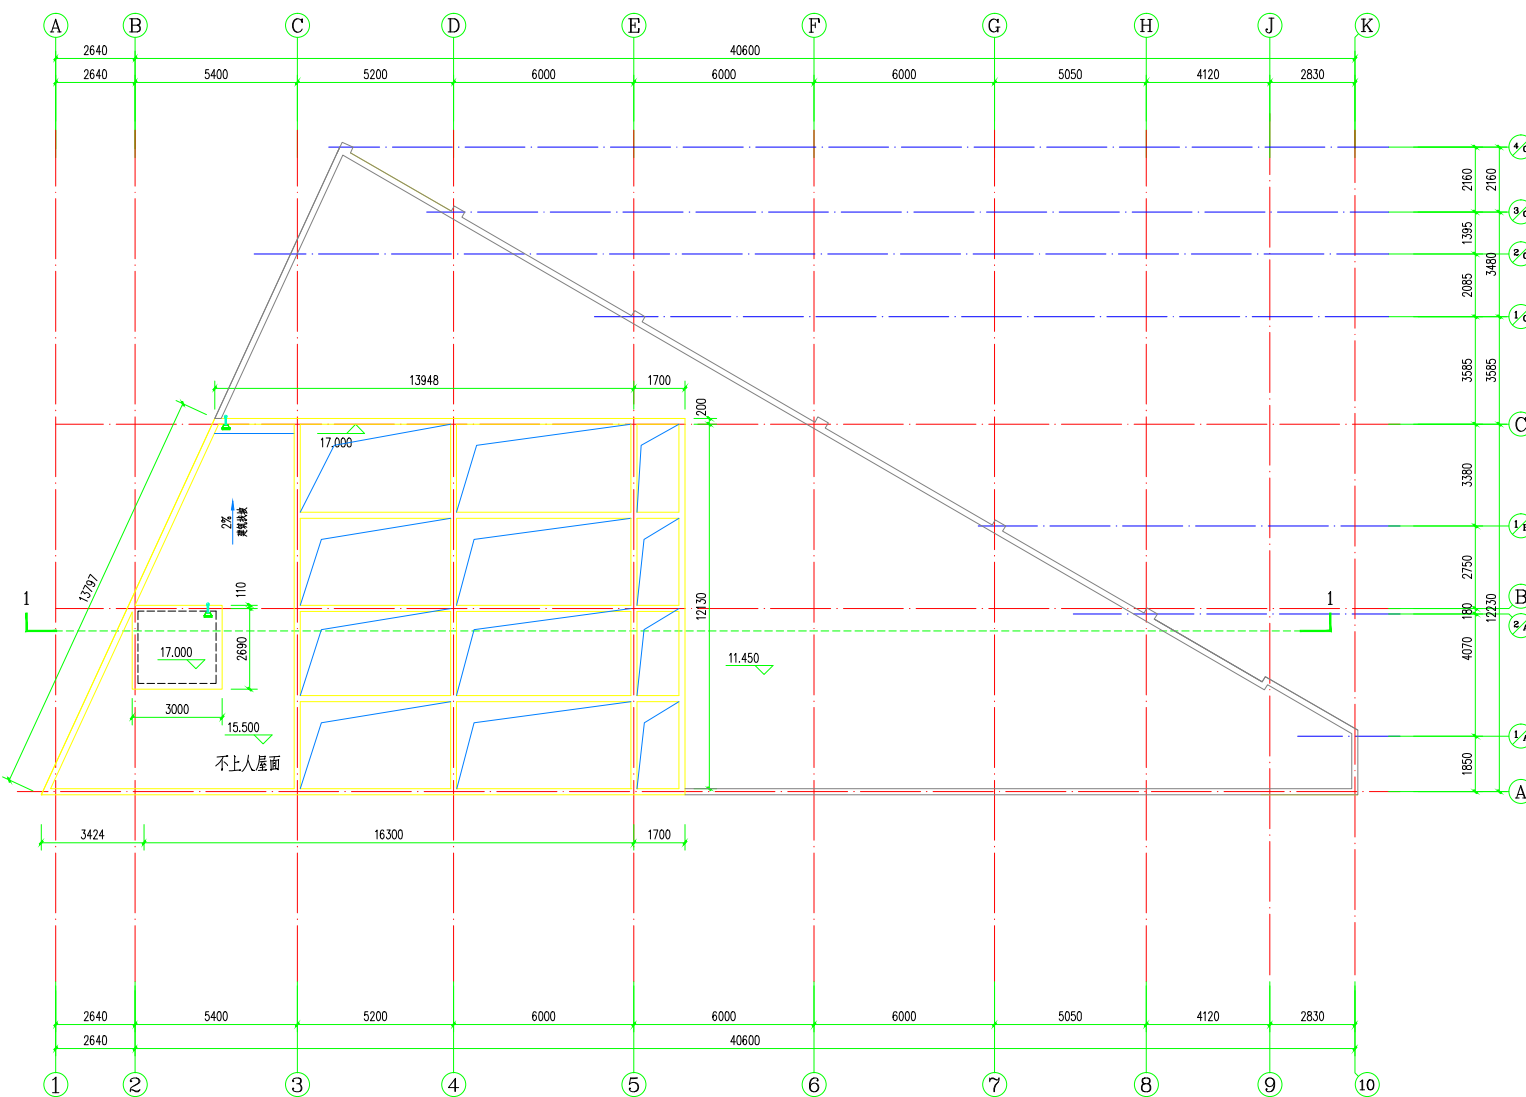

屋顶层平面图 1:100

备注：

圈纸专用章:

工程名称: 浚县镇明记仓储仓库

子頭名表：

建设单位：
冯水明

审 定	蒋运卓	签名
工程负责人	陈博	陈博
专业负责人	陈博	陈博
审 核	陈博	陈博
校 对	刘云孟	刘云孟
设 计	付细文	付细文

22

屋顶层平面图对比图

项目编号	YD-ZC25001	
图 别	决策图	日期
图 号	J-04	2025.12
版本	第 2 版	