


修改后报建

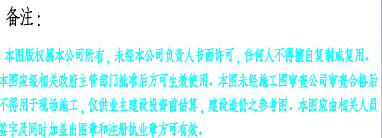

2

注册师执业章：

工程名称：淦洗镇明记仓储仓库


子项名称:

建设单位：冯水明

图 名:

规划总平面图对比图

项目编号	YD-ZC25001	
图 别	建 施	日 期
图 号	J-01	2025.12
版 本	第 1 版	

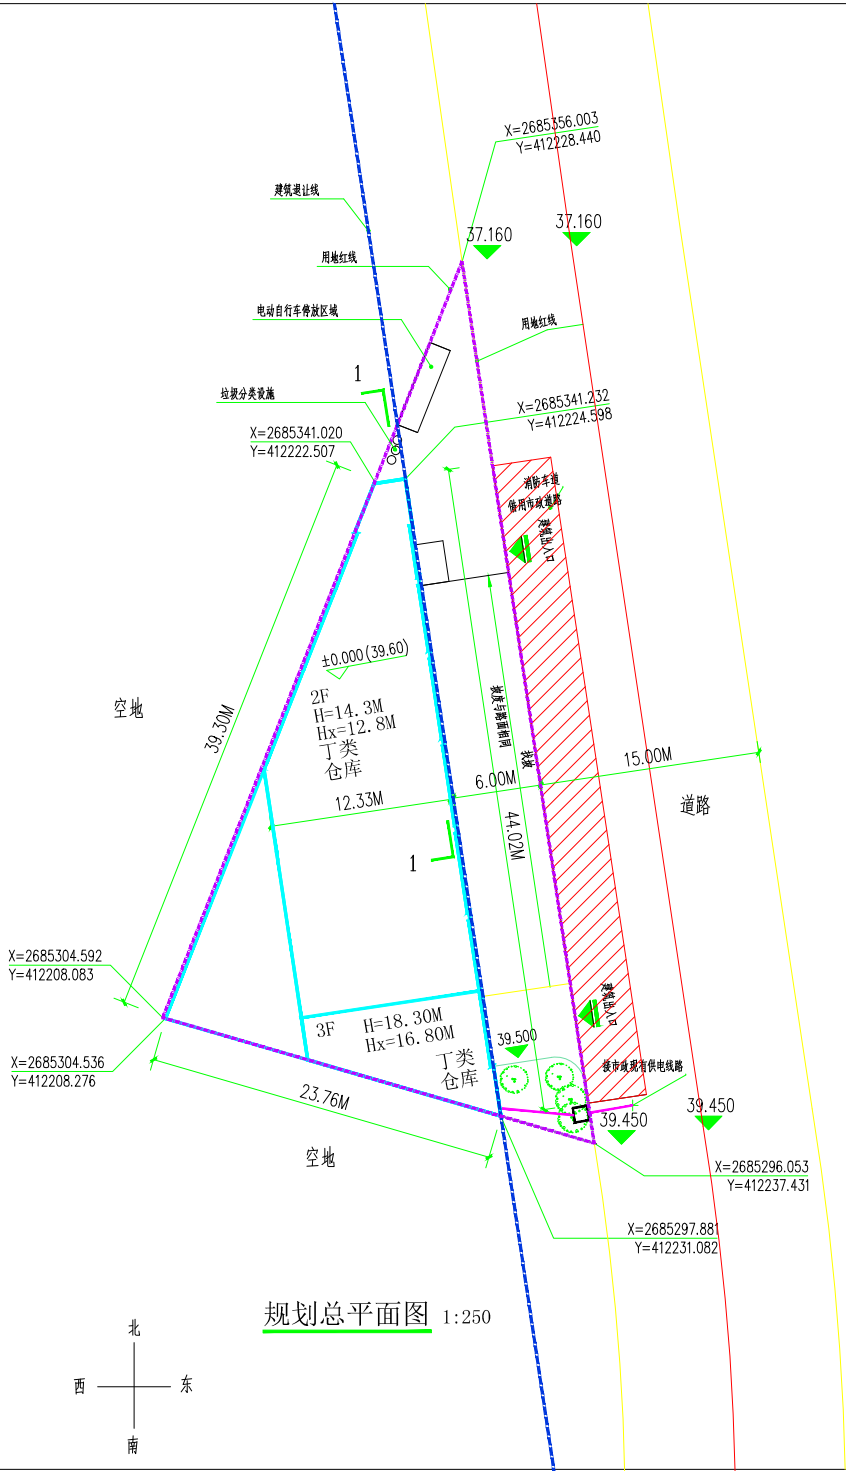

类别	数值	备注
总用地面积(m ²)	845.56	
总建筑面积(m ²)	1207.91	
总计容面积(m ²)	1207.91	
总基盖面积(m ²)	498.77	
容积率	1.43	不低于1.0且不低于1.5
建筑密度 (%)	58.98	不低于45%
绿地面积(m ²)	27.98	
绿地率 (%)	3.3	不低于12%
配建停车位 (个)	无	
最大建筑高度 (m)	18.30M	

类别	数值	备注
总用地面积(m ²)	845.56	
总建筑面积(m ²)	976.77	
总计容面积(m ²)	976.77	
总基底面积(m ²)	498.77	
容积率	1.16	不低于1.0且不高於1.5
建筑密度(%)	58.98	不低于45%
绿地面积(m ²)	27.98	
绿地率(%)	3.3	不低於12%
配建停车位(个)	无	
最大建筑高度(m)	18.30M	