


附件 1. 英德市东岸新区（大站镇）新能源交通运输配套项目

项目区位图

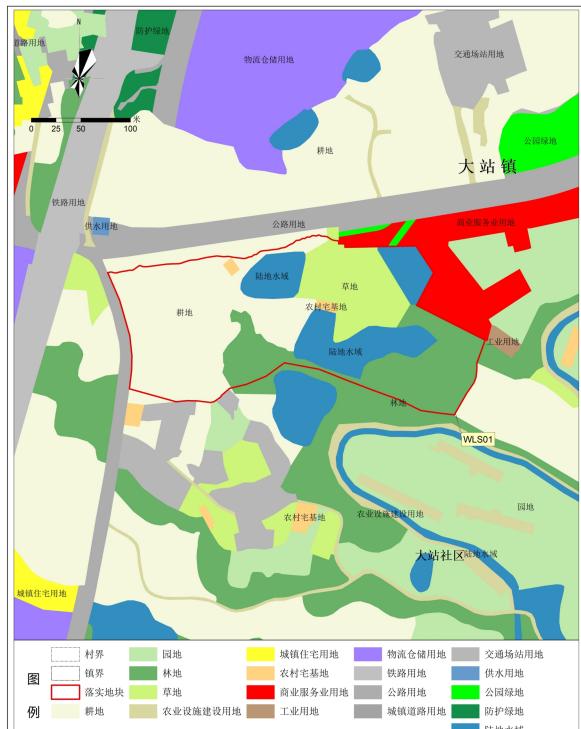

英德市大站镇落实地块落实前土地使用规划局部图



英德市大站镇落实地块落实后土地使用规划局部图



英德市自然资源局
2026年1月 编制

英德市自然资源局
2026年1月 编制


附件 2. 汕昆高速九龙服务区项目



项目影像图



落实前土地使用规划局部

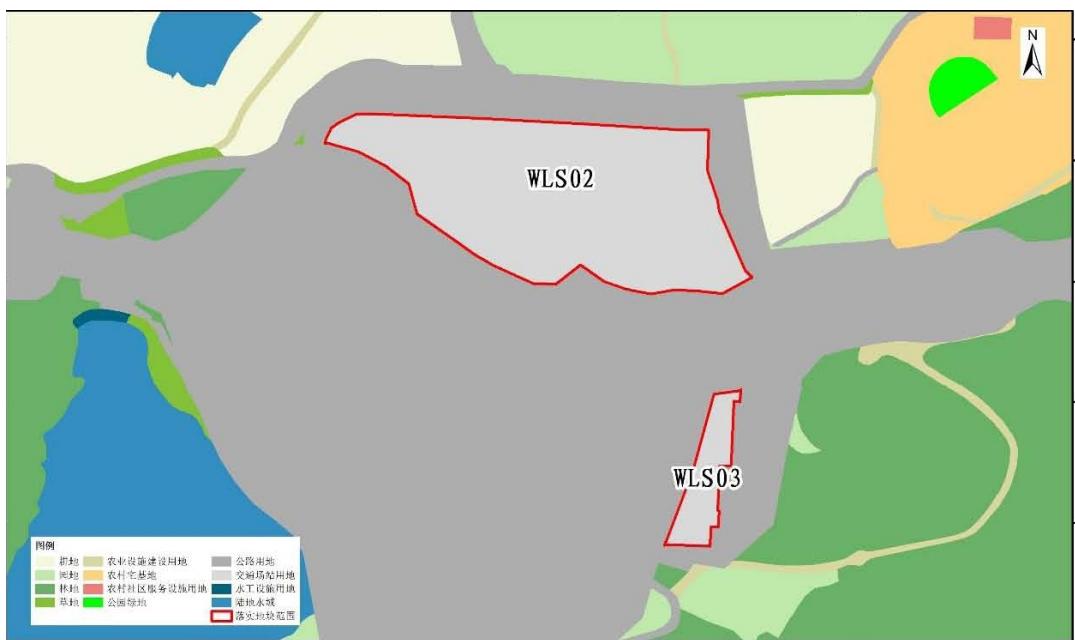

落实后土地使用规划局部