


广东省飞来峡水利枢纽管理与保护范围（英德市段）划定成果分幅40、41（调整前）

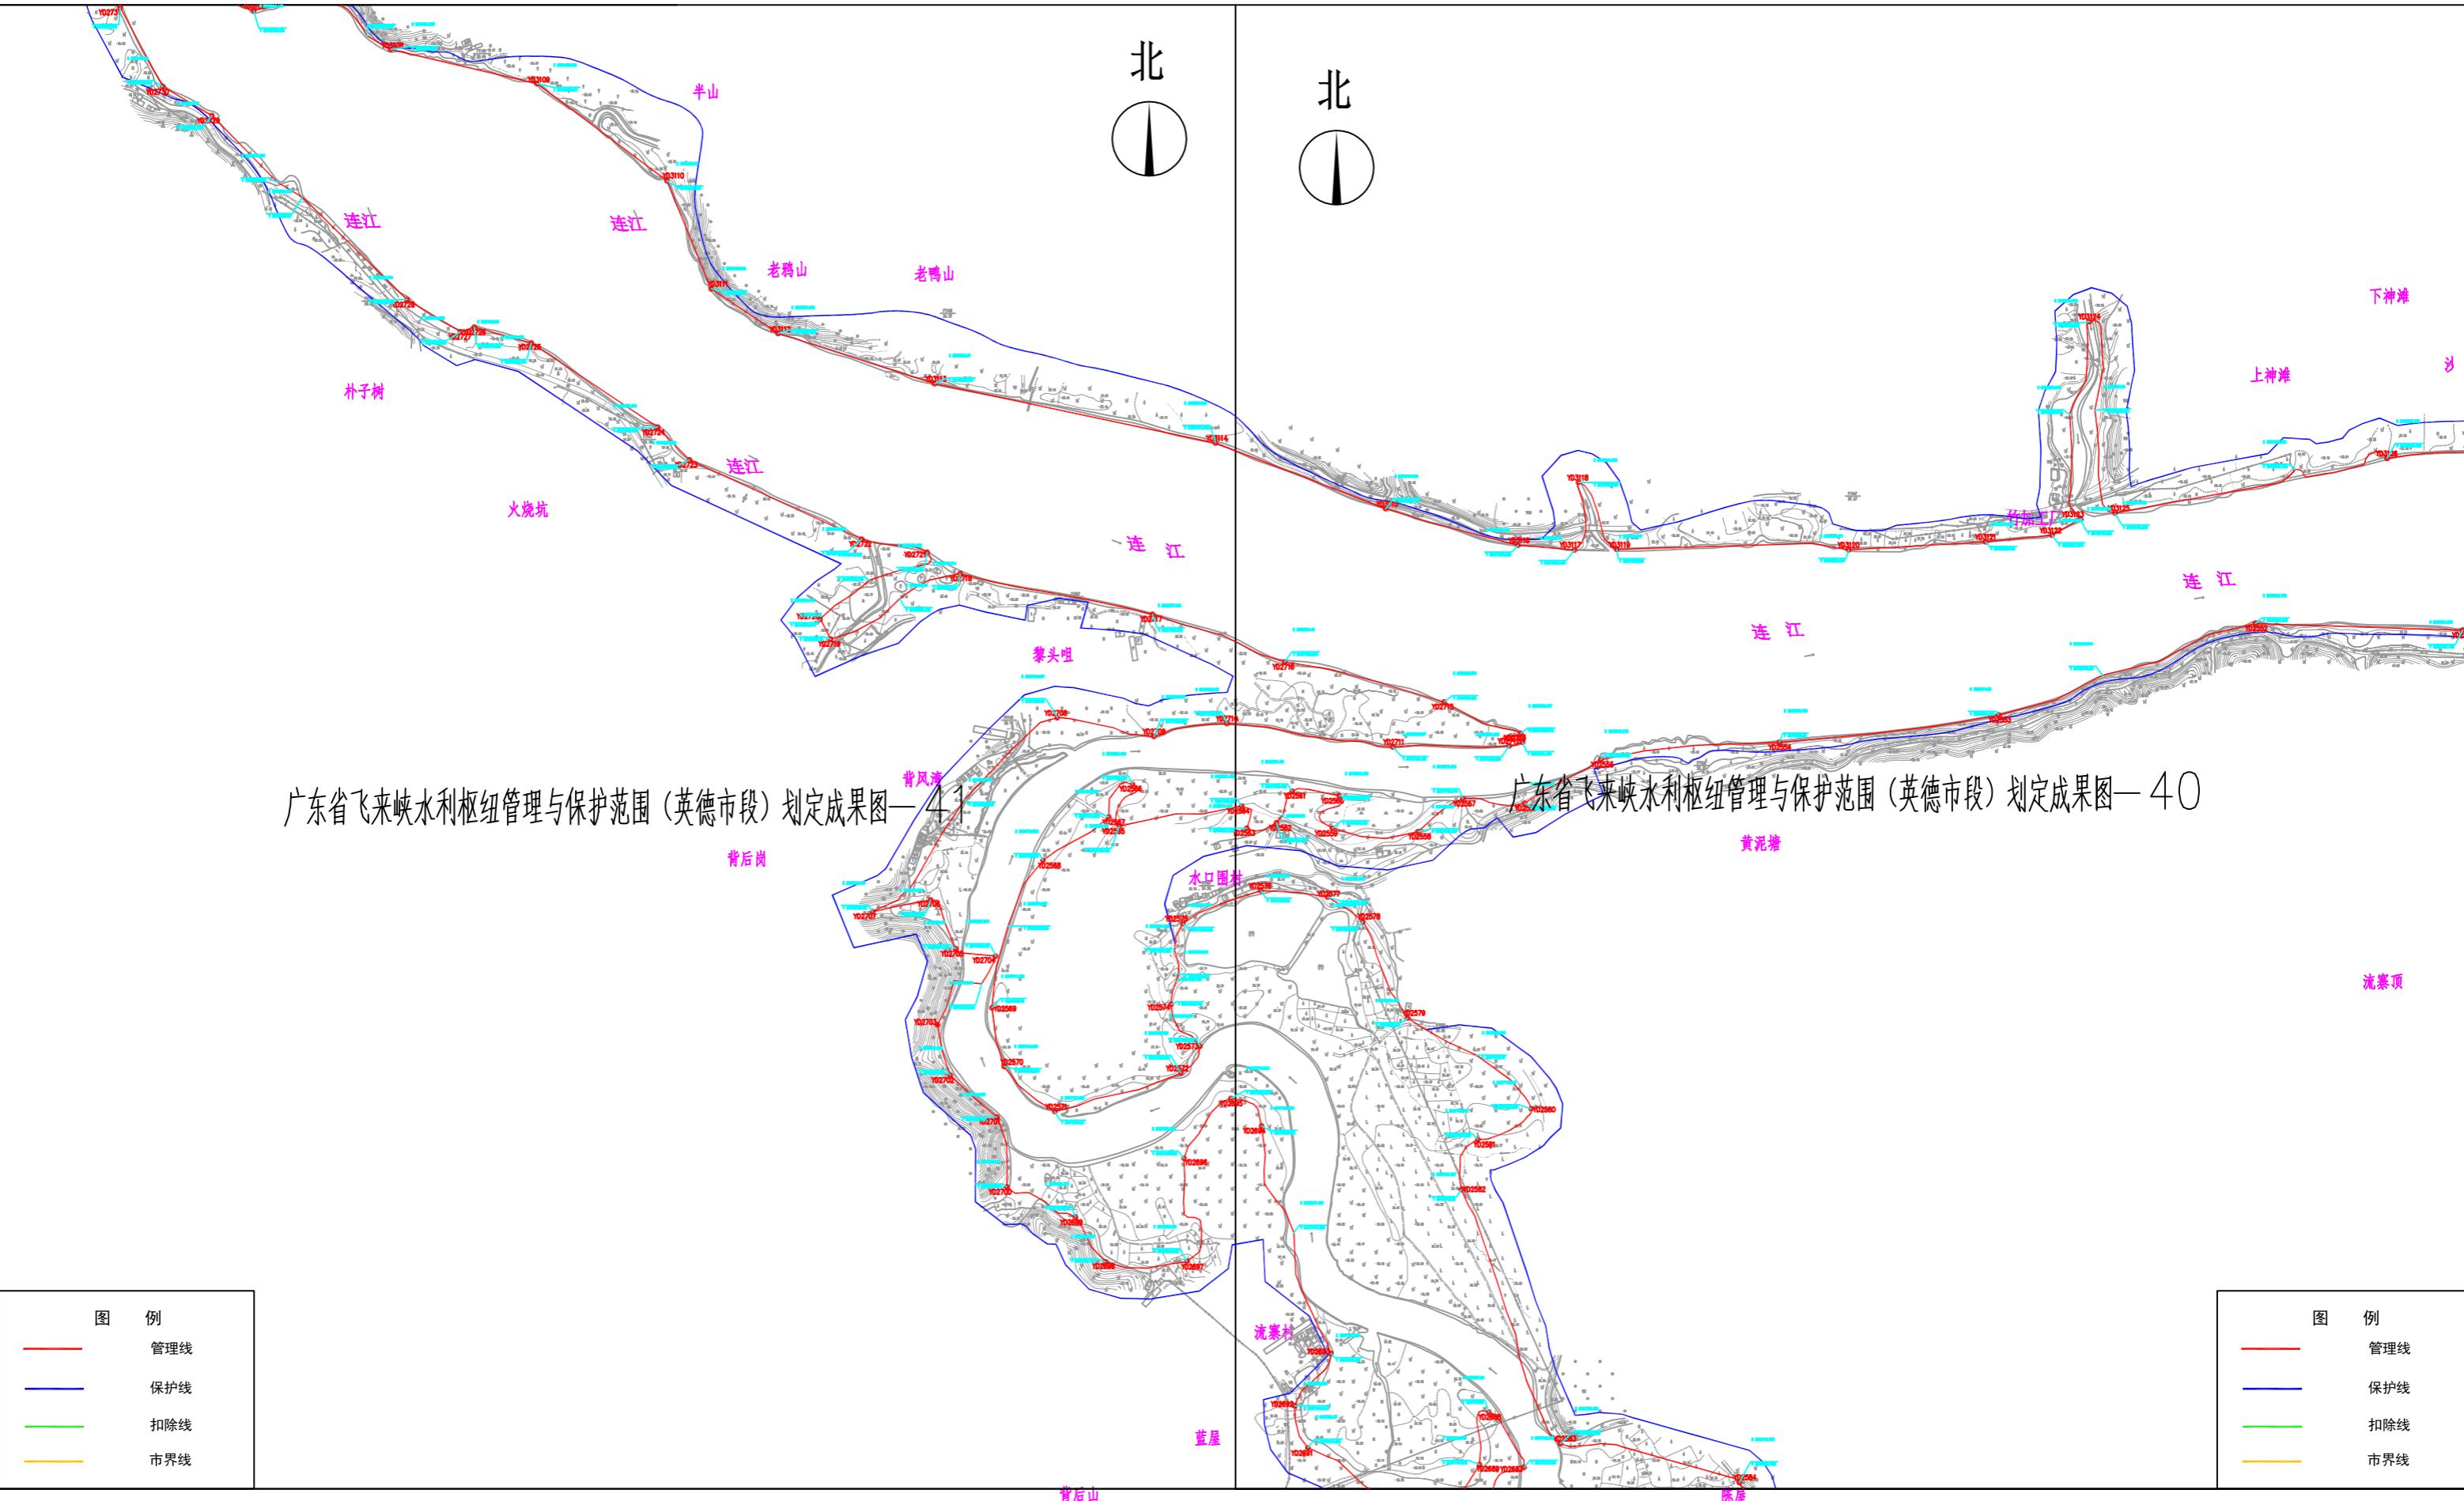

广东省飞来峡水利枢纽管理与保护范围(英德市段)划定成果分幅40、41(调整后)

