


英德市望埠镇祥和南路祥和新村A、B栋用地红线图

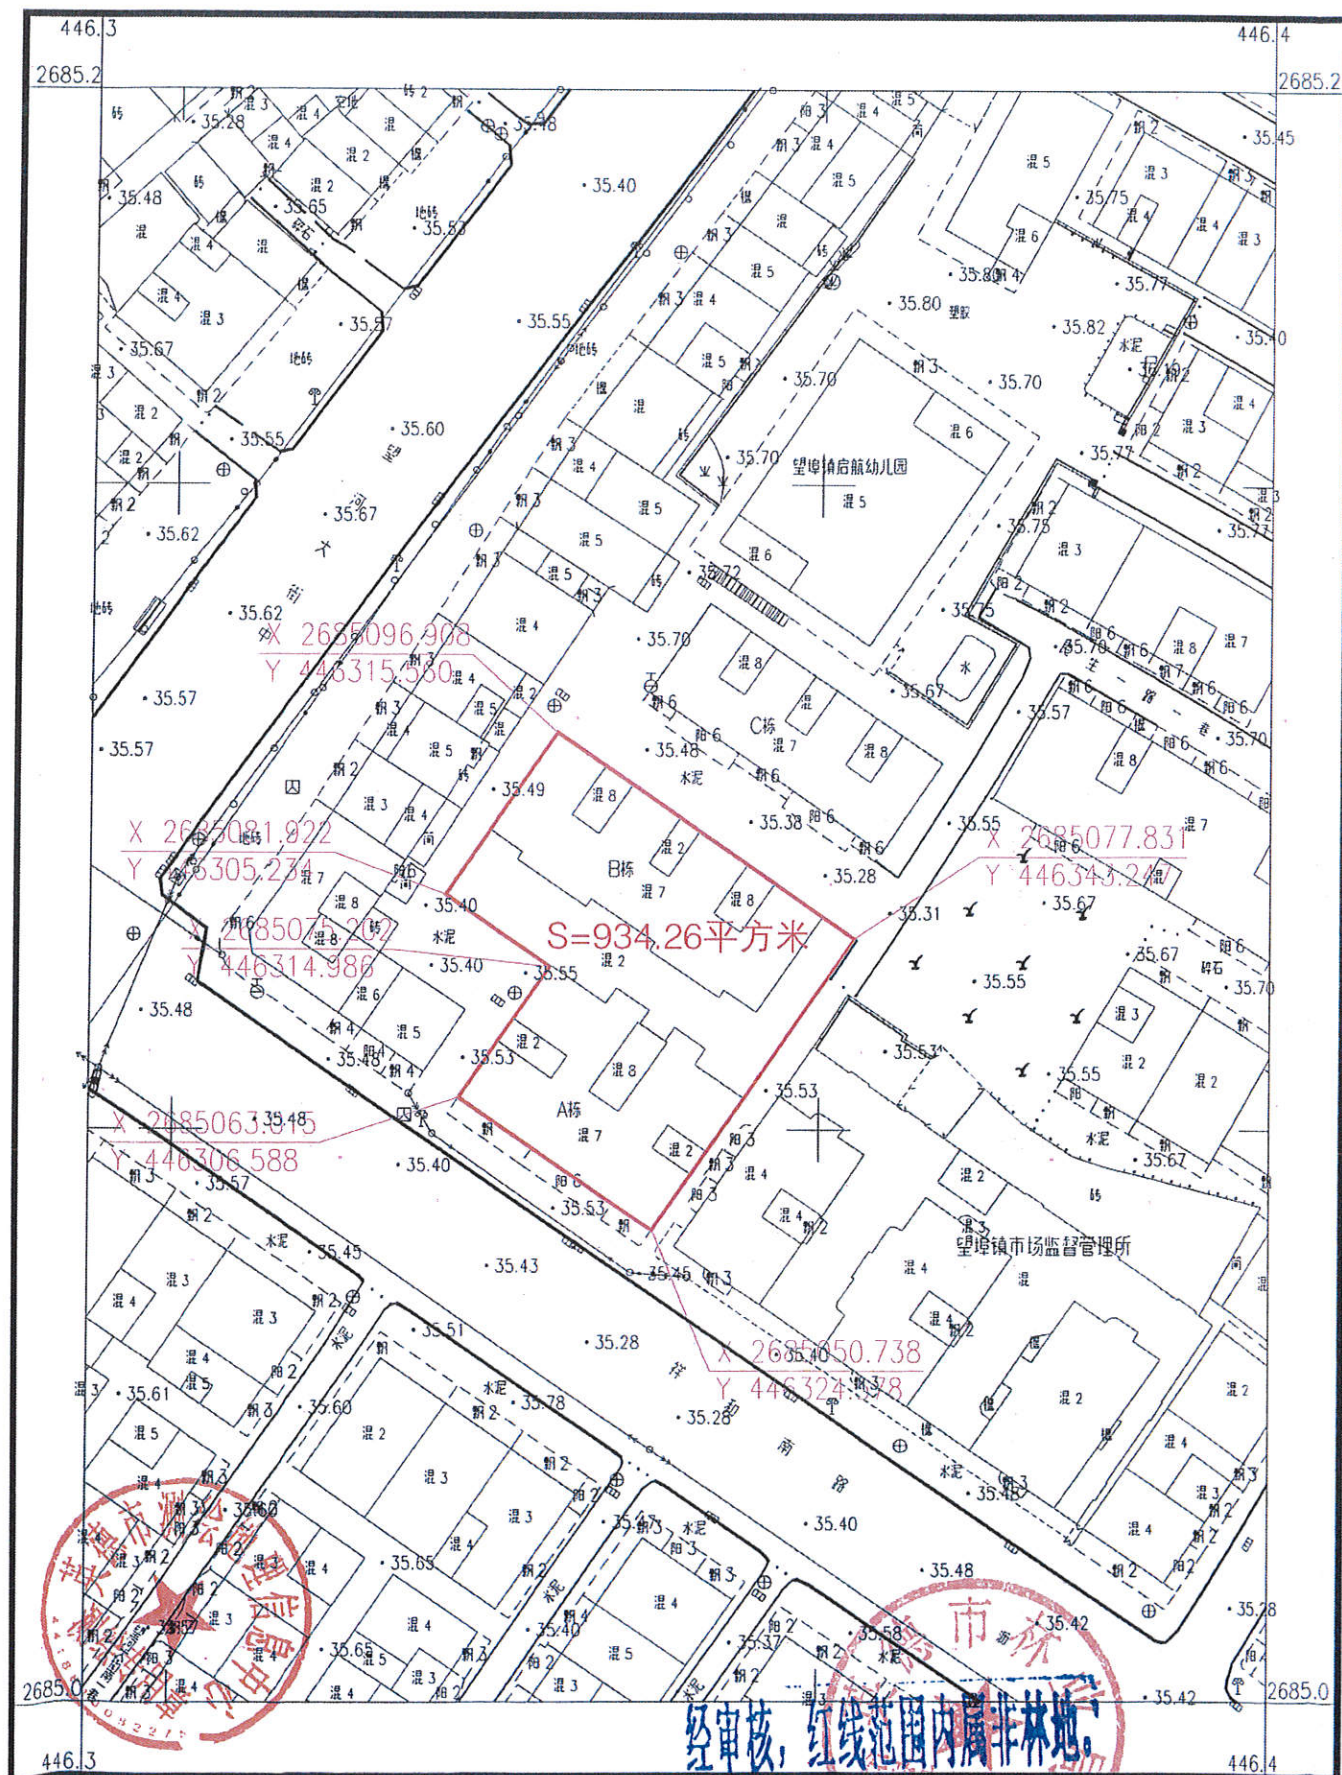

英德市测绘地理信息中心

国家2000大地坐标系，L0=114
1985国家高程，等高距 米
GB/T20257.1-2017国家基本比例尺地图图式
2026年01月测制

1:650

2026年1月16日

测量：龙朝斌
绘图：李健
检查：王斌