


# 英德市浣洸镇牛岗巷公共租赁住房用地红线图

英德市测绘地理信息中心

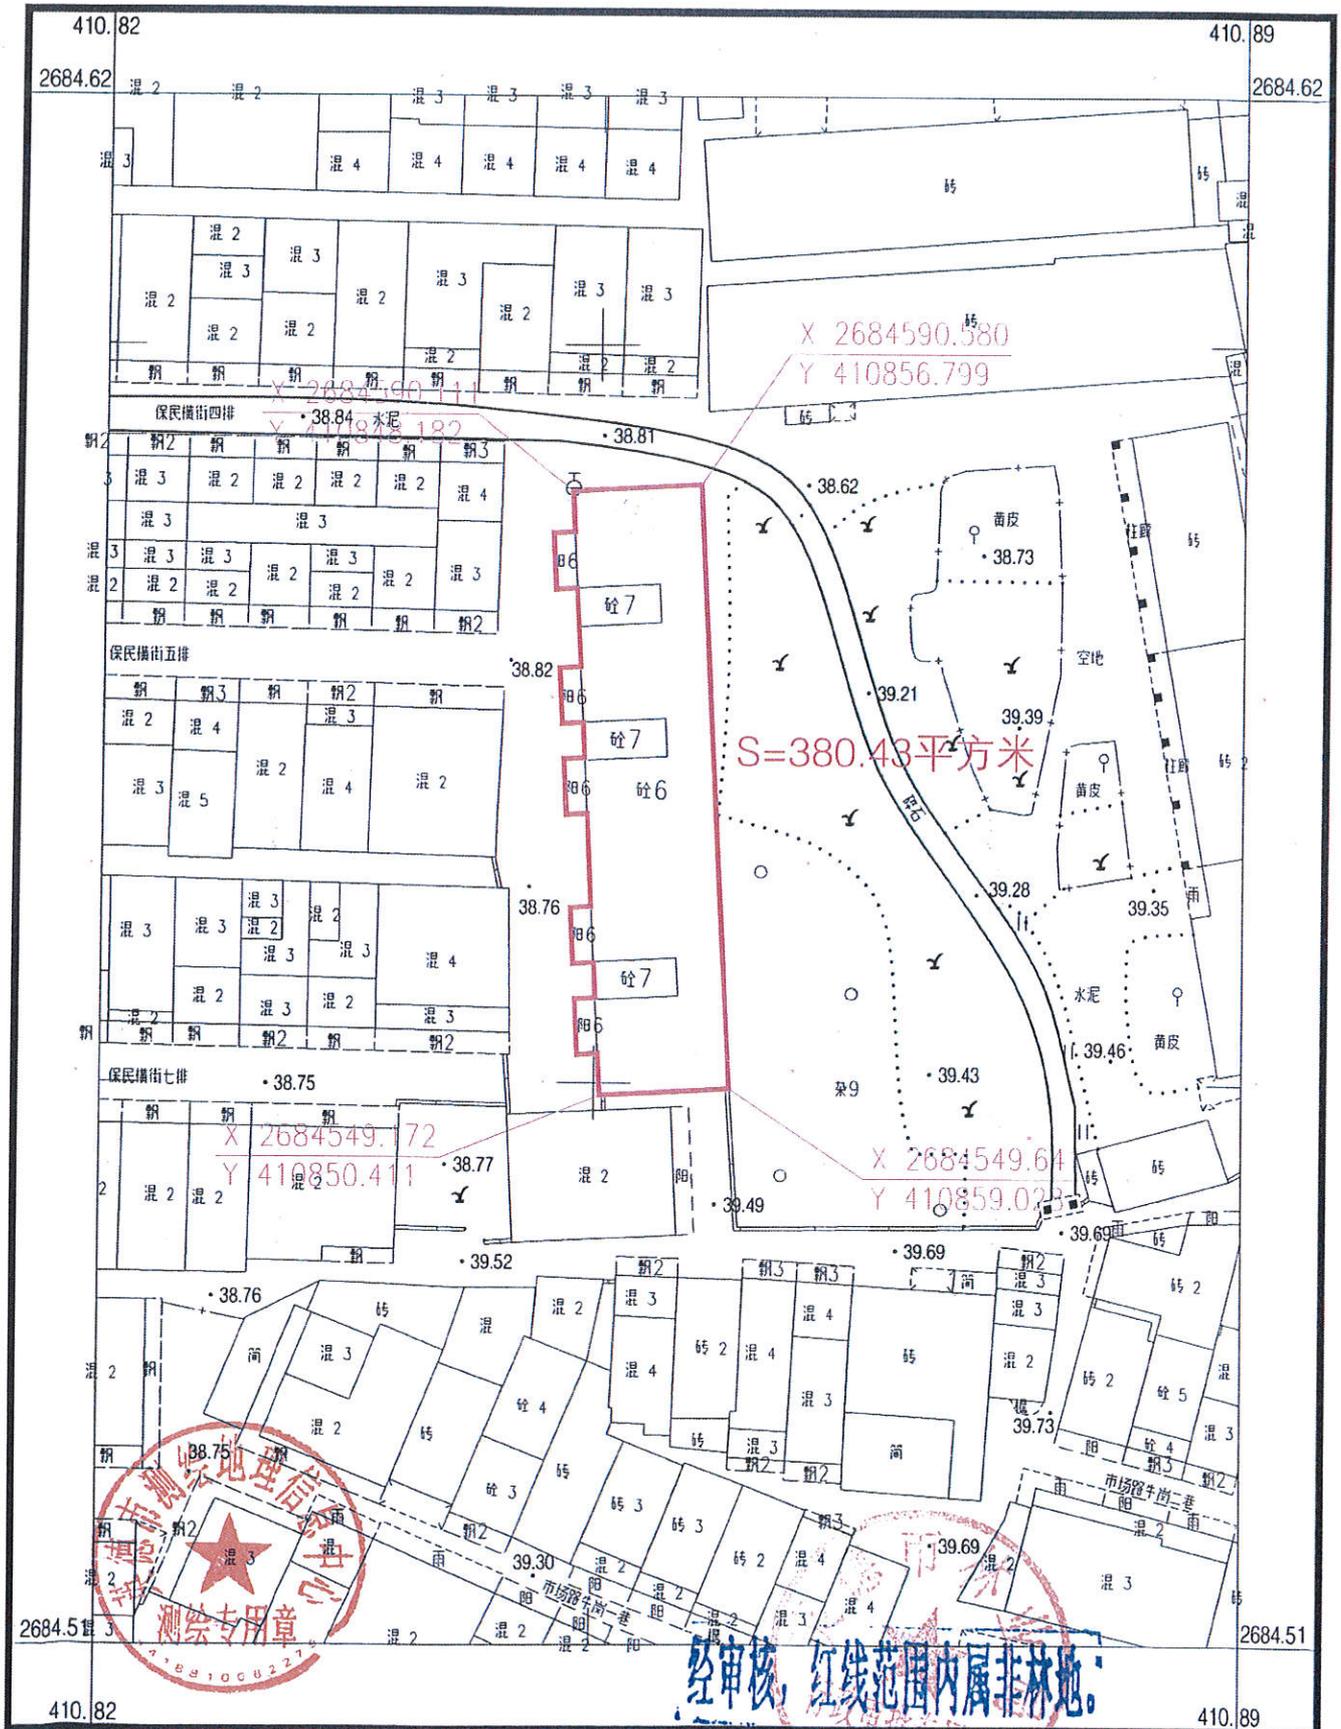

国家 2000 大地坐标系, L0 = 114  
 1985 国家高程, 等高距 1 米  
 2017 国家基本比例尺地图图式  
 2025 年 12 月 测制

1:500

2026年1月16日

测量: 龙朝斌  
 绘图: 李健  
 检查: 玉斌