


# 英德市望埠镇祥和南路祥和新村C栋用地红线图

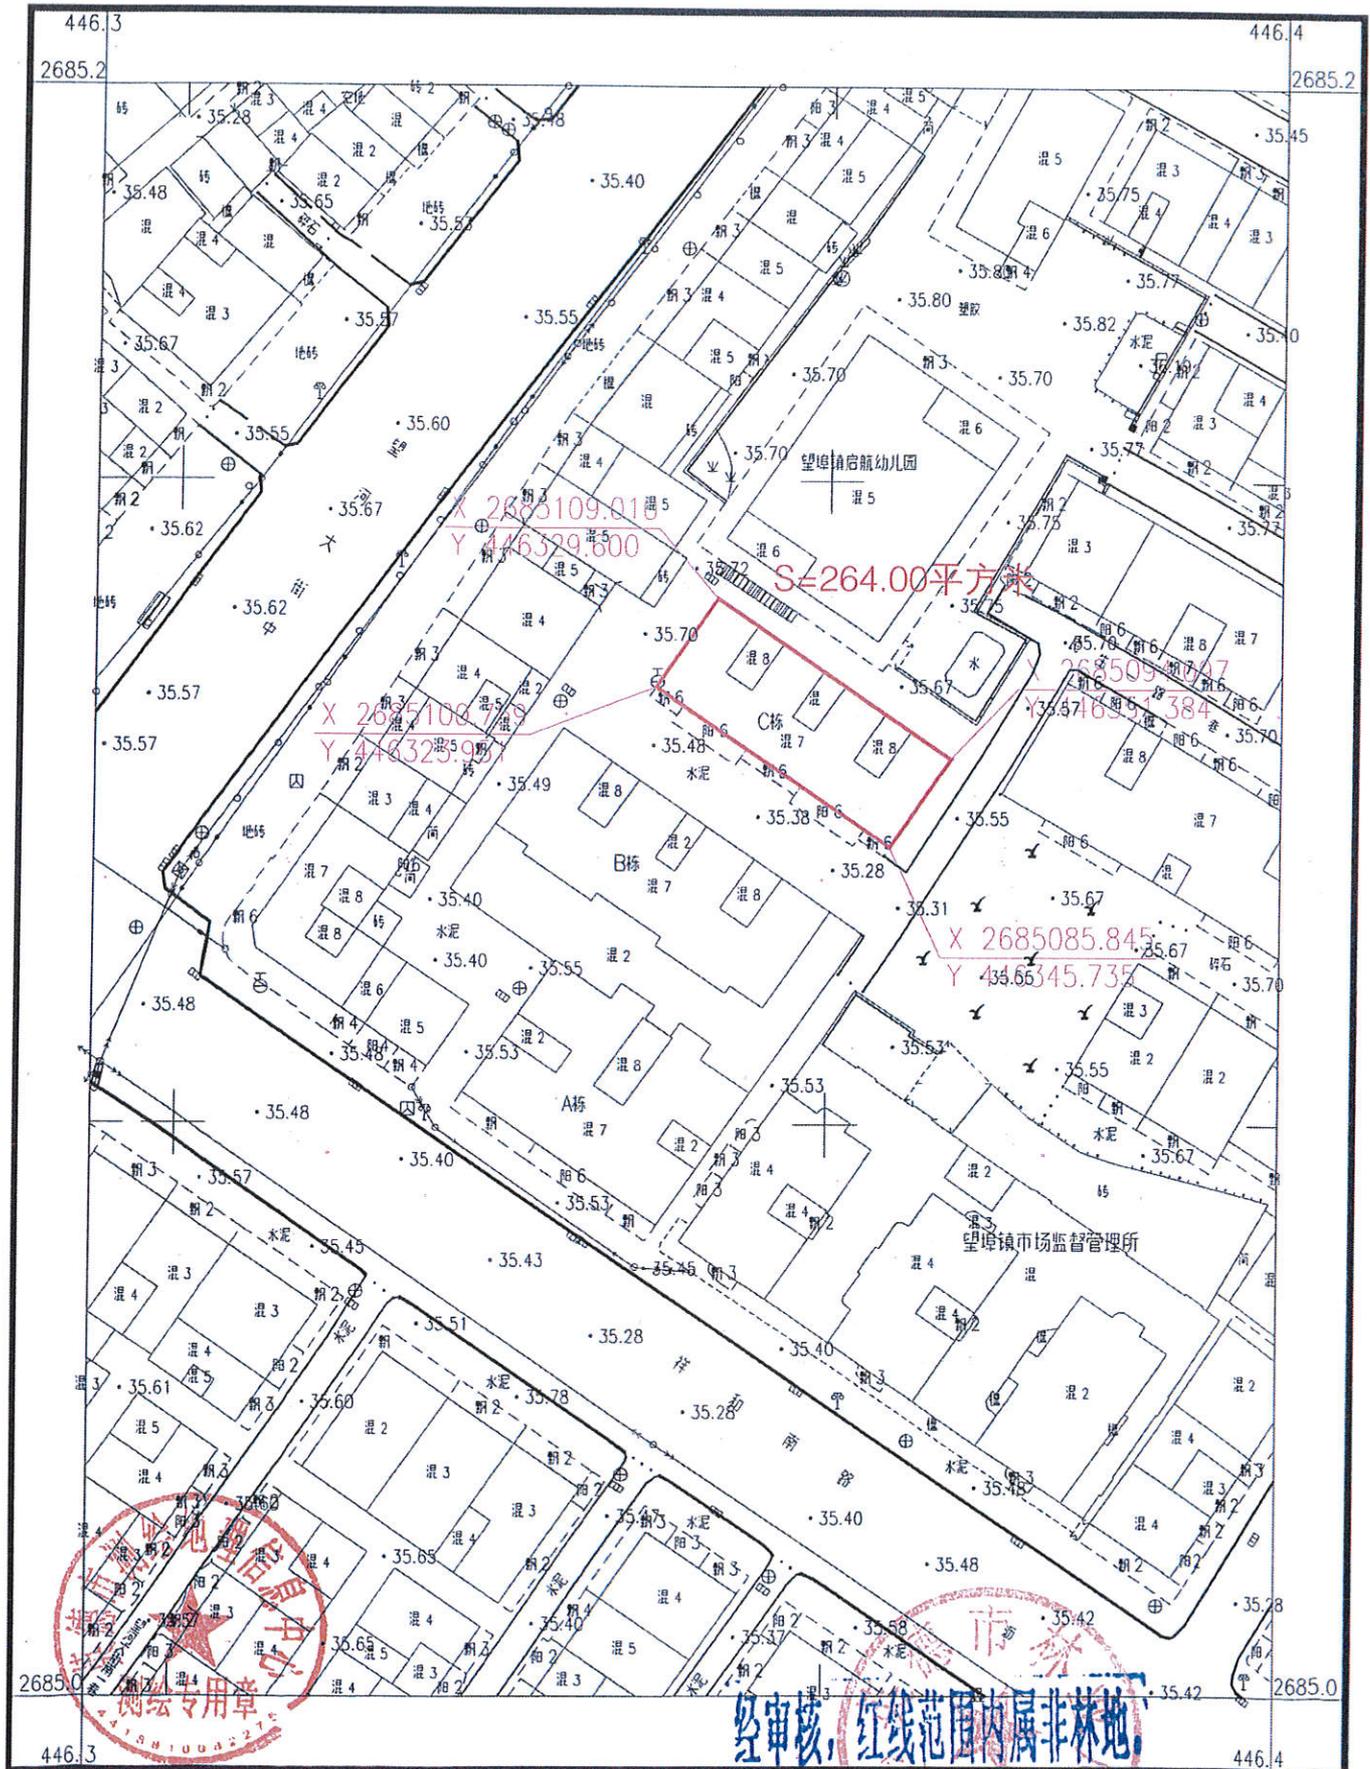

英德市测绘地理信息中心



经审核，红线范围内属非林地

2026年1月16日

国家2000大地坐标系，L0=114  
 1985国家高程，等高距米  
 GB/T20257.1-2017国家基本比例尺地图图式  
 2026年01月测制

1:650

测量：龙朝斌  
 绘图：李健  
 检查：王斌